

2000

10176

NOM

OMVS



**PROJET AEROPHOTOGRAPHIQUE
GEODESIQUE ET CARTOGRAPHIQUE
DU BASSIN DU FLEUVE SENEGAL**

PROJET USAID 628-0620

**DESCRIPTION DES POINTS
DE NIVELLEMENT**

LIGNE	SRG
"	SRK
"	SRH
"	SRJ



**TELEDYNE
GEOTRONICS**

Long Beach, California
U.S.A.

RECONNAISSANCE

STATION DESCRIPTION

STATION NAME

S R G

No

1

TYPE: P/TRAV
1ST ORD
(E1V)

MAP SHEET NAME

SELIBABI

No

ND-28-XXIV

COORDS LAT:

LONG:

ALT. 18.902 M

PHOTO REF:

ROLL



FRAME

TERRAIN

SOIL

SAND

ROCK

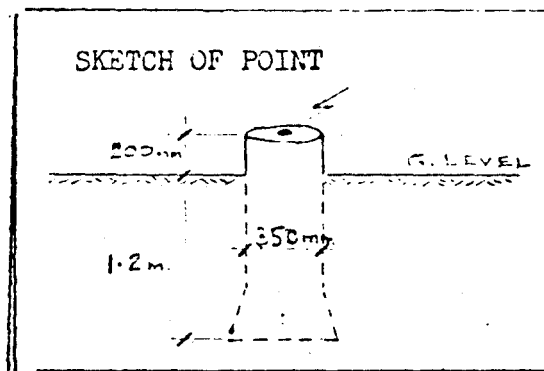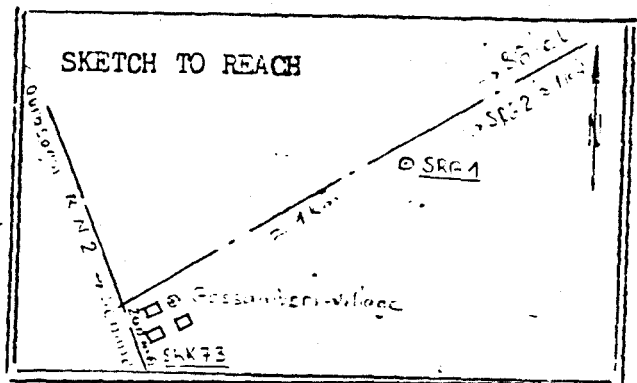

DESCRIPTION:

De la borne SRK 73 au village de Gassambéri (Sénégal) sur la route nationale n° 2 suivre cette route en direction nord-ouest sur 200 m et prendre la route de Bakel en direction nord-est sur une distance de 800 m environ à partir de la R.N.2. La borne est située à 7 m à l'est de ladite route de Bakel.

ACCEPTED/REJECTED/HOLD

PREPARED BY: N. SUISSE
SIGNATURE : *[Signature]*
DATE : 03/06/80

From the monument SRK 73 to Gassambéri village (Sénégal) on N2 Highway, continue north-west for 200 m, and then travel on Bakel road north-east for about 800 m, the monument is 7 m to east of road.

SENIGAL RIVER BASIN
SURVEY AND MAPPING PROJECT

TELETYPE
GEOTRONICS

RECONNAISSANCE

STATION DESCRIPTION

STATION NAME

S R G

No

2

TYPE: P/TRAV
1ST ORD
(B1)

MAP SHEET NAME

SELIBABI

No

ND-28-XXIV

COORDS LAT:

LONG:

ALT. 17.659 M

PHOTO REF:

ROLL

FRAME


TERRAIN

SOIL


SAND

ROCK

SKETCH TO REACH

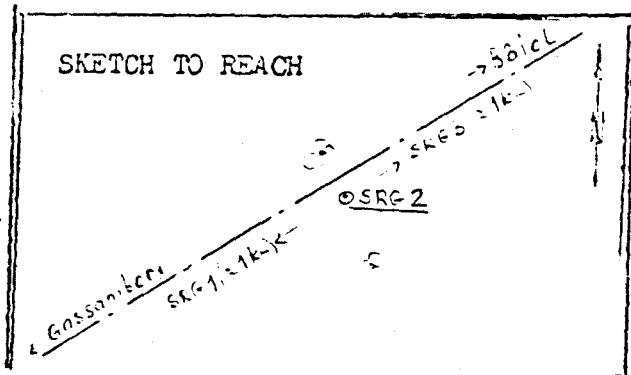

SKETCH OF POINT

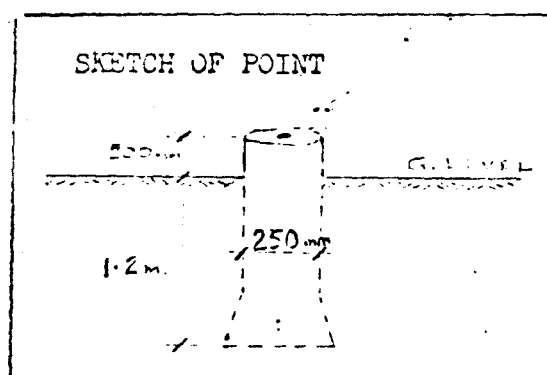

DESCRIPTION:

De la borne SRG 1, suivre la route en direction nord-est vers Bâlel, sur une distance de 1 km. La borne est située à 6 m à l'Est de cette route.

ACCEPTED/REJECTED/HOLD

PREPARED BY: N. GUISSE
SIGNATURE :
DATE 02/01/80

From the monument SRG 1, continue North-East

towards Balel for 1 km ; the monument SRG 2 is 6 m to East of road.

TELETYPE
GEOTRONICS

STATION DESCRIPTION

4

TYPE: P/TRAV
1ST ORD
(EIP)


No

ND-28-XXIV

ALT. 18,964 M

FRAME

ROCK

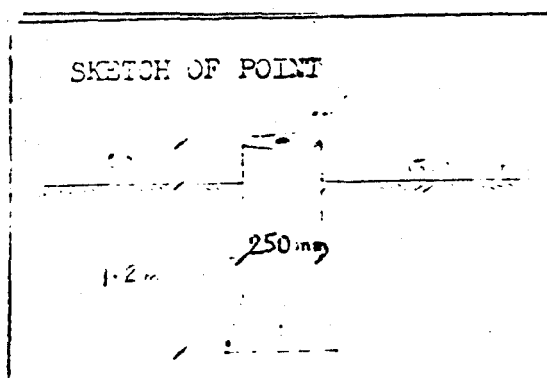

De la borne SRG 3, suivre la route en direction nord est, vers bâlel sur une distance de 1 km. La borne est située à 8 m d'une intersection de deux chemins et à l'angle d'un grand champ irrigué.

PREPARED BY: R. GUISSE
SIGNATURE : 
DATE : 03/04/80

From the monument SRG 3, continue north east towards Bâlel for 1 km ; the monument SRG 4 is 8 m from an intersection of 2 tracks, and at the angle of an irrigated farm.

RECONNAISSANCE
STATION DESCRIPTION

STATION NAME

S R G

No

5

TYPE: P/TRAV
1ST ORD
BT

MAP SHEET NAME

SELIBABI

No

ND-28-XXIV

COORDS LAT:

LONG:

ALT. 19.643 M

PHOTO REF:

ROLL

FRAME


TERRAIN

SOIL


SAND

ROCK

SKETCH TO REACH

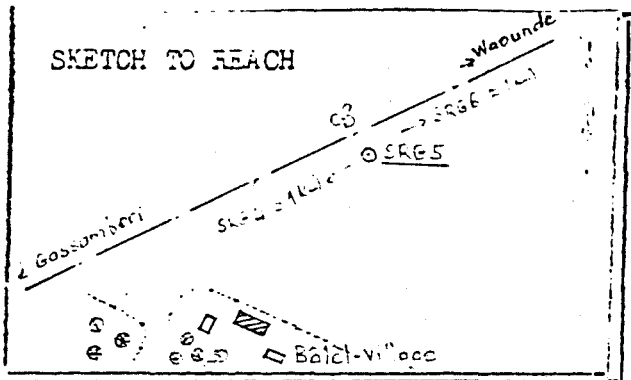

SKETCH OF POINT

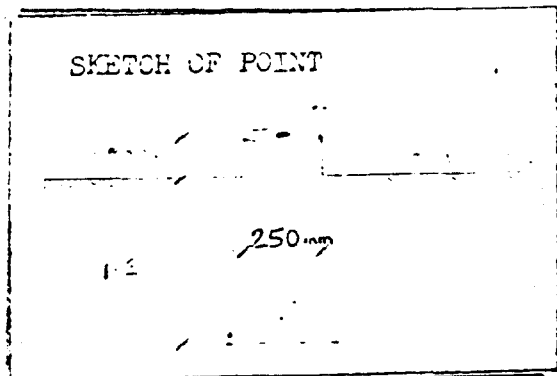


DESCRIPTION:

De la borne SRG 4, suivre la route en direction Nord Est vers Bâlel sur une distance de 1 km. La borne est située à 7 m à l'Est de cette route, et à 150 m environ au nord du village de Bâlel.

ACCEPTED/REJECTED/HOLD

From the monument SRG 4, continue North East towards Bâlel for 1 km ; the monument SRG 5 is 7 m to East of road and about 150 m North of Bâlel village.

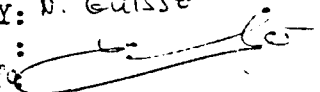PREPARED BY: N. Guisse
SIGNATURE : 
DATE 03/04/80

RECONNAISSANCE
STATION DESCRIPTION

STATION NAME

S R G

No

6

TYPE: P/TRAV
1ST ORD

(B1)

MAP SHEET NAME

SELIBABI

No

ND-28-XXIV

COORDS LAT:

LONG:

ALT. 19.007 M

PHOTO REF:

ROLL

FRAME


TERRAIN

SOIL


SAND

ROCK

SKETCH TO REACH

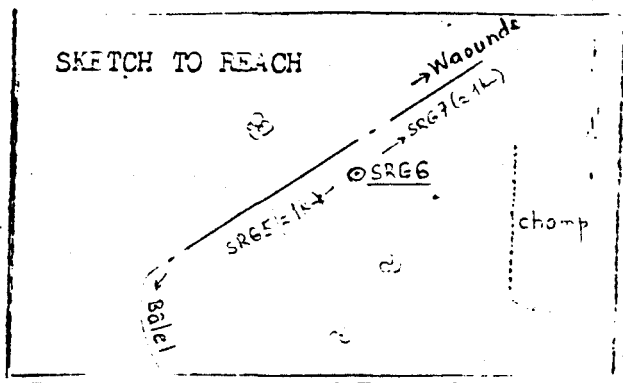

SKETCH OF POINT

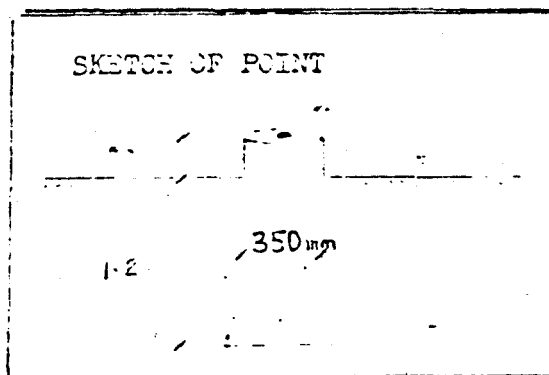

DESCRIPTION:

De la borne SRG 5, suivre la route en direction Nord Est vers Waounde sur une distance de 1 km. La borne est située à 8 m à l'Est de cette route, à la hauteur d'un grand champ.

ACCEPTED/REJECTED/HOLD

PREPARED BY: N. GUISSÉ
SIGNATURE:
DATE: 03/04/80

From the monument SRG 5, continue North East towards Waounde for 1 km; the monument SRG 6 is 8 m to East of road on the edge of a big farm.

RECONNAISSANCE

STATION DESCRIPTION

STATION NAME

S R G

No

7

TYPE: P/TRAV
1ST ORD
(B1)

MAP SHEET NAME

SELIBABI

No

ND-28-XXIV

COORDS LAT:

LONG:

ALT. 19.082 M

PHOTO REF:

ROLL

FRAME


TERRAIN

SOIL


SAND

ROCK

SKETCH TO REACH

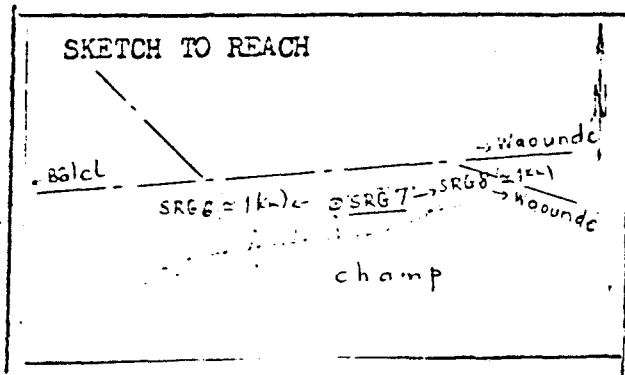

SKETCH OF POINT

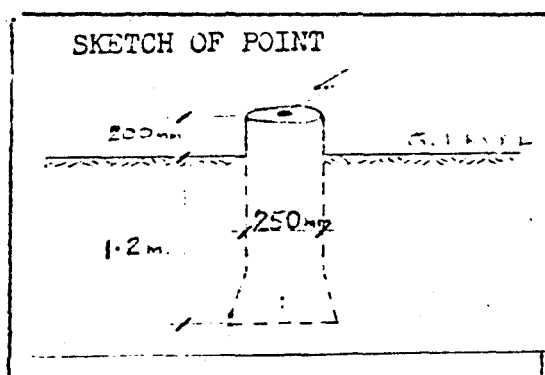

DESCRIPTION:

De la borne SRG 6, suivre la route en direction Est vers Waoundé, sur une distance de 1 km. La borne est située à 10 m au Sud de cette route, près d'une haie.

ACCEPTED/REJECTED/HOLD

PREPARED BY: N GUISSE
SIGNATURE :
DATE 03/04/80

From the monument SRG 6, continue East towards Waoundé for 1 km ; the monument SRG 7 is 10 m to South of road next to a fence.

RECONNAISSANCE
STATION DESCRIPTION

STATION NAME

S R G

No

8

TYPE: P/TRAV
1ST ORD
E4

MAP SHEET NAME

SELIBABI

No

ND-28-XXIV

COORDS LAT:

LONG:

ALT. 18.692 M

PHOTO REF:

ROLL

FRAME


TERRAIN

SOIL


SAND

ROCK

SKETCH TO REACH

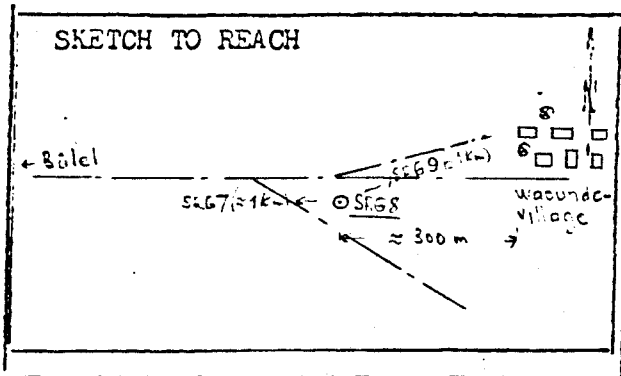

SKETCH OF POINT

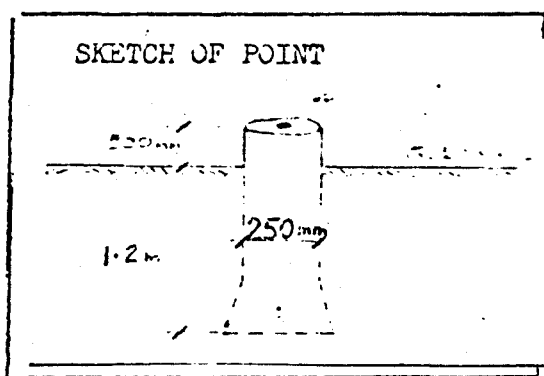

DESCRIPTION:

De la borne SRG 7, suivre la route en direction Est vers Waoundé, sur une distance de 1 km. La borne est située à 6 m au Sud de cette route, à 300 m environ à l'Ouest du village de Waoundé.

ACCEPTED/REJECTED/HOLD

PREPARED BY: R. G. G. G.
SIGNATURE: *[Signature]*
DATE 02/04/80

From the monument SRG 7, continue East towards Waoundé for 1 km ; the monument SRG 8 is 6 m to South of road, about 300 m West of Waoundé village.

RECONNAISSANCE

STATION DESCRIPTION

STATION NAME

S R G

No

9

TYPE: P/TRAV
1ST ORD

(E4)

MAP SHEET NAME

SELIBABI.

No

ND-28-XXIV

COORDS LAT:

LONG:

ALT. 18.115 M

PHOTO REF:

ROLL



FRAME

TERRAIN

SOIL

SAND

ROCK

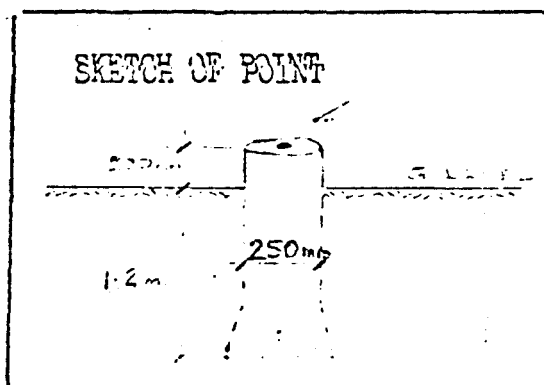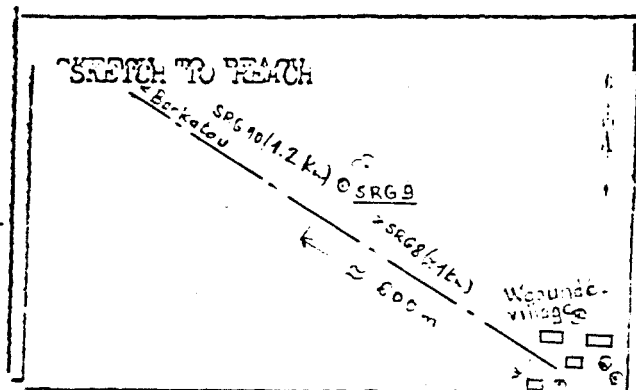

DESCRIPTION:

Du village de Waoundé, suivre la route en direction Nord Ouest vers Barkatou, sur 600 m environ. La borne est située à 8 m au nord de cette route, près d'un arbre.

ACCEPTED/REJECTED/HOLD

PREPARED BY: K. GURSE
SIGNATURE: [Signature]
TE 03/04/80

From the village of Waoundé, continue north west towards Barkatou for about 600 m the monument SRG 9 is 8 m to north of road near a tree.

RECONNAISSANCE

STATION DESCRIPTION

STATION NAME

S R G

No

10

TYPE: P/TRAV
1ST ORD

(B1)

MAP SHEET NAME

SELIBABI

No

ND-28-XXIV

COORDS LAT:

LONG:

ALT. 17.753 M

PHOTO REF:

ROLL



FRAME

TERRAIN

SOIL

SAND

ROCK

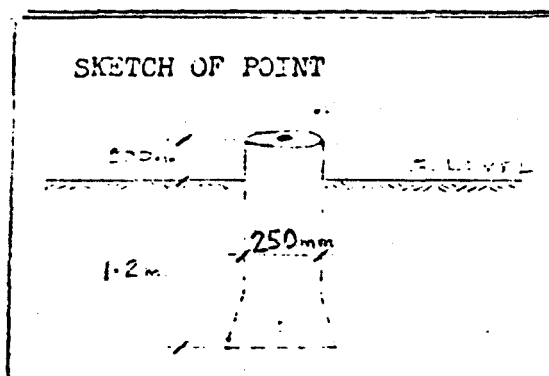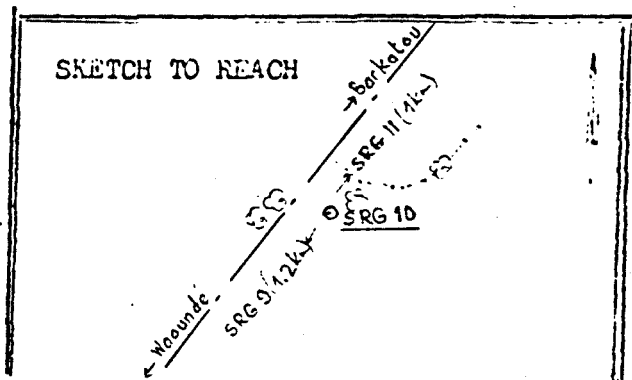

DESCRIPTION:

De la borne SRG 9, suivre la route en direction nord est vers Barkatou, sur une distance de 1,2 km. La borne est située à 6 m à l'est de cette route, à proximité d'une haie, près d'un arbre.

ACCEPTED/REJECTED/HOLD

DRAWN BY: R. GUISSE

SIGNATURE

03/06/80

From the monument SRG 9, continue north east towards Barkatou

for 1,2 km ; the monument SRG 10 is 6 m to East of road, near a fence and tree.

RECONNAISSANCE

STATION DESCRIPTION

STATION NAME

S R G

No

11

TYPE: P/TRAV
1ST ORD

(E1)

MAP SHEET NAME

SELIBABI

No

ND-28-XXIV

COORDS LAT:

LONG:

ALT. 18.130 M

PHOTO REF:

ROLL

FRAME

TERRAIN

SOIL

SAND

ROCK

SKETCH TO REACH

SKETCH OF POINT

DESCRIPTION:

De la borne SRG 10, suivre la route en direction nord ouest vers Barkatou, sur une distance de 1 km. La borne est située à 5 m à l'Est de cette route, près d'un arbre.

ACCEPTED/REJECTED/HOLD

PREPARED BY: K. GUSSE

NATURE:

EO 3/04/80

From the monument SRG 10, continue north west towards Barkatou for 1 km ; the monument SRG 11 is 5 m to East of road near a tree.

SENEGAL RIVER BASIN
SURVEY AND MAPPING PROJECT

TELEDYNE
GEOTRONICS

RECONNAISSANCE
STATION DESCRIPTION

STATION NAME

S R G

No

12

TYPE: P/TRAV
1ST ORD

(24)

MAP SHEET NAME

SELIBABI

No

ND-28-XXIV

COORDS LAT:

LONG:

ALT. 18.275 M

PHOTO REF:

ROLL



FRAME

TERRAIN

SOIL

SAND

ROCK

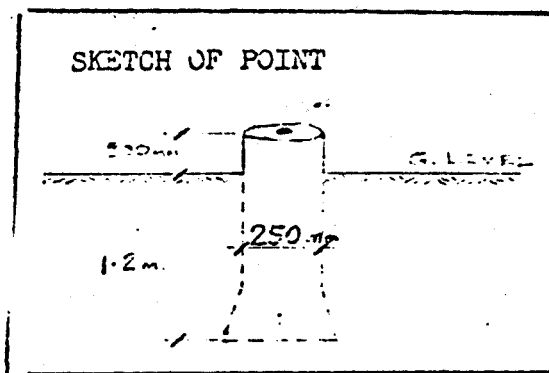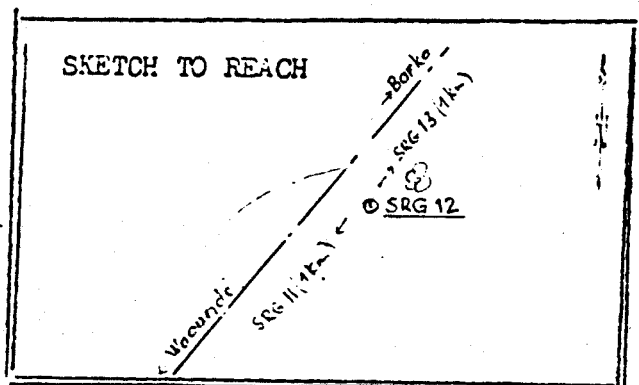

DESCRIPTION:

De la borne SRC 11, suivre la route en direction Nord vers Barkatou sur une distance de 1 km. La borne est située à 8 m à l'Est de cette route à proximité d'une forêt d'arbres noirs épineux.

ACCEPTED/REJECTED/HOLD

From the monument SRG 11, continue North towards Barkatou for 1 km ; the monument SRG 12 is 8 m to East of road, near a thorn bush.

PREPARED BY: N. GUISE
SIGNATURE
DATE 03/04/80

RECONNAISSANCE

STATION DESCRIPTION

STATION NAME

S R G

No

13

TYPE: P/TRAV
1ST ORD

(B1)

MAP SHEET NAME

SELIBABI

No

ND-28-XXIV

COORDS LAT:

LONG:

ALT. 18.102 M

PHOTO REF:

ROLL

FRAME


TERRAIN

SOIL


SAND

ROCK

SKETCH TO REACH

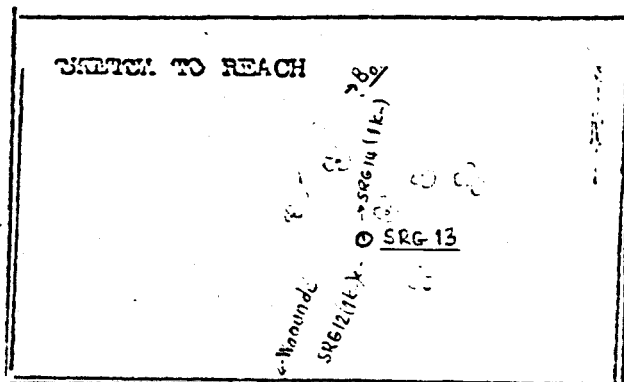

SKETCH OF POINT

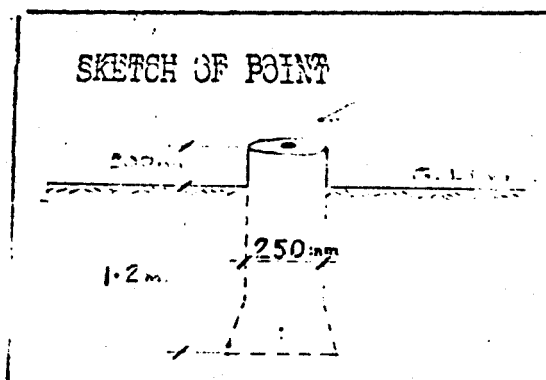

DESCRIPTION:

De la borne SRG 12, suivre la route sensiblement vers le nord, en direction de Barkatou, sur une distance de 1 km. La borne est située à 7 m à l'Est de cette route, près d'un arbre.

ACCEPTED/REJECTED/HOLD

PREPARED BY: N. GUISSE

NATURE

102/04/30

From the monument SRG 12, continue north towards Barkatou for 1 km ;
the monument SRG 13 is 7 m to East of road, near a tree.

RECONNAISSANCE

STATION DESCRIPTION

STATION NAME

S R G

No

14

TYPE: P/TRAV
1ST ORD

(21)

MAP SHEET NAME

SELIBABI

No

ND-28-XXIV

COORDS LAT:

LONG:

ALT. 19.939 M

PHOTO REF:

ROLL



FRAME

TERRAIN

SOIL

SAND


ROCK

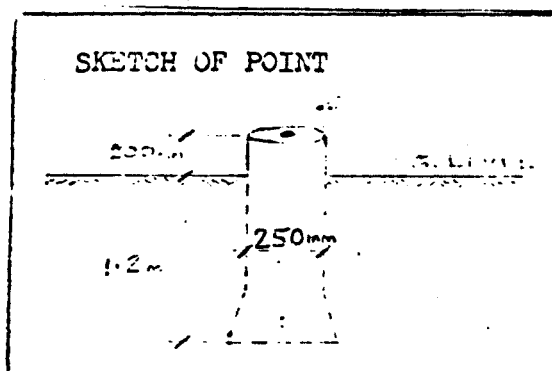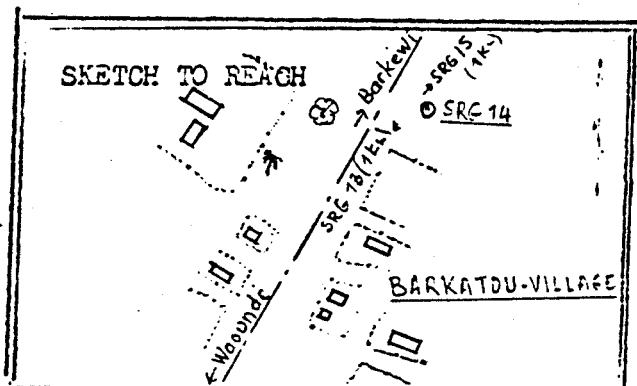

DESCRIPTION:

De la borne SRG 13, suivre la route sensiblement vers le nord, sur une distance de 1,2 km. La borne est située à 6 m à l'Est de cette route, à la limite nord du village de Barkatou.

ACCEPTED/REJECTED/HOLD

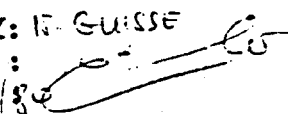PREPARED BY: N. GUISE
SIGNATURE : 
DATE 03/04/80

From the monument SRG 13, continue north for 1,2 km ; the monument SRG 14 is 6 m to east of road, at the end of Barkatou village.

SENEGAL RIVER BASIN
SURVEY AND MAPPING PROJECT

TELETYPE
GEOTRONICS

RECONNAISSANCE

STATION DESCRIPTION

STATION NAME

S R G

No

15

TYPE: P/TRAV
1ST ORD

(E1)

MAP SHEET NAME

SELIBABI

No

ND-28- XIV

COORDS LAT:

LONG:

ALT. 18.359 M

PHOTO REF:

ROLL



FRAME

TERRAIN

SOIL

SAND


ROCK

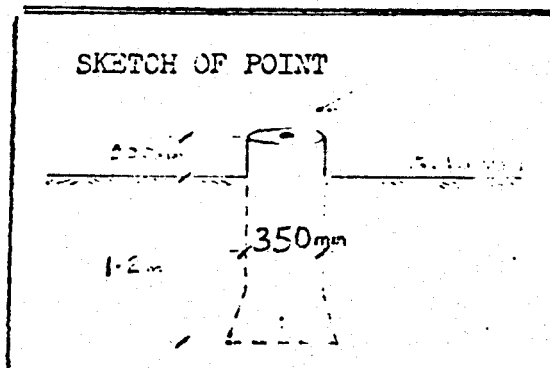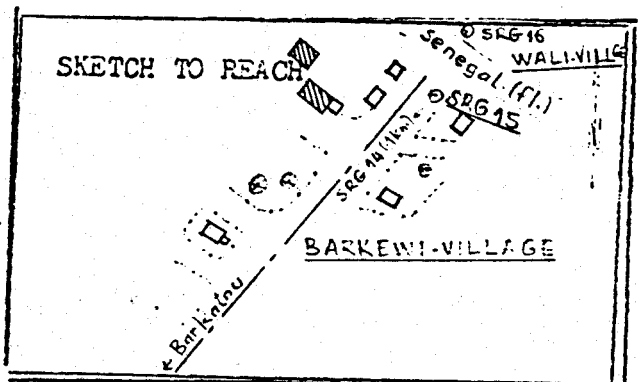

DESCRIPTION:

De la borne SRG 14, suivre la route sensiblement vers le nord, sur une distance de 1,2 km. La borne est située au nord du village de Barkéwi, sur la berge sud du fleuve.

ACCEPTED/REJECTED/HOLD

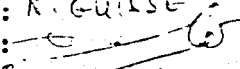PREPARED BY: K. GUISSE
SIGNATURE: 
DATE 03/04/80

From the monument SRG 14, continue north for 1,2 km ;
the monument SRG 15 is located north of Barkéwi village, on the south side of the bank of the river.

RECONNAISSANCE

STATION DESCRIPTION

STATION NAME

S R G

No

16

TYPE: P/TRAV
1ST ORD

E1

MAP SHEET NAME

SELIBABI

No

ND-28-XXIV

COORDS LAT:

LONG:

ALT. 18.744M

PHOTO REF:

ROLL



FRAME

TERRAIN

SOIL /

SAND

ROCK

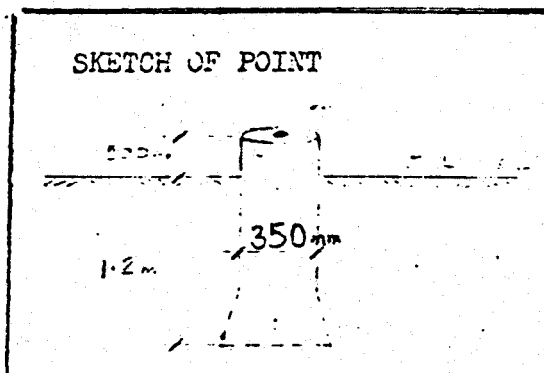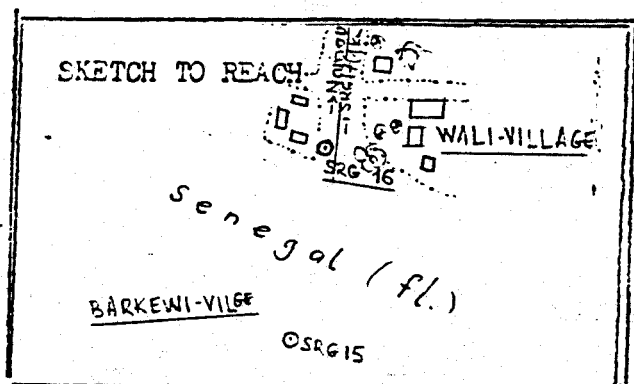

DESCRIPTION:

De la borne SRG 15, traverser le fleuve en direction du nord pour arriver au village de Wali (Mauritanie). La borne est située au Sud Ouest de ce village sur la berge nord du fleuve.

ACCEPTED/REJECTED/HOLD

From the monument SRG 15, cross Northwards the river and travel to Wali village (Mauritania) ; the monument SRG 16 is located South West of the village, on the north bank of the river.

PREPARED BY: N. G. GUISSE
SIGNATURE :
DATE 03/06/86

RECONNAISSANCE

STATION DESCRIPTION

STATION NAME

S R G

No

17

TYPE: P/TRAV
1ST ORD

(B1)

MAP SHEET NAME

SELIBABI

No

ND-28-XXIV

COORDS LAT:

LONG:

ALT. 17.617 M

PHOTO REF:

ROLL



FRAME

TERRAIN

SOIL

SAND

ROCK

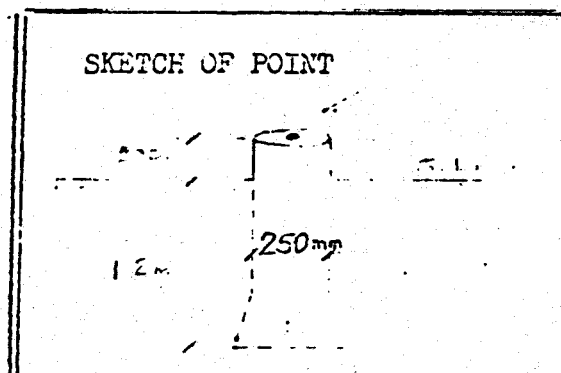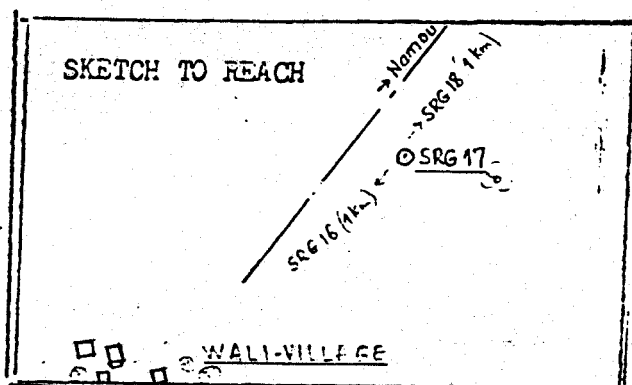

DESCRIPTION:

De la borne SRG 16 au village de Wali, suivre la route sensiblement vers le nord en direction de Namou; sur une distance de 1 km. La borne est située à 16 m de cette route, près d'un arbre, sur terrain inondable et dénudé.

ACCEPTED/REJECTED/HOLD

From the monument SRG 16 to Wali village, continue north towards Namou for 1 km; the monument SRG 17 is 16 m to the road, near a tree on a flat plane.

PREPARED BY: N. GUISSE

SIGNATURE :

DATE 03/04/80

RECONNAISSANCE
STATION DESCRIPTION

STATION NAME

S R G

No

18

TYPE: P/TRAV
1ST ORD

(21)

MAP SHEET NAME

SELIBABI

No

ND-28-XXIV

COORDS LAT:

LONG:

ALT. 15.320 M

PHOTO REF:

ROLL



FRAME

TERRAIN

SOIL

SAND

ROCK

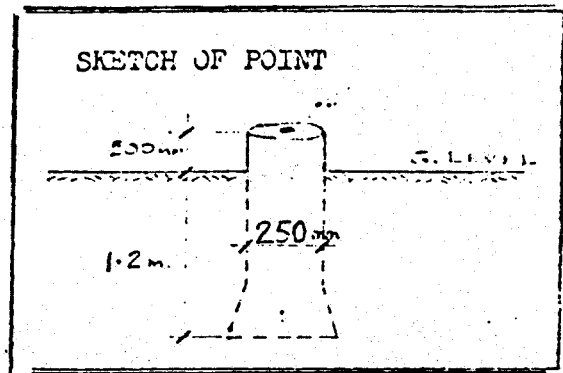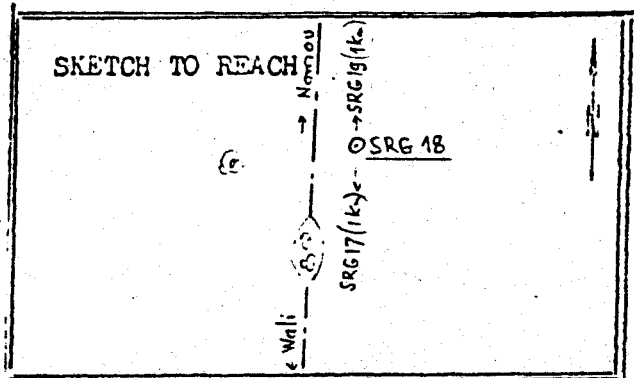

DESCRIPTION:

De la borne SRG 17, suivre la route sensiblement vers le nord, en direction de Namou, sur une distance de 1 km. La borne est située à 8 m à l'Est de cette route, sur terrain inondable et dénudé.

ACCEPTED/REJECTED/HOLD

PREPARED BY: N. Guisse
SIGNATURE: *[Signature]*
DATE: 3/04/80

From the monument SRG 17, continue North, towards Namou for 1 km ; the monument SRG 18 is 8 m to East of road on a flat plane.

SENEGAL RIVER BASIN
SURVEY AND MAPPING PROJECT

TELETYPE
GEOTRONICS

RECONNAISSANCE

STATION DESCRIPTION

STATION NAME

S R G

No

19

TYPE: P/TRAV
1ST ORD
(B1)

MAP SHEET NAME

SELIBABI

No

ND-28-XXIV

COORDS LAT:

LONG:

ALT. 16.228 M

PHOTO REF:

ROLL



FRAME

TERRAIN

SOIL

SAND

ROCK

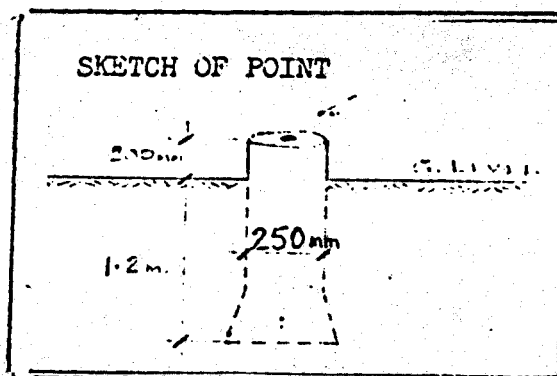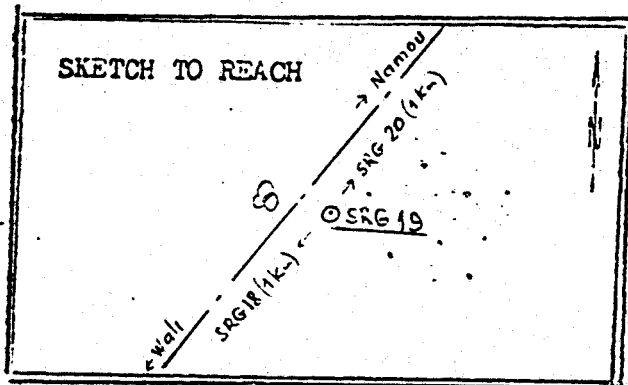

DESCRIPTION:

De la borne SRG 18, suivre la route sensiblement vers le nord en direction de Namou, sur une distance de 1 km. La borne est située à 6 m à l'Est de cette route, sur une zone couverte d'une forêt claire.

ACCEPTED/REJECTED/HOLD

From the monument SRG 18, continue North, towards Namou for 1 km ;
the monument SRG 19 is 6 m to East of road.

PREPARED BY: N. GUISSÉ
SIGNATURE :
TE 03/04/80

SENEGAL RIVER BASIN
SURVEY AND MAPPING PROJECT

TELEDYNE
GEOTRONICS

RECONNAISSANCE

STATION DESCRIPTION

STATION NAME

S R G

No

20

TYPE: P/TRAV
1ST ORD

(E1)

MAP SHEET NAME

SELIBABI

No

ND-28-XXIV

COORDS' LAT:

LONG:

ALT. 16.031 M

PHOTO REF:

ROLL



FRAME

TERRAIN

SOIL

SAND

ROCK

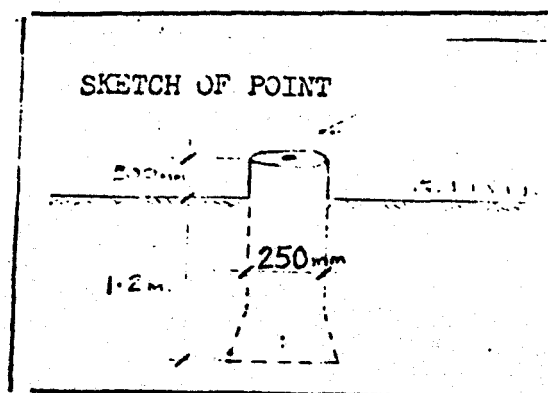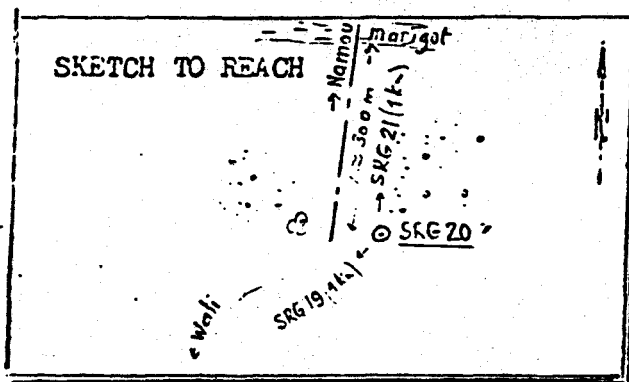

DESCRIPTION:

De la borne SRG 19, suivre la route sensiblement vers le nord, en direction de Namou, sur une distance de 1 km. La borne est située à l'Est de cette route, à l'orée d'une forêt d'épines.

ACCEPTED/REJECTED/HOLD

From the monument SRG 19, continue north, towards Namou for 1 km ; the monument SRG 20 is located East of the road on the edge of a thorn bush

PREPARED BY: R. GUISE
SIGNATURE :
DATE 02/04/80

SENEGAL RIVER BASIN
SURVEY AND MAPPING PROJECT

TELEDYNE
GEOTRONICS

RECONNAISSANCE
STATION DESCRIPTION

STATION NAME

S R G

No

22

TYPE: P/TRAV
1ST ORD
(21)

MAP SHEET NAME

SELIBABI

No

ND-28-XXIV

COORDS LAT:

LONG:

ALT. 17.761 K

PHOTO REF:

ROLL



FRAME

TERRAIN

SOIL

SAND

ROCK

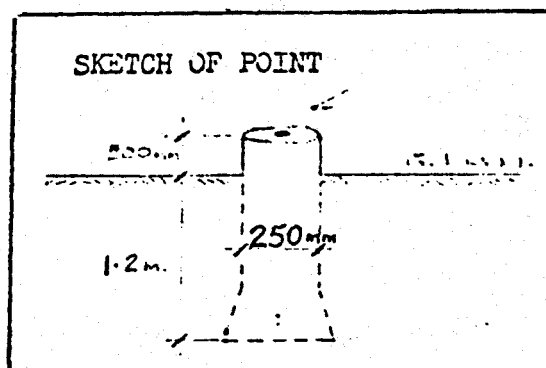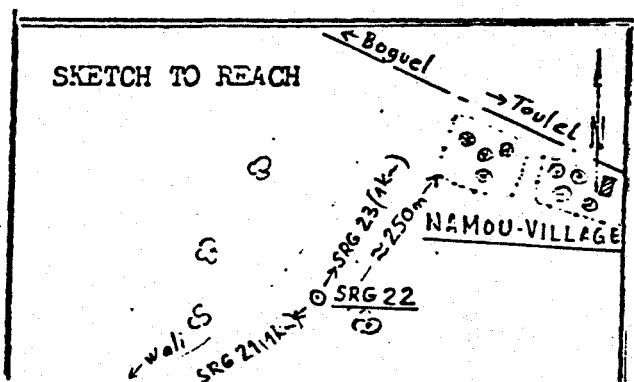

DESCRIPTION:

De la borne SRG 21, suivre la route sensiblement vers le Nord, en direction de Namou, sur une distance de 1 km. La borne est située à 5 m à l'Est de cette route à 250 m environ au sud du village de Namou, près d'un arbre.

ACCEPTED/REJECTED/HOLD

APPROVED BY: N. GUISSE
DATE: 5/03/00
SIGNATURE: [Signature]

From the monument SRG 21, continue north, towards Namou for 1 km; the monument SRG 22 is 5 m to east of road, about 250 m south of Namou village near a tree.

RECONNAISSANCE

STATION DESCRIPTION

STATION NAME

S R G

No

23

TYPE: P/TRAV
1ST ORD

B1

MAP SHEET NAME

SELIBABI

No

NI-28-XXIV

COORDS' LAT:

LONG:

ALT. 18.782 M

PHOTO REF:

ROLL



FRAME

TERRAIN

SOIL

SAND

ROCK

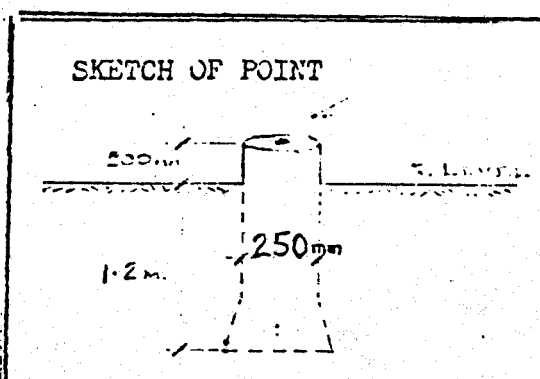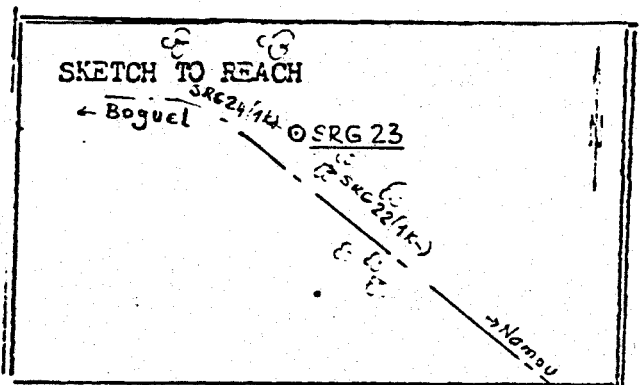

DESCRIPTION:

De la borne SRG 22, marcher en direction du nord, en passant à l'ouest du village de Namou jusqu'à la route principale de Boguel à Toulel qui passe au nord de Namou. Prendre cette route en direction Ouest vers Boguel sur une distance de 1 km à partir de SRG 22. La borne est située à 7 m au nord de la route.

ACCEPTED/REJECTED/HOLD

From the monument SRG 22, walk pass west of Namou village up to main road Boghel/Toulel in the north of Namou, and then travel west towards Boghel for 1 km the monument SRG 23 is 7 m to North of road.

PREPARED BY: N. GUISE
SIGNATURE :
DATE 03/04/80

RECONNAISSANCE
STATION DESCRIPTION

STATION NAME

S R G

No

24

TYPE: P/TRAV
1ST ORD

(E1)

MAP SHEET

NAME

SELIBABI

No

ND-28-XXIV

COORDS LAT:

LONG:

ALT. 17.597 M

PHOTO REF:

ROLL

FRAME

TERRAIN

SOIL


SAND

ROCK

SKETCH TO REACH

← Boguel
SRG 25 (1k) ← ⊙ SRG 24
→ SRG 23 (1k) → Namou

SKETCH OF POINT

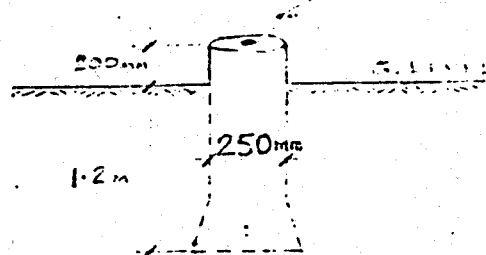

DESCRIPTION:

De la borne SRG 23, suivre la route sensiblement vers l'ouest en direction de Boguel, sur une distance de 1 km. La borne est située à 6 m au nord de cette route, près d'un arbre.

ACCEPTED/REJECTED/HOLD

From the monument SRG 23, continue west towards

Boguel for 1 km ; the monument SRG 24 is 6 m to north of road near a tree.

PREPARED BY: N. GUISSE

SIGNATURE:

DATE 03/04/80

RECONNAISSANCE

STATION DESCRIPTION

STATION NAME

S R G

No

25

TYPE: P/TRAV
1ST ORD

(B1)

MAP SHEET NAME

SELIBABI

No

ND-28-XXIV

COORDS LAT:

LONG:

ALT. 17.038 M

PHOTO REF:

ROLL

FRAME


TERRAIN

SOIL


SAND

ROCK

SKETCH TO REACH

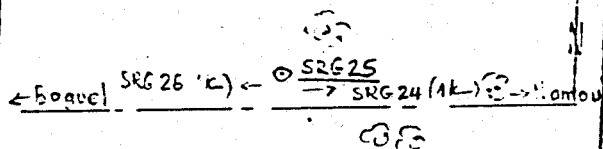

SKETCH OF POINT

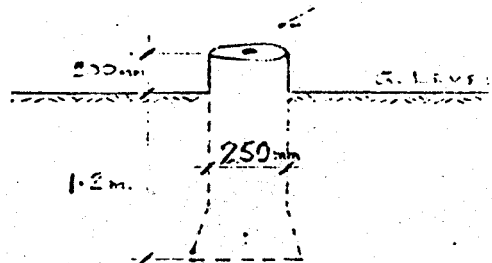

DESCRIPTION:

De la borne SRG 24, suivre la route sensiblement vers l'ouest en direction de Boguel, sur une distance de 1 km. La borne est située à 6 m au nord de cette route, près d'un arbre.

ACCEPTED/REJECTED/HOLD

From the monument SRG 24, continue west towards Boguel
for 1 km : the monument SRG 25 is 6 m to north of road near a tree.

PREPARED BY: R. G. LUSSE
SIGNATURE :
DATE 03/04/80

RECONNAISSANCE
STATION DESCRIPTION

STATION NAME

S R G

No

26

TYPE: P/TRAV
1ST ORD

(B1)

MAP SHEET NAME

SELIBABI.

No

ND-28-XXIV

COORDS LAT:

LONG:

ALT. 17.224 M

PHOTO REF:

ROLL

FRAME

TERRAIN

SOIL

SAND

ROCK

SKETCH TO REACH

← Boguel
SRG 25 (1K)
→ SRG 26
→ SRG 25 (1K)
→ Nouma

SKETCH OF POINT

1.2 m
350 m

DESCRIPTION:

De la borne SRG 25, suivre la route sensiblement vers l'ouest, en direction de Boguel sur une distance de 1 km ; la borne est située à 8 m au nord de cette route, près d'un grand arbre.

ACCEPTED/REJECTED/HOLD

From the monument SRG 25, continue

west, towards Boghel for 1 km ; the monument SRG 26 is 8 m to north of road, near a tree.

PREPARED BY: N. Guisse
SIGNATURE
DATE 03/06/80

RECONNAISSANCE

STATION DESCRIPTION

STATION NAME

S R G

No

27

TYPE: P/TRAV
1ST ORD
(E4)

MAP SHEET NAME

SELIBABI

No

ND-28-XXIV

COORDS LAT:

LONG:

ALT. 15.445 M

PHOTO REF:

ROLL



FRAME

TERRAIN

SOIL

SAND

ROCK

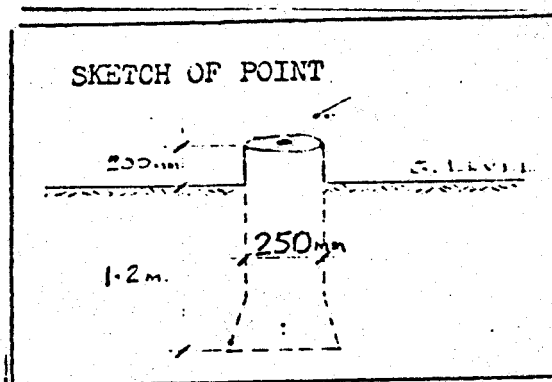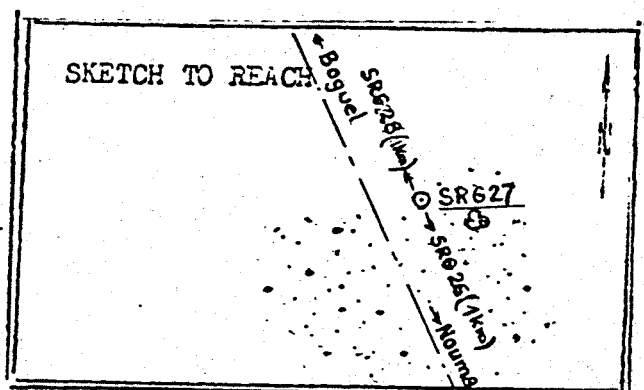

DESCRIPTION:

De la borne SRG 26, suivre la route sensiblement vers le nord en direction de Boguel, sur une distance de 1 km. La borne est située à 8 m à l'Est de cette route, près d'un arbre.

ACCEPTED/REJECTED/HOLD

From the monument SRG 26, continue north towards Boguel for 1 km ; the monument SRG 27 is 8 m to east of road near a tree.

PREPARED BY: R. Guisse
SIGNATURE:
DATE 03/04/83

SENEGAL RIVER BASIN
SURVEY AND MAPPING PROJECT

TELEDYNE
GEOTRONICS

RECONNAISSANCE
STATION DESCRIPTION

STATION NAME

S R G

No

28

TYPE: P/TRAV
1ST ORD

(21)

MAP SHEET NAME

SELIBABI

No

ND-28-XXIV

COORDS LAT:

LONG:

ALT. 16.867 M

PHOTO REF:

ROLL


FRAME

TERRAIN

SOIL

SAND


ROCK

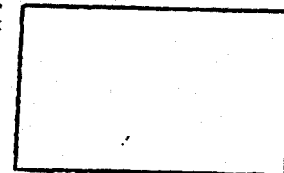

SKETCH TO REACH

→ Boguel
SRG 27 (1 km)
→ SRG 28
→ Nourma

SKETCH OF POINT

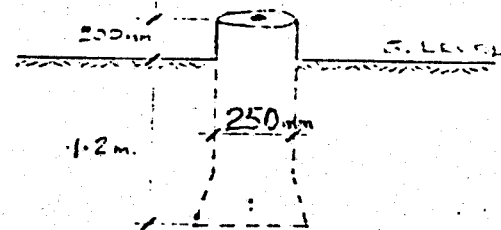

DESCRIPTION:

De la borne SRG 27, suivre la route sensiblement vers l'ouest en direction de Boguel, sur une distance de 1 km. La borne est située à 9 m au nord de cette route, près d'un arbre.

ACCEPTED/REJECTED/HOLD

From the monument SRG 27, continue west towards

Boguel for 1 km ; the monument SRG 28 is 9 m to north of road near a tree.

RED BY: K. GUISE

ATURE

03/01/80

RECONNAISSANCE

STATION DESCRIPTION

STATION NAME

S R G

No

29

TYPE: P/TRAV
1ST ORD

(21)

MAP SHEET NAME

SELIBABI

No

ND-28-XXIV

COORDS LAT:

LONG:

ALT. 20.247 M

PHOTO REF:

ROLL



FRAME

TERRAIN

SOIL

SAND

ROCK

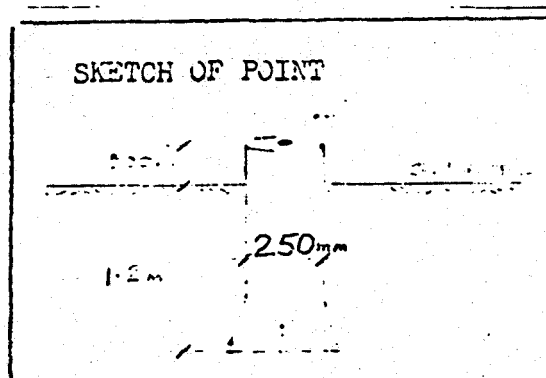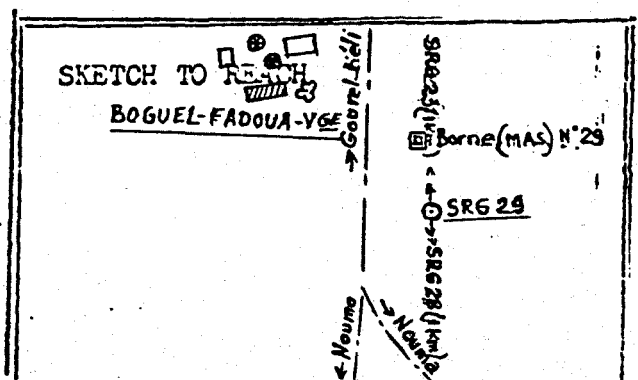

DESCRIPTION:

De la borne SRG 28, suivre la route sensiblement vers le nord, en direction de Boguel, sur une distance de 1 km. La borne est située à 14 m à l'est de cette route et à 23 m au sud de la borne M.A.S. n° 29, au sud du village de Boguel.

ACCEPTED/REJECTED/HOLD

PREPARED BY: N. GUISSE
SIGNATURE
TE 03/00/00

From the monument SRG 28, continue north towards Boghel for 1 km ;
the monument SRG 29 is 14 m to east, and 23 m to south of monument MAS n° 29
south-east of Boguel village.

SENEGAL RIVER BASIN
SURVEY AND MAPPING PROJECT

TELEDYNE
GEOTRONICS

RECONNAISSANCE
STATION DESCRIPTION

STATION NAME

S R G

No

30

TYPE: P/TRAV
1ST ORD

E1

MAP SHEET NAME

SELIBABI

No

ND-28-XXIV

COORDS LAT:

LONG:

ALT. 20.324 M

PHOTO REF:

ROLL



FRAME

TERRAIN

SOIL

SAND

ROCK

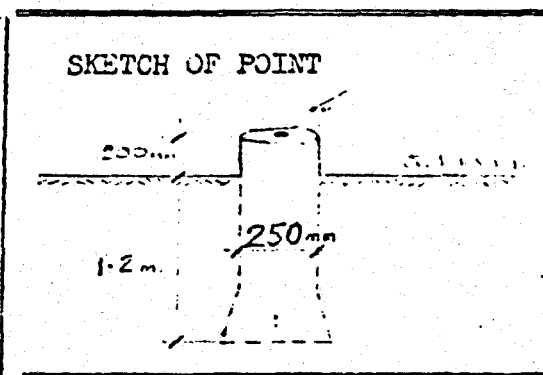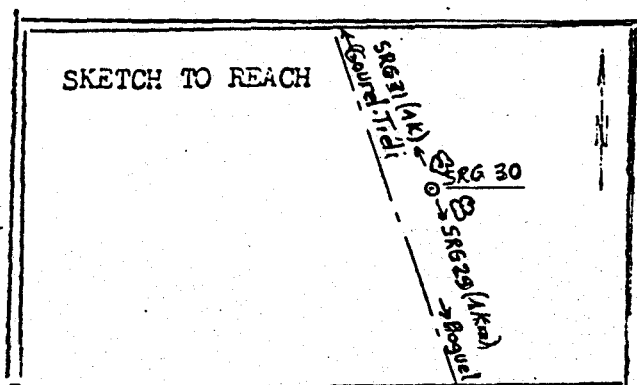

DESCRIPTION:

De la borne SRG 29, suivre la route sensiblement vers le nord, en direction de Gourel-Diéri sur une distance de 1 km. La borne est située à 6 m à l'est de cette route près d'un arbuste.

ACCEPTED/REJECTED/HOLD

From the monument SRG 29, continue north towards

Gourel-Diéri for 1 km ; the monument SRG 30 is 6 m to east of road, near a shrub.

K. Guisse

03/04/80

SENEGAL RIVER BASIN
SURVEY AND MAPPING PROJECT

TELETYPE
GEOTRONICS

RECONNAISSANCE
STATION DESCRIPTION

STATION NAME

S R G

No

31

TYPE: P/TRAV
1ST ORD

EM

MAP SHEET NAME

SELIBABI

No

ND-28-XXIV

COORDS LAT:

LONG:

ALT. 18.726 M

PHOTO REF:

ROLL



FRAME

TERRAIN

SOIL

SAND

ROCK

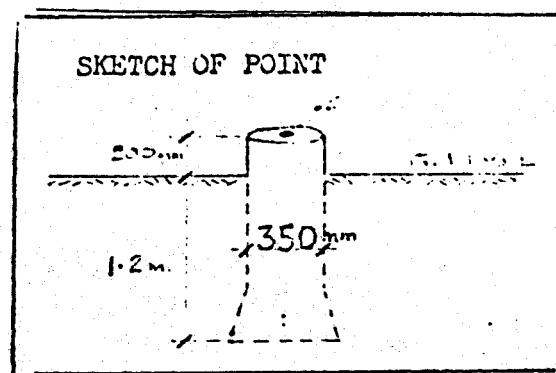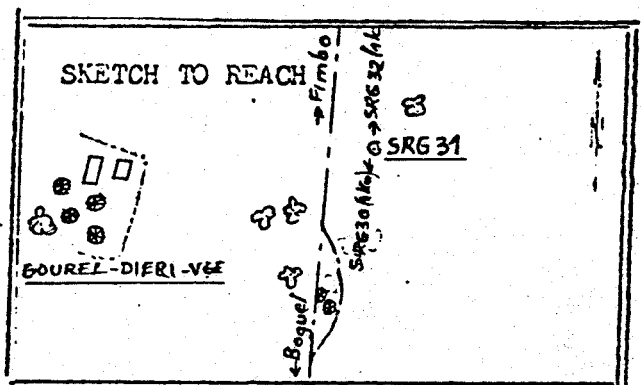

DESCRIPTION:

De la borne SRG 30, suivre la route sensiblement vers le nord en direction de Gourel-Diéri sur une distance de 1 km. La borne est située à 6 m à l'est de cette route, au nord-est du village de Gourel-Diéri.

ACCEPTED/REJECTED/HOLD

From the monument SRG 30, continue north towards

Gourel-Diéri for 1 km ; the monument SRG 31 is 6 m to east of road, north-east of Gourel-Diéri village.

: N. GUISSE

25/06/80

RECONNAISSANCE
STATION DESCRIPTION

STATION NAME

S R G

No

32

TYPE: P/TRAV
1ST ORD

(24)

MAP SHEET

NAME

SELIBABI /

No

ND-28-XXIV

COORDS' LAT:

LONG:

ALT. 19.085 M

PHOTO REF:

ROLL

FRAME

TERRAIN

SOIL

SAND


ROCK

SKETCH TO REACH

11
1000m
SRG-32
SRG-31

SKETCH OF POINT

Bross fin

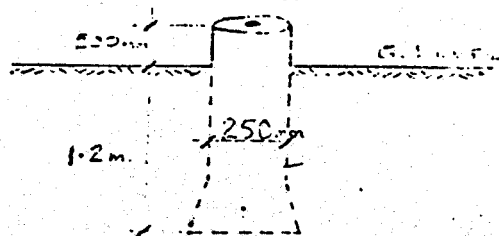

DESCRIPTION:

De la borne SRG 31, suivre la route sensiblement vers le nord, en direction de Maghama, sur une distance de 1 km. La borne est située à 5 m à l'est de la route.

ACCEPTED/REJECTED/HOLD

From the monument SRG 31, continue north towards Maghama for 1 km the monument SRG 32 is 5 m to east of road.

K. GUISSE
03/09/80
DATE

RECONNAISSANCE
STATION DESCRIPTION

STATION NAME

S R G

No

33

TYPE: P/TRAV
1ST ORD

(B)

MAP SHEET NAME

SELIBABI

No

ND-28-XXIV

COORDS LAT:

LONG:

ALT. 18.251 M

PHOTO REF:

ROLL

FRAME

TERRAIN

SOIL

SAND

ROCK

SKETCH TO REACH

22 m 506-33

MAGHAMA

SKETCH OF POINT

Cross pin

250 mm

1.2 m

250

DESCRIPTION:

De la borne SRG 32, suivre la route sensiblement vers le nord, en direction de Maghama, sur une distance de 1 km. La borne est située à 22 m à l'est de la route.

ACCEPTED/REJECTED/HOLD

PREPARED BY: N. Guissé
SIGNATURE :
DATE : 03/04/80

From the monument SRG 32, continue north towards Maghama for 1 km ; the monument SRG 33 is 22 m to east of road.

RECONNAISSANCE
STATION DESCRIPTION

STATION NAME

S R G

No

34

TYPE: P/TRAV
1ST ORD

(E1)

MAP SHEET NAME

SELIBABI

No

ND-28-XXIV

COORDS LAT:

LONG:

ALT. 17.107 M

PHOTO REF:

ROLL

FRAME

TERRAIN

SOIL

SAND

ROCK

SKETCH TO REACH

Borne M-A
n° 30

Maghama
SRG35 (1 km)
SRG34
SRG33
Finbo

SKETCH OF POINT

200 m
1.2 m
250 m

DESCRIPTION:

De la borne SRG 33, suivre la route sensiblement vers le nord, en direction de Maghama, sur une distance de 1 km. La borne est située à 5 m à l'est de cette route, près d'un arbre à 120 m environ au sud est de la borne MAS n° 30.

ACCEPTED/REJECTED/HOLD

PREPARED BY: N. Guisse

SIGNATURE :

DATE : 03/04/80

From the monument SRG 33, continue north towards Maghama for 1 km ; the monument SRG 34 is 5 m to east of road near a tree at about 120 m south east of the monument MAS n° 30.

RECONNAISSANCE

STATION DESCRIPTION

STATION NAME

S R G

No

35

TYPE: P/TRAV
1ST ORD

(B1)

MAP SHEET NAME

SELIBABI.

No

ND-28-XXIV

COORDS LAT:

LONG:

ALT. 16.085 M

PHOTO REF:

ROLL



FRAME

TERRAIN

SOIL

SAND

ROCK

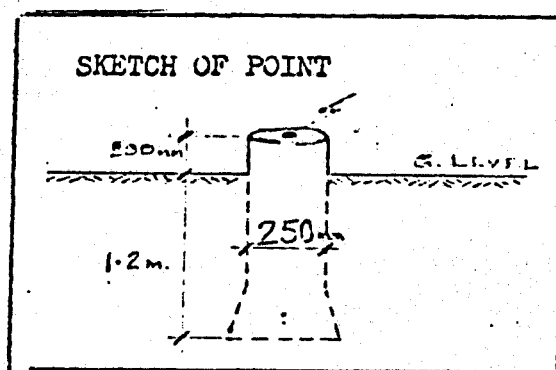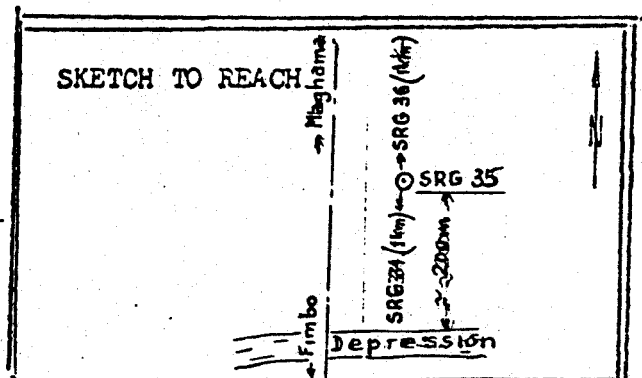

DESCRIPTION:

De la borne SRG 34, suivre la route sensiblement vers le nord, en direction de Maghama, sur une distance de 1 km. La borne est située à 22 m à l'est de cette route.

ACCEPTED/REJECTED/HOLD

PREPARED BY: N. Guisse

SIGNATURE :

DATE : 03/04/80

From the monument SRG 34, continue north towards Maghama for 1 km ; the monument SRG 35 is 22 m to east of road.

RECONNAISSANCE
STATION DESCRIPTION

STATION NAME

S R G

No

36

TYPE: P/TRAV
1ST ORD

(E1)

MAP SHEET NAME

SELIBABI

No

ND-28-XXIV

COORDS LAT:

LONG:

ALT. 15.586 M

PHOTO REF:

ROLL



FRAME

TERRAIN

SOIL

SAND

ROCK

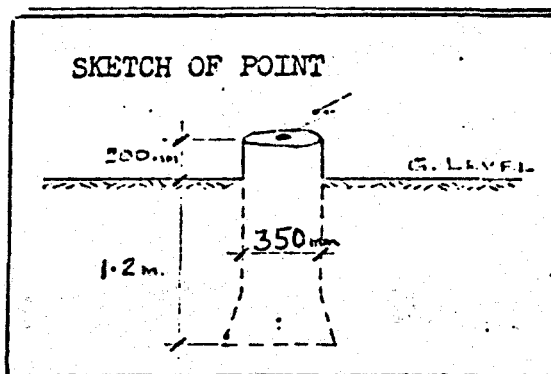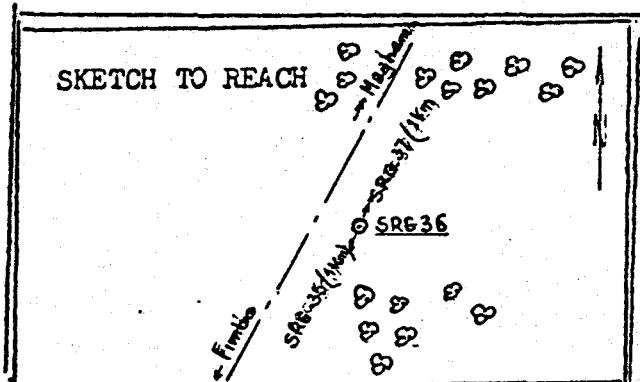

DESCRIPTION:

De la borne SRG 35, suivre la route sensiblement vers le nord, en direction de Maghama, sur une distance de 1 km. La borne est située à 7 m à l'est de cette route.

ACCEPTED/REJECTED/HOLD

PREPARED BY: N. Guisse
SIGNATURE :
DATE : 03/04/80

From the monument SRG 35, continue north towards Maghama for 1 km ; the monument SRG 36 is 7 m to east of road.

RECONNAISSANCE
STATION DESCRIPTION

STATION NAME

S R G

No

37

TYPE: P/TRAV
1ST ORD

(E)

MAP SHEET NAME

SELIBABI

No

ND-28-XXIV

COORDS LAT:

LONG:

ALT. 15.777 M

PHOTO REF:

ROLL

FRAME


TERRAIN

SOIL


SAND

ROCK

SKETCH TO REACH

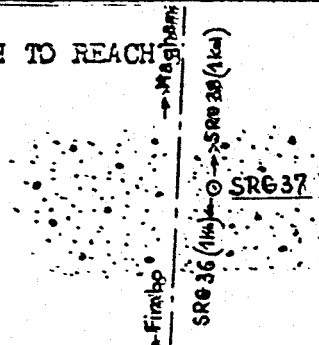

SKETCH OF POINT

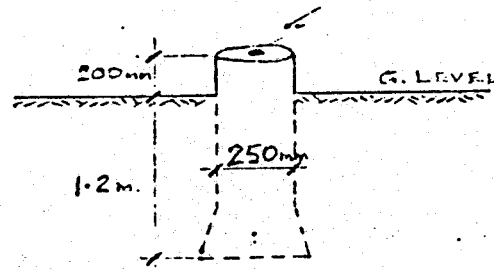

DESCRIPTION:

De la borne SRG 36, suivre la route sensiblement vers le nord, en direction de Maghama, sur une distance de 1 km. La borne est située à 6 m à l'est de cette route dans une zone couverte d'une forêt d'épines.

ACCEPTED/REJECTED/HOLD

PREPARED BY: N. Guissé
SIGNATURE :
DATE : 03/04/80

From the monument SRG 36, continue north towards Maghama for 1 km ; the monument SRG 37 is 6 m to east of road, in an area of thorn bush.

RECONNAISSANCE
STATION DESCRIPTION

STATION NAME S R G No 38 TYPE: P/TRAV
1ST ORD
(21)




MAP SHEET NAME SELIBABI No ND-28-XXIV

COORDS LAT: LONG: ALT. 16.235 M

PHOTO REF: ROLL FRAME

TERRAIN

SOIL /	SAND	ROCK
--------	------	------

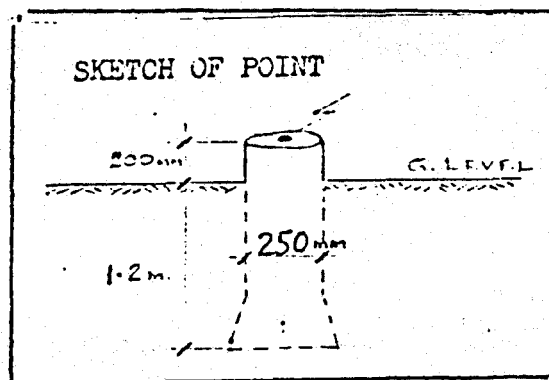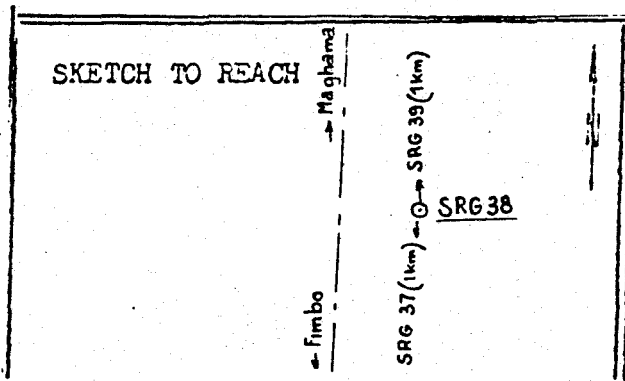 

DESCRIPTION:

Dé la borne SRG 37, suivre la route sensiblement vers le nord, en direction de Maghama, sur une distance de 1 km. La borne est située à 20 m à l'est de cette route, sur terrain inondable et dénudé.

ACCEPTED/REJECTED/HOLD

From the monument SRG 37, continue north towards Maghama for 1 km ; the monument SRG 38 is 28 m to east of road, on a flat plane.

PREPARED BY: W. Guisse
SIGNATURE :
DATE : 03 / 04 / 20

RECONNAISSANCE
STATION DESCRIPTION

STATION NAME

S R G

No

39

TYPE: P/TRAV
1ST ORD

BM

MAP SHEET NAME

SELIBABI

No

ND-28-XXIV

COORDS LAT:

LONG:

ALT. 15.654 M

PHOTO REF:

ROLL



FRAME

TERRAIN

SOIL

SAND

ROCK

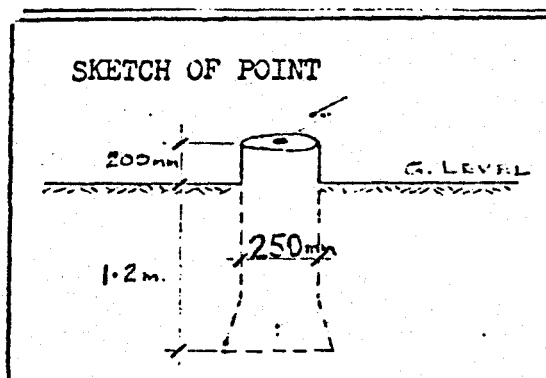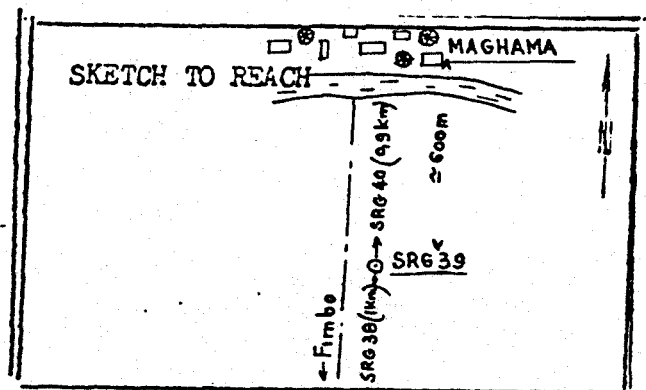

DESCRIPTION:

- De la borne SRG 38, suivre la route sensiblement vers le nord, en direction de Maghama, sur une distance de 1 km. La borne est située à 13 m à l'est de cette route, à 600 m environ au sud de la ville de Maghama.

ACCEPTED/REJECTED/HOLD

PREPARED BY: N. Guissi

SIGNATURE :

DATE : 07/01/80

From the monument SRG 38, continue north towards Maghama for 1 km, the monument SRG 39 is 13 m to east of road at about 600 m south of the city of Maghama.

RECONNAISSANCE
STATION DESCRIPTION

STATION NAME

S R G

No

40

TYPE: P/TRAV
1ST ORD

81

MAP SHEET NAME

SELIBABI

No

ND-28-XXIV

COORDS LAT:

LONG:

ALT. 22.493 M

PHOTO REF:

ROLL




FRAME

TERRAIN

SOIL

SAND

ROCK

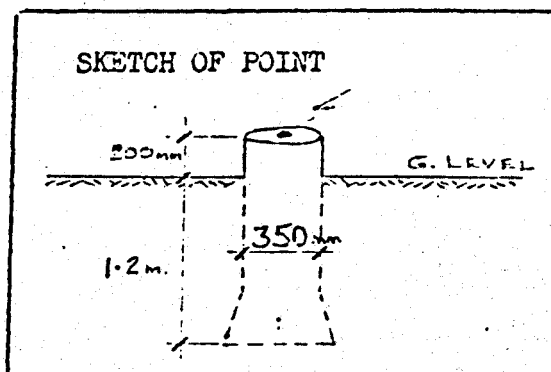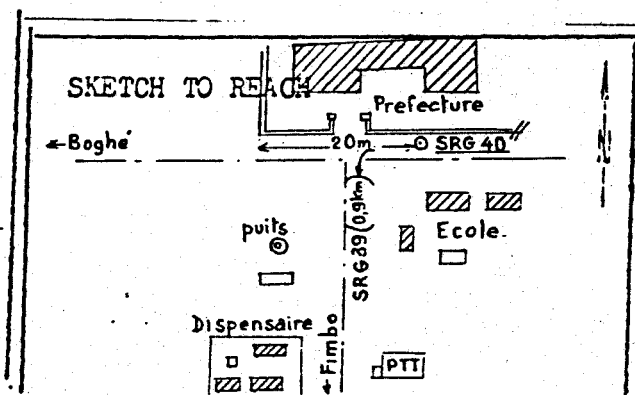 

DESCRIPTION:


De la borne SRG 39, suivre la route en direction du nord, vers Maghama, sur une distance de 0,9 km. La borne est située près du mur de clôture (côté sud) de la Préfecture de Maghama.

ACCEPTED/REJECTED/HOLD

PREPARED BY: W. Guissé
SIGNATURE :
DATE : 03/04/80


From the monument SRG 39, continue north towards Maghama for 0,9 km ; the monument SRG 40 is located near the fence south of the Prefecture in Maghama.

LIGNE SRK
BAKEL - AMADI OUNARE

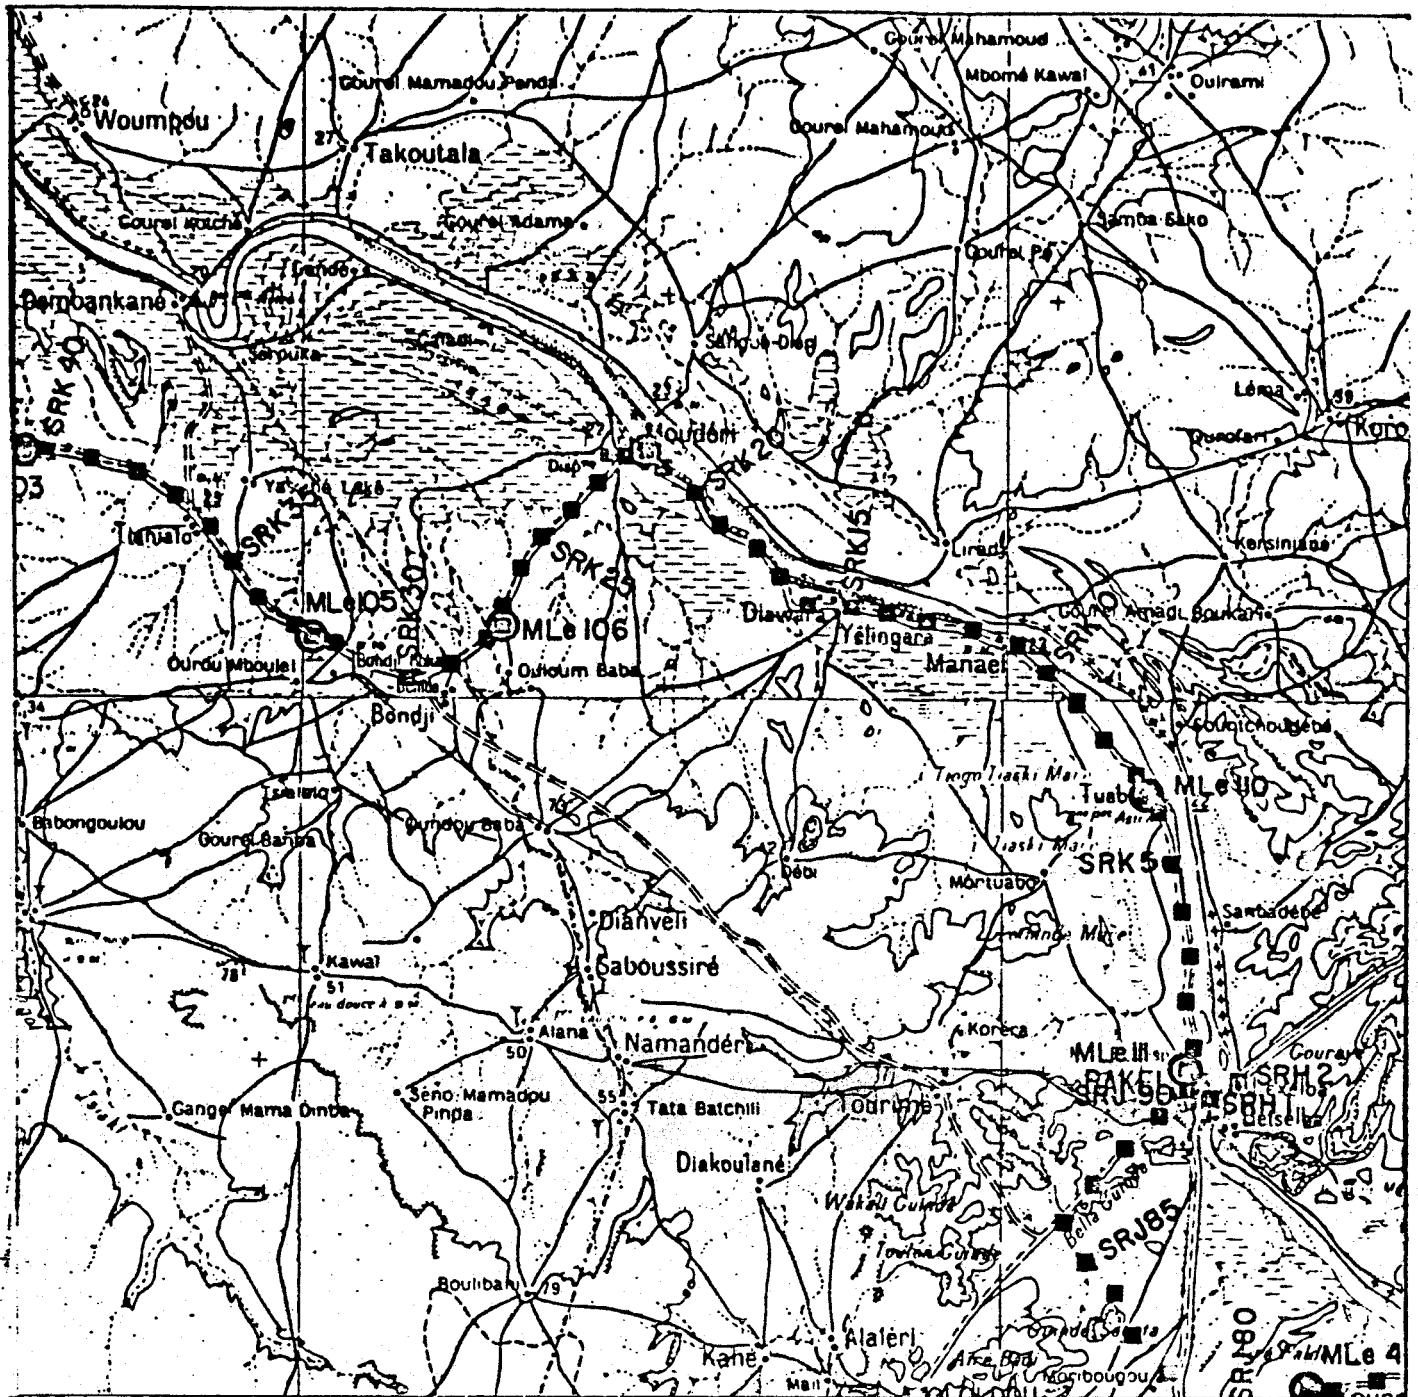

BM No. SRK (1-40)

LIGNE SRK
BAKEL - AMADI OUNARE

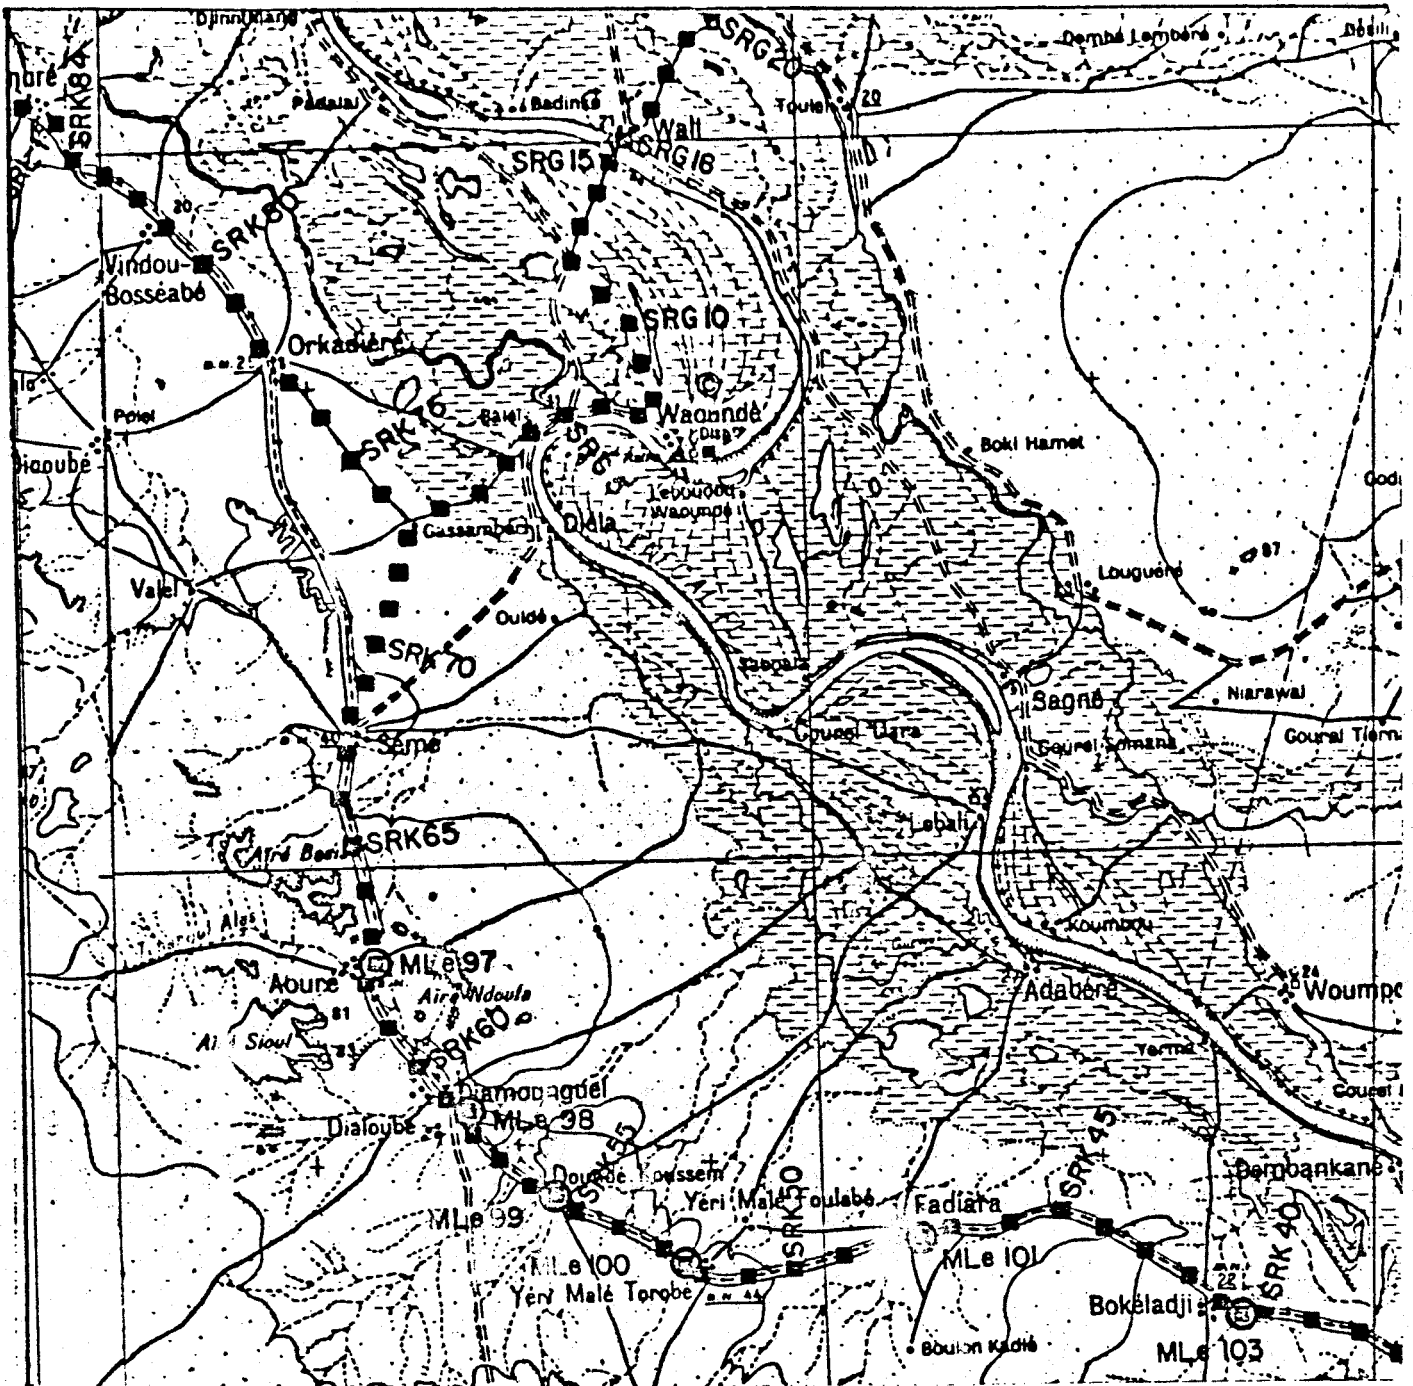

BM No. SRK (40-84)

RECONNAISSANCE

STATION DESCRIPTION

STATION NAME

Mle

No

111

TYPE: P/TRAV
1ST ORD
BM

MAP SHEET

NAME

B A K E L

NO.

ND 28 XVII

COORDS LAT:

LONG:

PHOTO REF:

ROLL

FRAME

Alt. 24.185 m
24.168 Pub. Ist
order


TERRAIN

SOIL


SAND

ROCK

SKETCH TO REACH

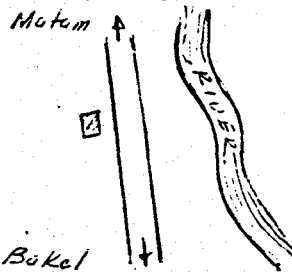

SKETCH OF POINT

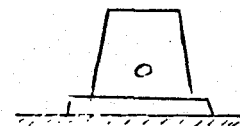

DESCRIPTION:

ACCEPTED/REJECTED/HOLD

PREPARED BY:
SIGNATURE :
DATE :

IGN bench mark located east the road, about
1 km. north of Bakel.

RECONNAISSANCE
STATION DESCRIPTION

STATION NAME

S R K

No

1

TYPE: P/TRAV
1ST ORD
B1✓

MAP SHEET NAME

B A K E L

No

ND-28-XVIII

COORDS LAT:

LONG:

ALT. 24.378M

PHOTO REF:

ROLL



FRAME

TERRAIN

SOIL /

SAND

ROCK

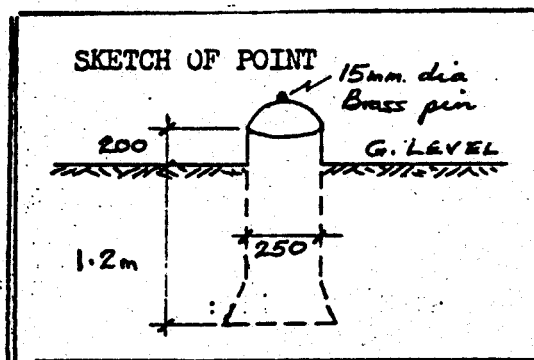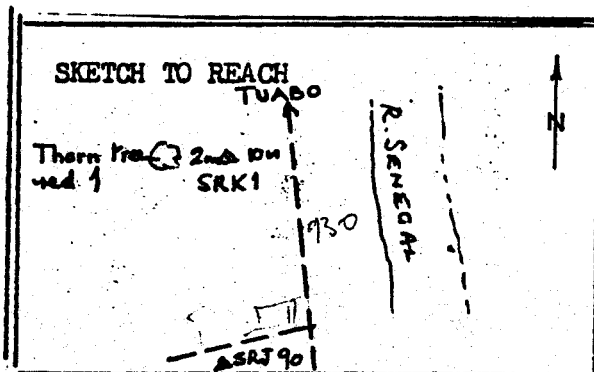

DESCRIPTION:

From SRJ 90 proceed along road to Tuabo for 1 km, and find SRK.1, 10 metres to left of road, 2 metres east of a small thorn tree marked 1 in red paint.

ACCEPTED/REJECTED/HOLD

De la borne SRJ 90, suivre la route en direction de
Tuabo sur une distance de 1 km ; la borne SRK.1 est située à gauche à 10 m
de la route et à 2 m à l'est d'un arbuste épineux portant 1. peint en rouge.

PREPARED BY: KG BEAUMONT
SIGNATURE: KG Beaumont
DATE: 10 Dec. 1979.

RECONNAISSANCE

STATION DESCRIPTION

STATION NAME

S R K.

No

2

TYPE: P/TRAV
1ST ORD
EM/

MAP SHEET NAME

B A K E L

No

ND-28-XVIII

COORDS LAT:

LONG:

ALT. 24.081 M

PHOTO REF:

ROLL



FRAME

TERRAIN

SOIL /

SAND

ROCK

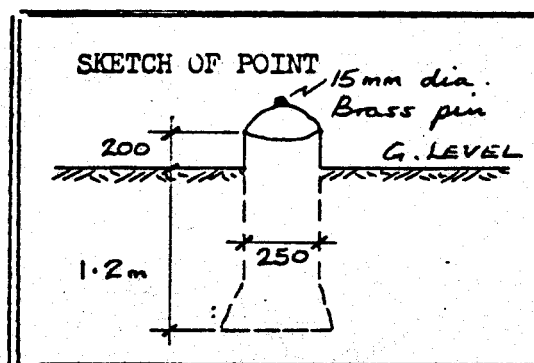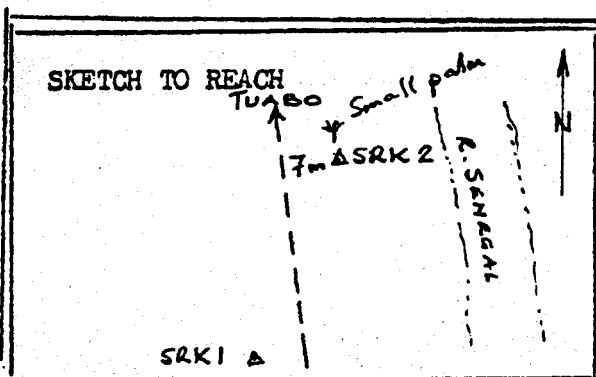

DESCRIPTION:

From SRK.1 proceed along road to Tuabo for 1 km, and find SRK 2, 7 metres to right of road, near a small palm tree marked with red flagging.

ACCEPTED/REJECTED/HOLD

De la borne SRK.1, suivre la route en direction de Tuabo sur une distance de 1 km ; la borne SRK.2 est située à droite à 7 m de la route, près d'un petit palmier à huile.

PREPARED BY: *KG. Beaumont*
SIGNATURE : *KG. Beaumont*
DATE : *10 Dec. 1979.*

RECONNAISSANCE

STATION DESCRIPTION

STATION NAME

S R K

No

3

TYPE: P/TRAV
1ST ORD
B1v

MAP SHEET

NAME

B A K E L

No

ND-28-XVIII

COORDS LAT:

LONG:

ALT. 24.533 M



PHOTO REF:

ROLL

FRAME

TERRAIN

SOIL /	SAND	ROCK
--------	------	------

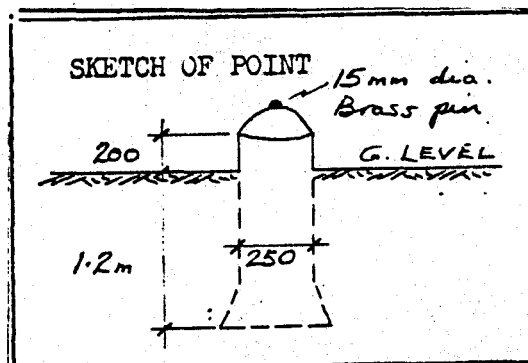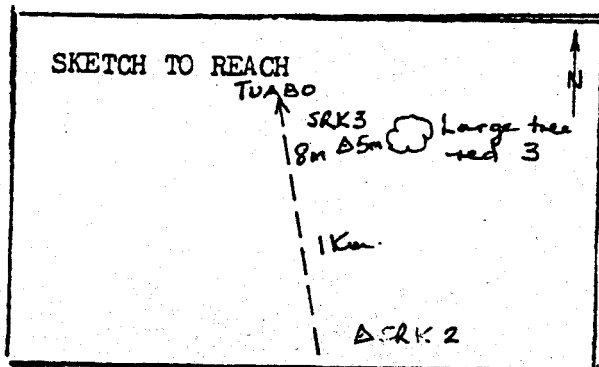

DESCRIPTION:

From SRK.2 proceed along road to Tuabo for 1 km, and find SRK.3, 8 metres to right of road, with a large tree marked 3 in red paint, 5 metres further to right.

ACCEPTED/REJECTED/HOLD

De la borne SRK.2, suivre la route en direction de

Tuabo sur une distance de 1 km ; la borne SRK.3 est située à droite à 8 m de la route et aussi à 5 m d'un grand arbre portant 3 peint en rouge.

PREPARED BY: K G BEAUMONT
SIGNATURE: K G Beaumont
DATE: 10 Dec. 1979.

RECONNAISSANCE
STATION DESCRIPTION

STATION NAME

S R K

No

4

TYPE: P/TRAV
1ST ORD
B1

MAP SHEET NAME

B A K E L

No

ND-28-XVIII

COORDS LAT:

LONG:

ALT. 24.362 M



PHOTO REF:

ROLL

FRAME

TERRAIN

SOIL	SAND	ROCK
/		

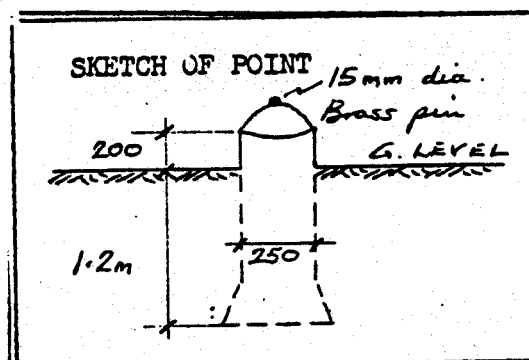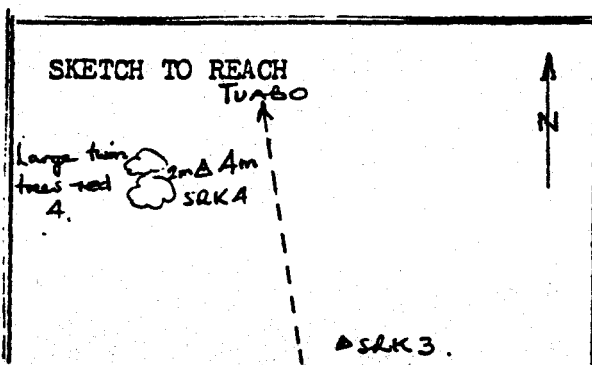

DESCRIPTION:

From SRK.3 proceed along road to Tuabo for 1 km, and find SRK.4, 4 metres to left of road, with large twin trees marked 4 in red paint, 2 metres further left.

ACCEPTED/REJECTED/HOLD

PREPARED BY: K. G. BEAUMONT
SIGNATURE: K. G. Beaumont
DATE: 10 Dec. 1979.

De la borne SRK.3, suivre la route en direction de Tuabo sur une distance de 1 km ; la borne SRK.4 est située à gauche à 4 m de la route et avec 2 grands arbres situés à gauche de la borne portant 4. peint en rouge.

RECONNAISSANCE

STATION DESCRIPTION

STATION NAME

S R K

No

5

TYPE: P/TRAV
1ST ORD
B1.

MAP SHEET NAME

B A K E L

No

ND-28-XVIII

COORDS LAT:

LONG:

ALT. 24.084 M



PHOTO REF:

ROLL

FRAME

TERRAIN

SOIL	/	SAND	ROCK
------	---	------	------

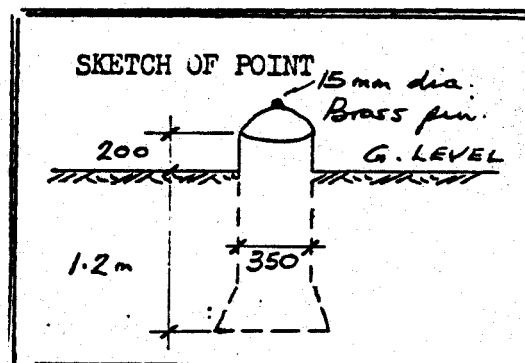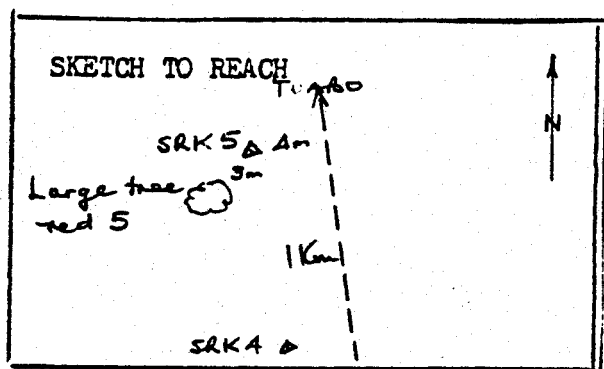

DESCRIPTION:

From SRK.4 proceed along road to Tuabo for 1 km, and find SRK.5, 4 metres to left of road and 3 metres from a large tree marked 5 in red paint.

ACCEPTED/REJECTED/HOLD

De la borne SRK.4, suivre la route en direction de Tuabo

sur une distance de 1 km ; la borne SRK.5 est située à gauche à 4 m de la route et à 3 m d'un grand arbre marqué 5. d'une peinture rouge.

PREPARED BY: K.G. BEAUMONT

SIGNATURE: *K.G. Beaumont*

DATE: 10 Dec. 1979.

RECONNAISSANCE

STATION DESCRIPTION

STATION NAME

Mle

No

110

TYPE: P/TRAV
1ST ORD
BM

MAP SHEET NAME

BAKEL

NO.

ND 28 XVIII

COORDS LAT:

LONG:

PHOTO REF:

ROLL

FRAME

Alt. 21.572 m
21.604 Pub.
Ist Order


TERRAIN

SOIL


SAND

ROCK

SKETCH TO REACH

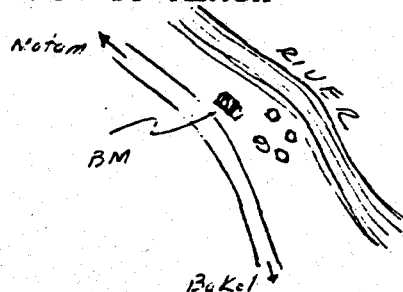

SKETCH OF POINT

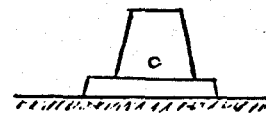

DESCRIPTION:

ACCEPTED/REJECTED/HOLD

Recovered IGN bench mark at the village of
Tuabo, north of Matam - Bakel road, south of the
river bank.

PREPARED BY:

SIGNATURE :

DATE :

RECONNAISSANCE

STATION DESCRIPTION

STATION NAME

S R K

No

6

TYPE: P/TRAV
1ST ORD
B1V

MAP SHEET

NAME

B A K E L

No

ND-28-XVIII

COORDS LAT:

LONG:

ALT. 23.170 M




PHOTO REF:

ROLL

FRAME

TERRAIN

SOIL /	SAND	ROCK
--------	------	------

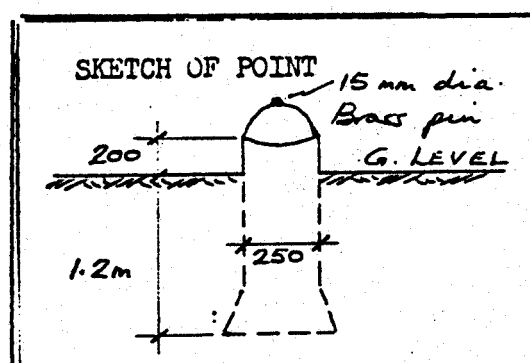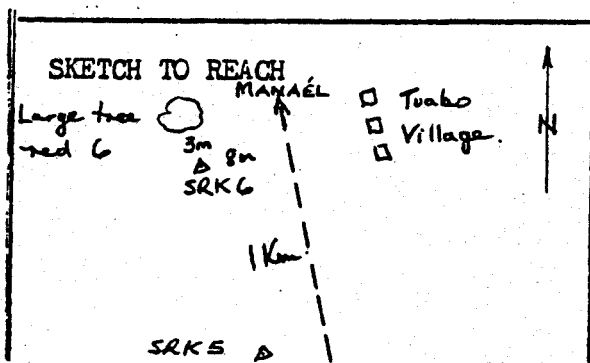 

DESCRIPTION:

From SRK.5 proceed along road to Tuabo for 1 km, and find SRK.6, 8 metres to left of road and 3 metres from a large tree marked 6 in red paint. SRK.6 is on the outskirts of Tuabo Village.

ACCEPTED/REJECTED/HOLD

PREPARED BY: K.G. BEAUMONT
SIGNATURE: K.G. Beaumont
DATE: 10 Dec. 1979.

De la borne SRK.5, suivre la route en direction de Tuabo sur une distance de 1 km ; la borne SRK.6 est située à gauche à 8 m de la rue et à 3 m d'un grand arbre marqué 6 d'une peinture rouge. La borne SRK.6 est située dans le voisinage du village de Tuabo.

RECONNAISSANCE

STATION DESCRIPTION

STATION NAME

S R K

No

7

TYPE: P/TRAV
1ST ORD
B1

MAP SHEET

NAME

B A K E L

No

ND-28-XVIII

COORDS LAT:

LONG:

ALT. 22.831 M

PHOTO REF:

ROLL



FRAME

TERRAIN

SOIL

SAND

ROCK

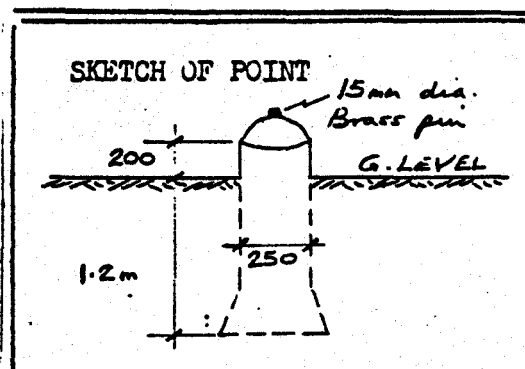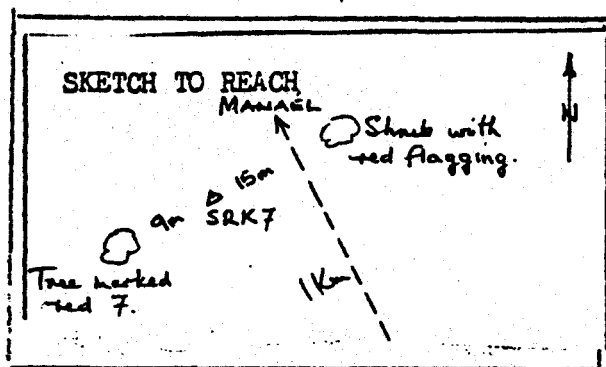

DESCRIPTION:

From SRK.6 proceed along road to Manaël for 1 km, and find SRK.7, 15 metres to left of road, with a tree marked 7 in red paint a further 9 metres to left. A shrub on right edge of road is marked with red flagging.

ACCEPTED/REJECTED/HOLD

De la borne SRK.6, suivre la route en direction

de Manaël sur une distance de 1 km ; la borne SRK.7 est située à gauche à

15 mètres de la rue, un arbre portant 7 peint en rouge se trouve à 9 m à gauche

de la borne. Un arbuste portant une couche de peinture rouge se trouve sur la
hauteur droite du village.

PREPARED BY: *KG BEAUMONT*
SIGNATURE: *KG Beaumont*
DATE: *10 Dec. 1979.*

RECONNAISSANCE

STATION DESCRIPTION

STATION NAME

S R K

No

8

TYPE: P/TRAV
1ST ORD
B₁

MAP SHEET

NAME

B A K E L

No

ND-28-XVIII

COORDS LAT:

LONG:

ALT. 21.198 M

PHOTO REF:

ROLL



FRAME

TERRAIN

SOIL

SAND

ROCK

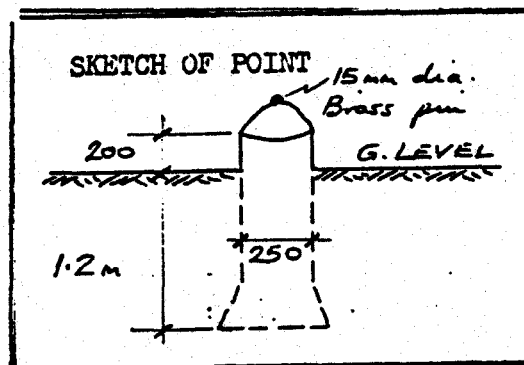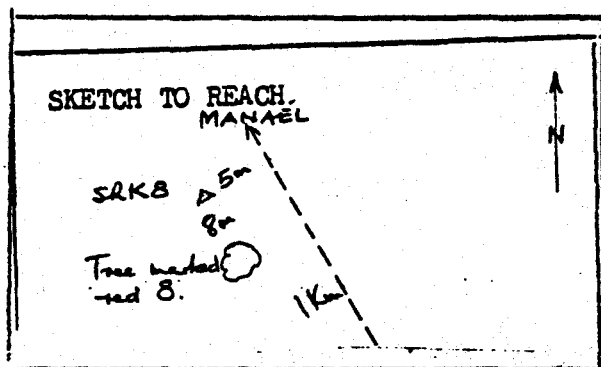

DESCRIPTION:

From SRK.7 proceed along road to Manaël for 1 km, and find SRK.8, 5 metres to left of road and 8 metres North West of a tree marked 8 in red paint.

ACCEPTED/REJECTED/HOLD

De la borne SRK.7, suivre la route en direction

de Manaël sur une distance de 1 km ; la borne SRK.8 est située à gauche

à 5 m de la rue et à 8 m au Nord Ouest d'un arbre marqué 8 d'une peinture rouge.

PREPARED BY

SIGNATURE

DATE

KG. BEAUMONT
K. Beaumont
10 Dec. 1979.

RECONNAISSANCE

STATION DESCRIPTION

STATION NAME

S R K

No

9

TYPE: P/TRAV
1ST ORD
BIV

MAP SHEET NAME

B A K E L

No

ND-28-XVIII

COORDS LAT:

LONG:

ALT. 22.026 M

PHOTO REF:

ROLL



FRAME

TERRAIN

SOIL

SAND

ROCK

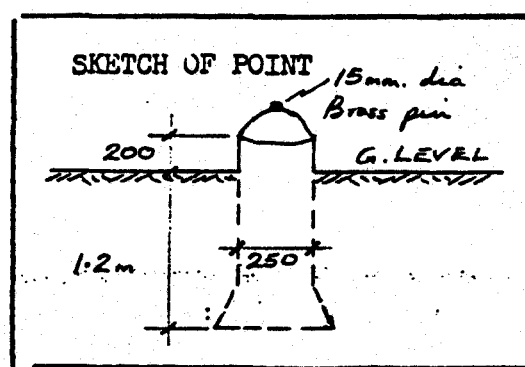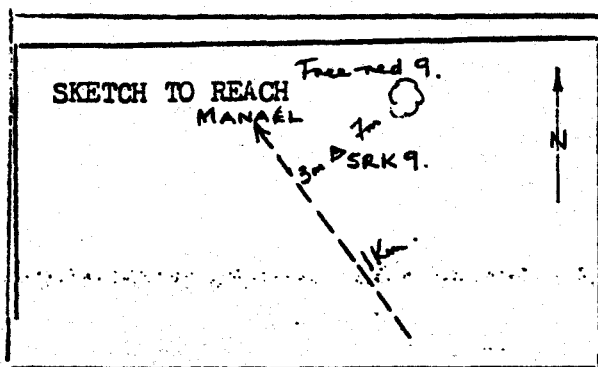

DESCRIPTION:

From SRK.8 proceed along road to Manaël for 1 km, and find SRK.9 3 metres to right of road with a tree marked 9 in red paint a further 7 metres to right.

ACCEPTED/REJECTED/HOLD

PREPARED BY: *KG BEXMONT*
SIGNATURE: *KG Bexmont*
DATE: *10 Dec. 1979.*

De la borne SRK.8, suivre la route en direction de Manaël sur une distance de 1 km ; la borne SRK.9 est située à droite à 3 m de la route. Un arbre portant 9 peint en rouge se trouve à droite à 7 m de la borne.

RECONNAISSANCE

STATION DESCRIPTION

STATION NAME

S R K

No

10

TYPE: P/TRAV
1ST ORD
B1J

MAP SHEET

NAME

SELIBABI

No

ND-28-XXIV

COORDS LAT:

LONG:

ALT. 22.183 M

PHOTO REF:

ROLL



FRAME

TERRAIN

SOIL

SAND

ROCK

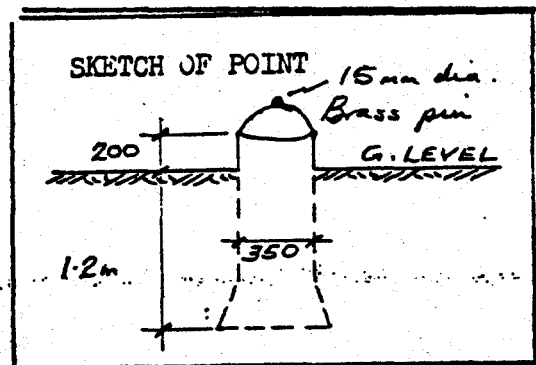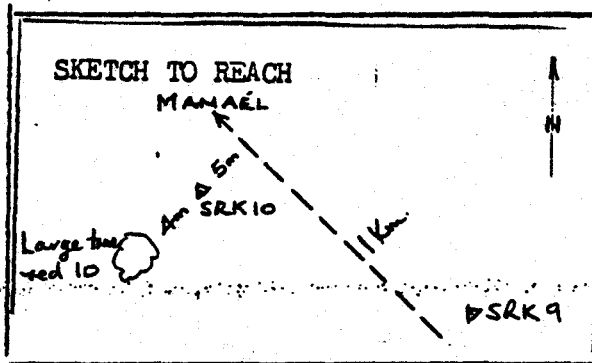

DESCRIPTION:

From SRK.9 proceed along road to Manaël for 1 km, and find SRK.10, 5 metres to left of road, with a large tree marked 10 in red paint a further 4 metres to left.

ACCEPTED/REJECTED/HOLD

De la borne SRK.9, suivre la route en direction de

Manaël sur une distance de 1 km, la borne SRK.10 est située à gauche à 5 m de la route, un grand arbre portant 10 peint en rouge se trouve à 4 m de la borne.

PREPARED BY: K G Beaumont
SIGNATURE: K G Beaumont
DATE: 10 Dec. 1979.

RECONNAISSANCE

STATION DESCRIPTION

STATION NAME

Mle

No

109

TYPE: P/TRAV
1ST ORD
BM

MAP SHEET NAME

SELIBABI

NO.

ND 28 XXIV

COORDS LAT:

LONG:

PHOTO REF:

ROLL

FRAME

Alt. 22.987 m
22.999 Pub Ist
order


TERRAIN

SOIL


SAND

ROCK

SKETCH TO REACH

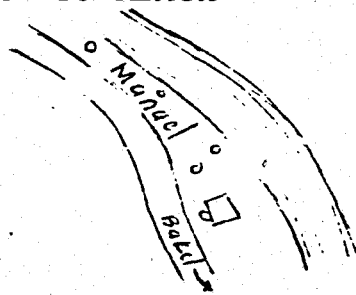

SKETCH OF POINT

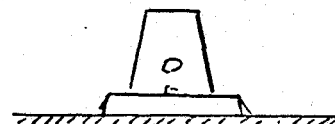

DESCRIPTION:

ACCEPTED/REJECTED/HOLD

Recovered IGN bench mark located at the
village of Manaël, north of Matam - Bakel road,
south of the river bank.

PREPARED BY:
SIGNATURE :
DATE :

RECONNAISSANCE

STATION DESCRIPTION

STATION NAME

S R K

No

11

TYPE: P/TRAV
1ST ORD
B1

MAP SHEET

NAME

SELIBABI

No

ND-28-XXIV

COORDS LAT:

LONG:

ALT. 22.931M

PHOTO REF:

ROLL



FRAME

TERRAIN

SOIL

SAND

ROCK

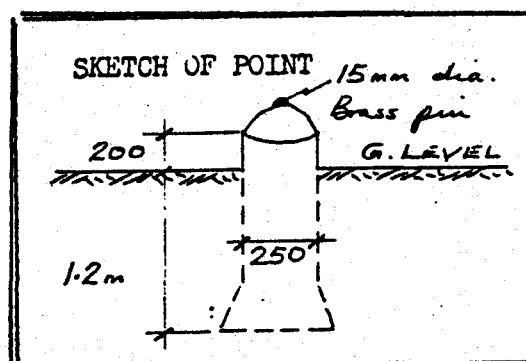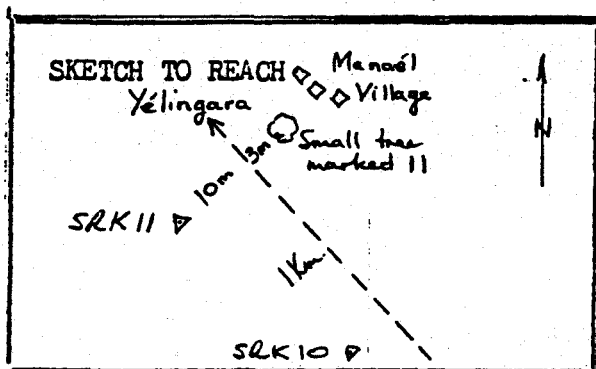

DESCRIPTION:

From SRK.10 proceed along road to Manaël for 1 km ; when outskirts of Manaël village are reached, find SRK.11, 10 metres to left of road, opposite a small tree marked 11 in red paint, which is 3 metres to right of road.

ACCEPTED/REJECTED/HOLD

De la borne SRK.10, suivre la route en direction de Manaël sur une distance de 1 km, jusqu'aux voisinages du village de Manaël, la borne SRK.11 est située à gauche à 10 mètres de la route en face d'un petit arbre marqué 11 d'une peinture rouge et situé à droite à 4 m de la route.

PREPARED BY: KG Beaumont
SIGNATURE: KG Beaumont
DATE: 10 Dec. 1979

RECONNAISSANCE

STATION DESCRIPTION

STATION NAME

S R K

No

12

TYPE: P/TRAV
1ST ORD
B1

MAP SHEET

NAME

SELIBABI

No

ND-28-XXIV

COORDS LAT:

LONG:

ALT. 23.411 M




PHOTO REF:

ROLL

FRAME

TERRAIN

SOIL	SAND	ROCK
/		

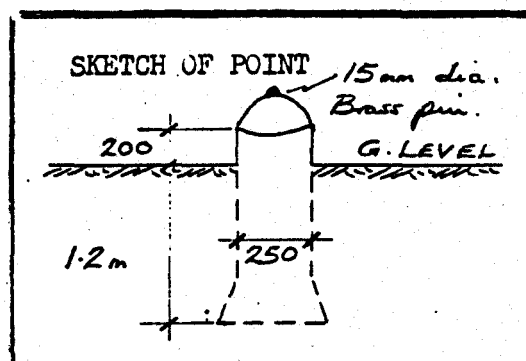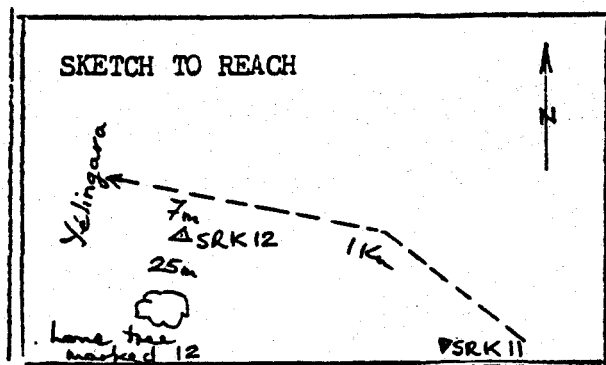 

DESCRIPTION:

From SRK.11 proceed along road to Yélingara for 1 km, and find SRK.12, 7 metres to left of road with a lone tree marked 12 in red paint a further 25 metres left.

ACCEPTED/REJECTED/HOLD

PREPARED BY:

SIGNATURE :

DATE

KG. BEXUMONT
10 Dec. 1979.

De la borne SRK.11, suivre la route de Yélingara

sur une distance de 1 km, la borne SRK.12 est située à gauche à 7 m de la route
un arbre isolé porte 12 peint en rouge à 25 m de la borne.

RECONNAISSANCE

STATION DESCRIPTION

STATION NAME

S R K

No

13

TYPE: P/TRAV
1ST ORD
BMJ

MAP SHEET

NAME

SELIBABI

No

ND-28-XXIV

COORDS LAT:

LONG:

ALT. 22.600 M

PHOTO REF:

ROLL

FRAME


TERRAIN

SOIL


SAND

ROCK

SKETCH TO REACH

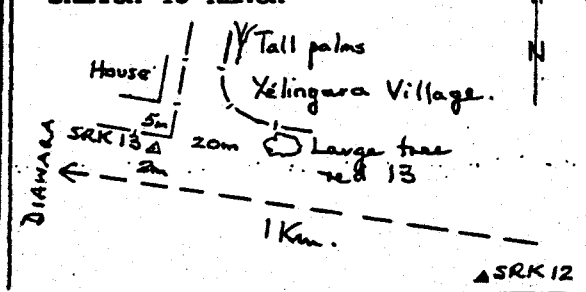

SKETCH OF POINT

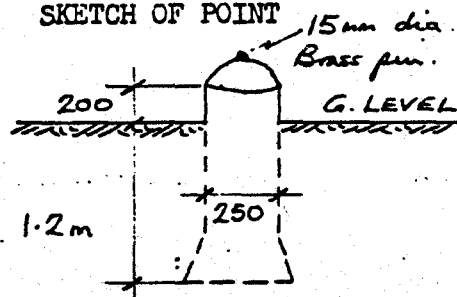

DESCRIPTION:

From SRK 12 proceed along road into Yélingara for 1 km, and find SRK.13, 2 metres to right of road and 5 metres from a house corner.
A large tree 20 metres east of SRK. 13 is marked 13 in red paint.

ACCEPTED/REJECTED/HOLD

De la borne SRK. 12, suivre la route en direction de Yélingara sur une distance de 1 km, la borne SRK.13 est située à droite à 2 m de la route et à 5 m du coin d'une maison. Un grand arbre situé à 20 m à l'Est de SRK 13 porte peint en rouge 13.

PREPARED BY: 10 Dec. 1979.

SIGNATURE :

KG BEAUMONT
10/12/79

RECONNAISSANCE

STATION DESCRIPTION

STATION NAME

S R K

No

14

TYPE: P/TRAV
1ST ORD
IMV

MAP SHEET

NAME

SELIBABI

No

ND-28-XXIV

COORDS LAT:

LONG:

ALT. 22.806 M

PHOTO REF:

ROLL

FRAME


TERRAIN

SOIL


SAND

ROCK

SKETCH TO REACH

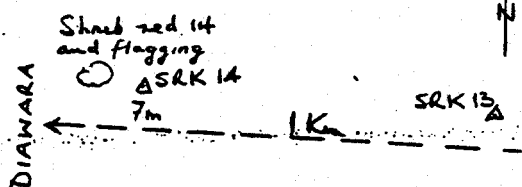

SKETCH OF POINT

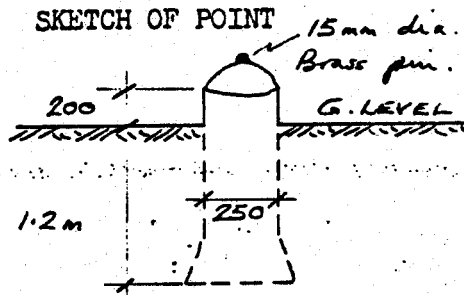

DESCRIPTION:

From SRK. 13 proceed along road to Diawara for 1 km, and find SRK. 14, 7 metres to right of road, near a shneb marked 14 in red paint and marked with red flagging.

ACCEPTED/REJECTED/HOLD

PREPARED BY: K. G. BEAUMONT
SIGNATURE: *K. G. Beaumont*
DATE: 10 Dec. 1979.

De la borne SRK. 13, suivre la route en direction de Diawara sur une distance de 1 km ; la borne SRK. 14 est située à 7 m à droite de la rue près d'un arbuste portant 14 peint en rouge.

RECONNAISSANCE

STATION DESCRIPTION

STATION NAME

S R K

No

15

TYPE: P/TRAV
1ST ORD
BM ✓

MAP SHEET

NAME

SELIBABI

No

ND-28-XXIV

COORDS LAT:

LONG:

ALT. 21.529 M

PHOTO REF:

ROLL



FRAME

TERRAIN

SOIL

SAND

ROCK

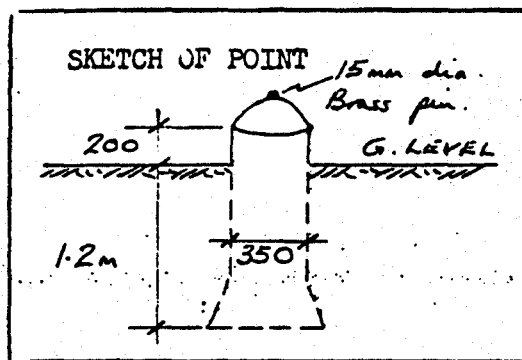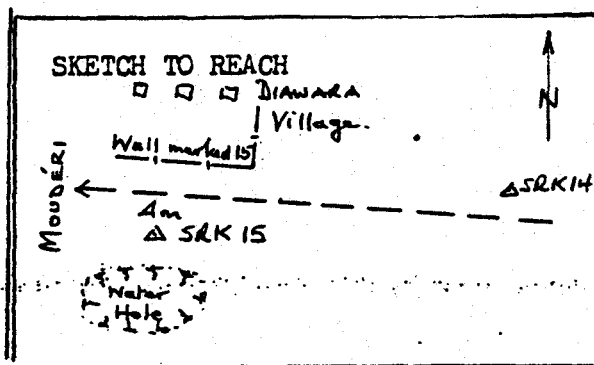

DESCRIPTION:

From SRK 14 proceed along road into Diawara Village for 1 km, and find SRK 15 4 metres to left of road, between a wall on right of road marked 15 in red paint and a water hole on left of SRK 15.

ACCEPTED/REJECTED/HOLD

De la borne SRK 14, suivre la route en direction

du village de Diawara sur une distance de 1 km, la borne SRK 15 est située à gauche à 4 m de la route entre un mur à droite de la route marqué 15 d'une peinture rouge, et d'une mare à gauche de la borne SRK 15.

PREPARED BY: K G BEXAUMONT
SIGNATURE: K G Bexaumont
DATE: 10 Dec. 1979.

RECONNAISSANCE

STATION DESCRIPTION

STATION NAME

S R K

No

16

TYPE: P/TRAV
1ST ORD
H1,

MAP SHEET

NAME

SELIBABI

No

ND-28-XXIV

COORDS LAT:

LONG:

ALT. 21.890 M

PHOTO REF:

ROLL

FRAME


TERRAIN

SOIL


SAND

ROCK

SKETCH TO REACH

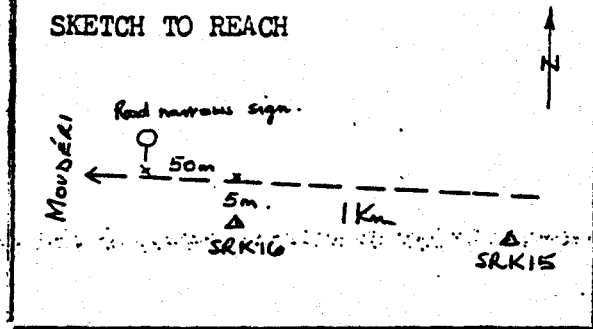

SKETCH OF POINT

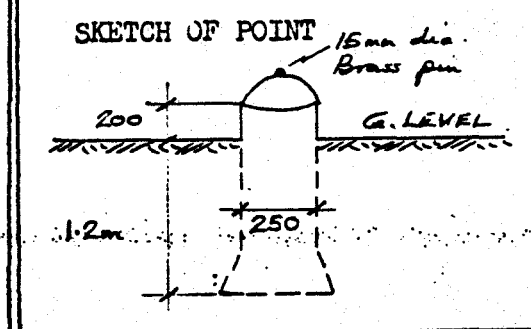

DESCRIPTION:

From SRK 15 proceed along track to Moudéri for 1 km, and find SRK 16, 5 metres to left of road, and 50 metres East of a road narrows sign.

ACCEPTED/REJECTED/HOLD

PREPARED BY: *KG Beaumont*
SIGNATURE: *KG Beaumont*
DATE: 10 Dec. 1979

De la borne SRK 15, suivre le chemin en direction de Moudéri, sur une distance de 1 km, la borne SRK 16 est située à gauche à 5 m de la route et à 50 m à l'Est d'un panneau de signalisation.

RECONNAISSANCE

STATION DESCRIPTION

STATION NAME

S R K

No

17

TYPE: P/TRAV
1ST ORD
BM

MAP SHEET

NAME

SELIBABI

No

ND-28-XXIV

COORDS LAT:

LONG:

ALT. 22.027 M

PHOTO REF:

ROLL



FRAME

TERRAIN

SOIL

SAND

ROCK

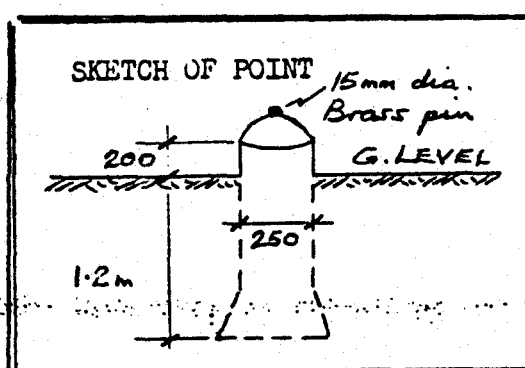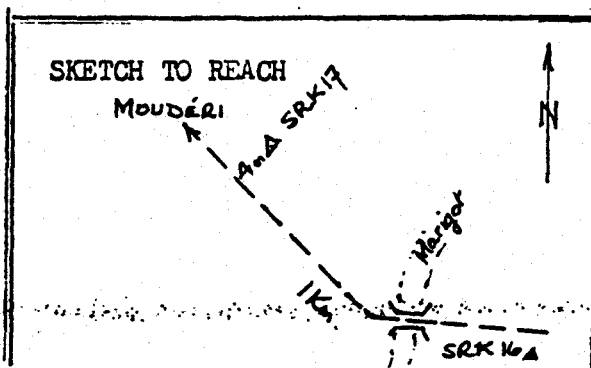

DESCRIPTION:

From SRK 16 proceed along road to Moudéri for 1 km, and find SRK 17, 4 metres to right of road.

ACCEPTED/REJECTED/HOLD

PREPARED BY: *KG BETHUNNA*
SIGNATURE: *KG BETHUNNA*
DATE: *10 Dec. 1979*

De la borne SRK 16, suivre la route en direction de Moudéri sur une distance de 1 km, la borne SRK 17 est située à droite à 4 m de la route.

SENEGAL RIVER BASIN
SURVEY AND MAPPING PROJECT

TELEDYNE
GEOTRONICS

RECONNAISSANCE
STATION DESCRIPTION

STATION NAME

S R K

No

18

TYPE: P/TRAV
1ST ORD
B1 v

MAP SHEET

NAME

SELIBABI

No

ND-28-XXIV

COORDS. LAT:

LONG:

ALT. 23.260

PHOTO REF:

ROLL



FRAME

TERRAIN

SOIL

SAND

ROCK

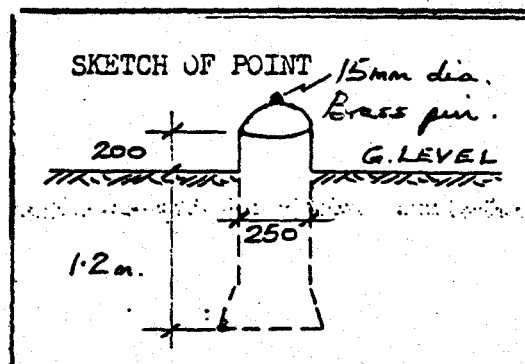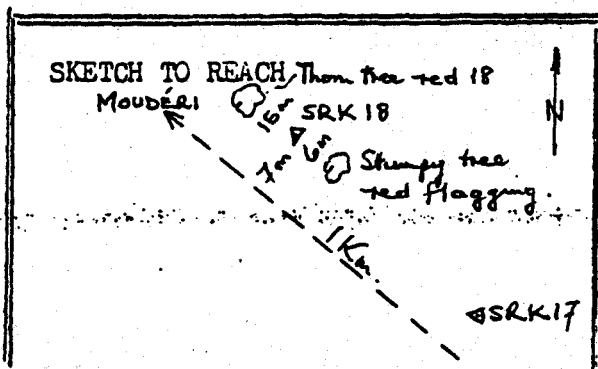

DESCRIPTION:

From SRK 17 proceed along road to Moudéri for 1 km, and find SRK 18, 7 metres to right of road.

SRK 18 is 6 metres North West of a stumpy South East of a thorn tree marked 18 in red paint.

ACCEPTED/REJECTED/HOLD

PREPARED BY: KG BEAUMONT
SIGNATURE: KG Beaumont
DATE: 10 Dec. 1979

De la borne SRK 17, suivre la route en direction de Moudéri sur une distance de 1 km, la borne SRK 18 est située à droite à 7 m de la route. La borne SRK 18 est située à 6 m au Nord Ouest d'un arbre touffu et à 15 m au Sud Est de quelques arbustes marqués 18 en peinture rouge.

SENEGAL RIVER BASIN
SURVEY AND MAPPING PROJECT

TELEDYNE
GEOTRONICS

RECONNAISSANCE

STATION DESCRIPTION

STATION NAME

S R K

No

19

TYPE: P/TRAV
1ST ORD
R1J

MAP SHEET NAME

SELIBABI

No

ND-28-XXIV

COORDS LAT:

LONG:

ALT. 22.844

PHOTO REF:

ROLL



FRAME

TERRAIN

SOIL

SAND

ROCK

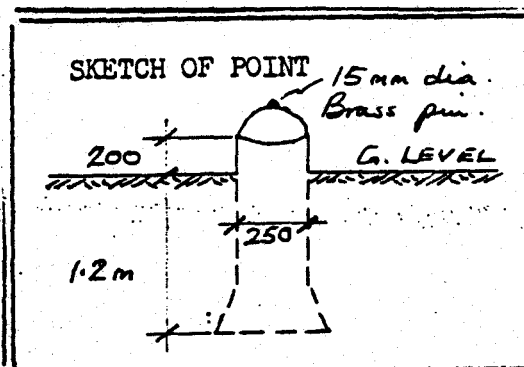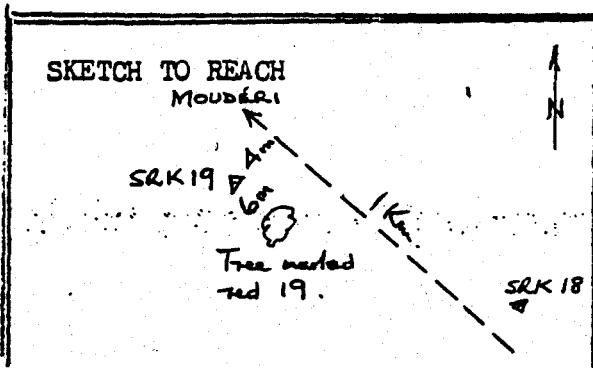

DESCRIPTION:

From SRK 18 proceed along road to Moudéri for 1 km, and find SRK 19, 4 metres to left of road and .6 metres North West of a tree marked 19 in red paint.

ACCEPTED/REJECTED/HOLD

De la borne SRK 18, suivre la route en direction

de Moudéri sur une distance de 1 km ; la borne SRK 19 est située à gauche à 4 m de la rue et à 5 M au Nord Ouest d'un arbre portant 19 peint en rouge.

PREPARED BY
SIGNATURE
DATE

KG BEAUMONT
10 Dec. 1979.

RECONNAISSANCE
STATION DESCRIPTION

STATION NAME

S R K

No

20

TYPE: P/TRAV
1ST ORD
BN

MAP SHEET NAME

SELIBABI

No

ND-28-XXIV

COORDS LAT:

LONG:

ALT. 22.936 M

PHOTO REF:

ROLL



FRAME

TERRAIN

SOIL

SAND

ROCK

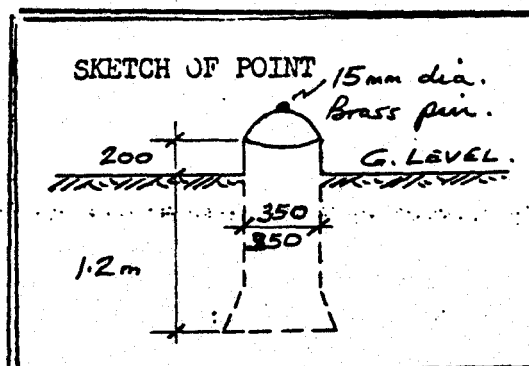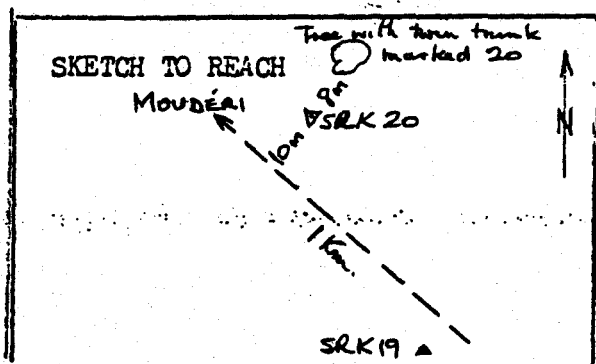

DESCRIPTION:

From SRK 19 proceed along road to Moudéri for 1 km, and find SRK 20, 10 metres to right of road, with a large tree with twin trunks marked 20 in red paint, a further 8 metres right.

ACCEPTED/REJECTED/HOLD

PREPARED BY: K.G. BEAUMONT
SIGNATURE: K.G. Beaumont
DATE: 10 Dec. 1979.

De la borne SRK 19, suivre la route en direction de Moudéri sur une distance de 1 km ; la borne SRK 20 est située à 10 m à droite de la route avec de grands arbres marqués 20 peint en rouge à 8 m de la borne.

SENEGAL RIVER BASIN
SURVEY AND MAPPING PROJECT

TELEDYNE
GEOTRONICS

RECONNAISSANCE
STATION DESCRIPTION

STATION NAME **S R K** No **21** TYPE: P/TRAV
1ST ORD
BM J




MAP SHEET NAME **SELIBABI** No **ND-28-XXIV**

COORDS LAT: LONG: ALT. 22.446 M

PHOTO REF: ROLL FRAME

TERRAIN

SOIL	SAND	ROCK
------	------	------

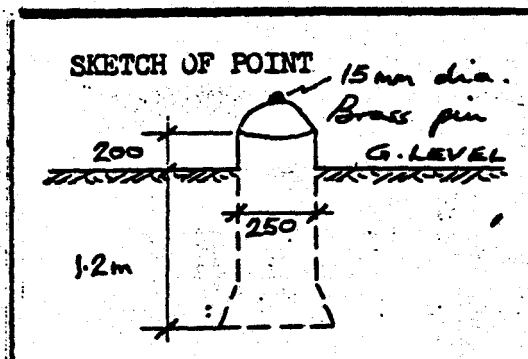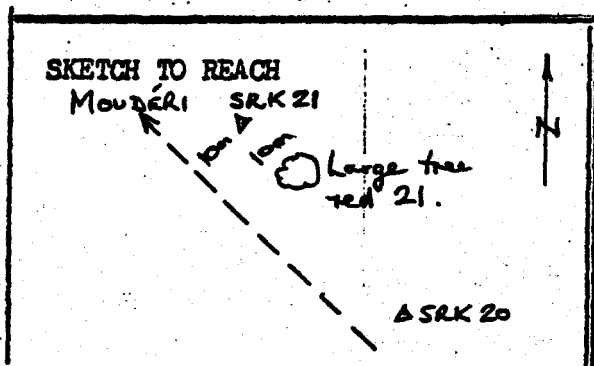 

DESCRIPTION:

From SRK 20 proceed along road to Moudéri for 1 km, and find SRK 21, 10 metres to right of road, and 10 metres North West of a large tree, marked 21 in red paint.

ACCEPTED/REJECTED/HOLD

De la borne SRK 20, suivre la route en direction de Moudéri sur une distance de 1 km ; la borne SRK 21 est située à 10 m à droite de la route et à 10 m au Nord Ouest d'un grand arbre marqué 21 peint en rouge.

PREPARED BY: **KG BEAUMONT**
SIGNATURE: *[Signature]*
DATE: **10 Dec. 1979.**

SENEGAL RIVER BASIN
SURVEY AND MAPPING PROJECT

TELEDYNE
GEOTRONICS

RECONNAISSANCE

STATION DESCRIPTION

STATION NAME

S R K

No

22

TYPE: P/TRAV
1ST ORD
EM /

MAP SHEET NAME

SELIBABI

No

ND-28-XXIV

COORDS LAT:

LONG:

ALT. 21.813 M



PHOTO REF:

ROLL

FRAME

TERRAIN

SOIL	SAND	ROCK
------	------	------

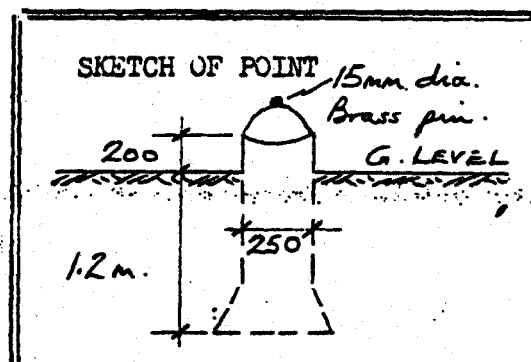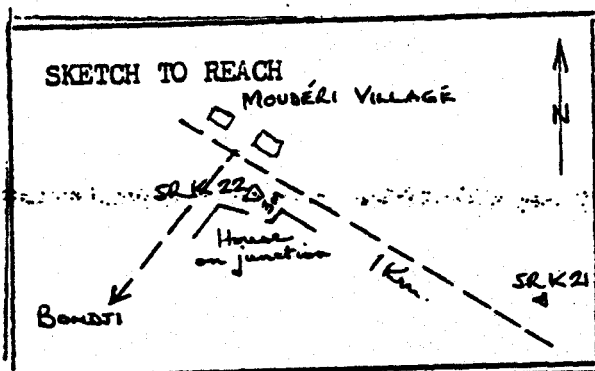

DESCRIPTION:

From SRK 21 proceed along road into Moudéri village for 1 km, and find SRK 22 on left edge of road, 3 metres North West of house corner. The house wall is painted 22 in red, and the house stands on the junction of the road to Bondji.

ACCEPTED/REJECTED/HOLD

PREPARED BY: K. G. RAUMANT
SIGNATURE: *K. G. Raumant*
DATE: 10 Nov 1979

De la borne SRK 21, suivre la route en direction du village de Moudéri sur une distance de 1 km ; la borne SRK 22 est située à gauche de la hauteur de la rue à 3 m Nord Ouest d'un coin d'une maison. Le mur de la maison situé à l'embranchement de la rue de Bondji porte 22 peint en rouge.

RECONNAISSANCE

STATION DESCRIPTION

STATION NAME

Mle

No

107

TYPE: P/TRAV
1ST ORD
BM

MAP SHEET NAME

S E L I B A B I

NO.

ND 28 XXIV

COORDS LAT:

LONG:

PHOTO REF:

ROLL

FRAME

Alt. 22.175 m
22.210 Pub. Ist
Order


TERRAIN

SOIL


SAND

ROCK

SKETCH TO REACH

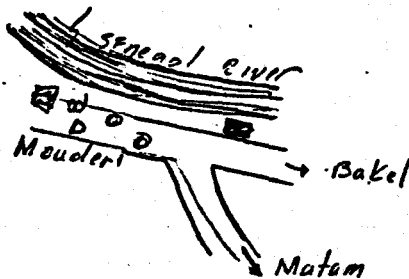

SKETCH OF POINT

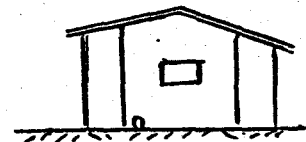

DESCRIPTION:

ACCEPTED/REJECTED/HOLD

Recovered IGN bench mark at the village of
Mouderi, north of Matam - Bakel road, south
of the river bank.

PREPARED BY:
SIGNATURE :
DATE :

SENEGAL RIVER BASIN
SURVEY AND MAPPING PROJECT

TELEDYNE
GEOTRONICS

RECONNAISSANCE

STATION DESCRIPTION

STATION NAME

S R K

No

23

TYPE: P/TRAV
1ST ORD
BM

MAP SHEET

NAME

SELIBABI

No

ND-28-XXIV

COORDS LAT:

LONG:

ALT. 20.995 M

PHOTO REF:

ROLL



FRAME

TERRAIN

SOIL

SAND

ROCK

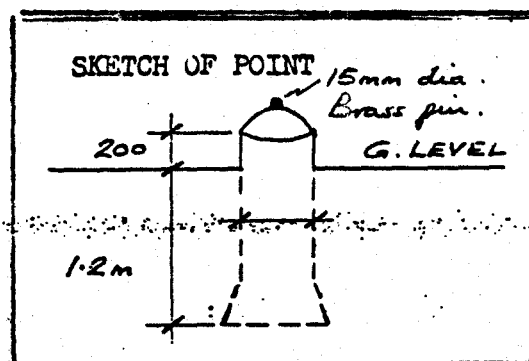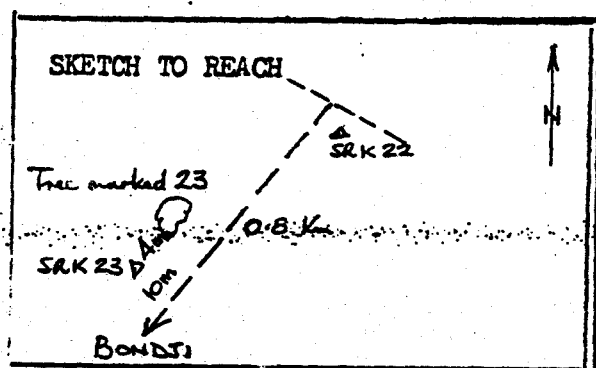

DESCRIPTION:

From SRK 22 proceed along road to Bondji for 0.8 km, and find SRK 23, 10 metres to right of road, and 4 metres South West of a tree marked 23 in red paint.

ACCEPTED/REJECTED/HOLD

PREPARED BY: *K.G. Beaumont*
SIGNATURE: *K.G. Beaumont*
DATE: *10 Dec. 1979.*

De la borne SRK 22, suivre la route en direction

de Bondji sur une distance de 0,8 km, la borne SRK 23 est située à droite à 10 m de la route et à 4 m au Sud Ouest d'un arbre portant le chiffre 23 peint en rouge.

SENEGAL RIVER BASIN
SURVEY AND MAPPING PROJECT

TELEDYNE
GEOTRONICS

RECONNAISSANCE

STATION DESCRIPTION

STATION NAME

S R K

No

24

TYPE: P/TRAV
1ST ORD
BMV

MAP SHEET NAME

SELIBABI

No

ND-28-XXIV

COORDS LAT:

LONG:

ALT. 20.276 M

PHOTO REF:

ROLL



FRAME

TERRAIN

SOIL

SAND

ROCK

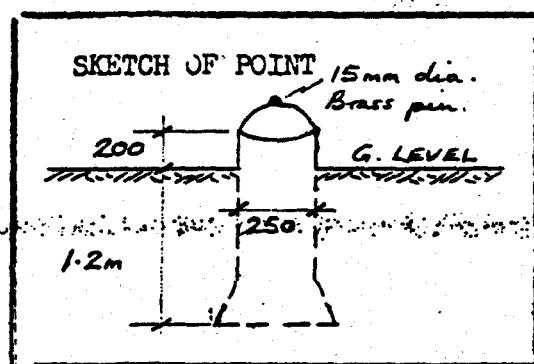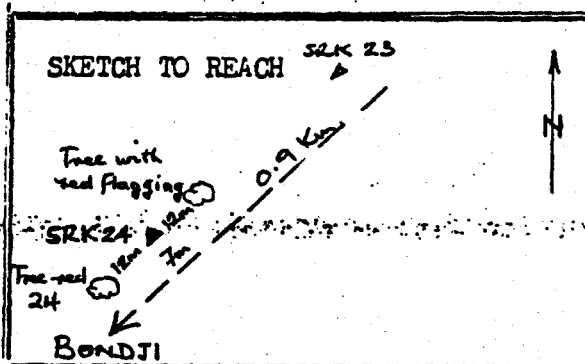

DESCRIPTION:

From SRK 23 proceed along road to Bondji for 0.9 km, and find SRK 24, 7 metres to right of road.

A tree with red flagging stands 12 metres North East of SRK 24.

A tree painted 24 in red stands 12 metres to South West.

ACCEPTED/REJECTED/HOLD

PREPARED BY: K.G. BEAUMONT
SIGNATURE: *K.G. Beaumont*
DATE: 10 Dec. 1979.

De la borne SRK 23, suivre la route en direction de Bondji sur une distance de 0,9 km ; la borne SRK 24 est située à droite à 7 m de la route. Un arbre peint en rouge se trouve à 12 m au Nord Est de la borne SRK 24. Un autre arbre peint en rouge et portant le chiffre 24 se trouve à 12 m.

SENEGAL RIVER BASIN
SURVEY AND MAPPING PROJECT

TELEDYNE
GEOTRONICS

RECONNAISSANCE
STATION DESCRIPTION

STATION NAME

S R K

No

25

TYPE: P/TRAV
1ST ORD
B1v

REL. SHEET

NAME

SELIBABI

No

ND-28-XXIV

COORDS LAT:

LONG:

ALT. 21.908.

PHOTO REF:

ROLL



FRAME

TERRAIN

SOIL /

SAND

ROCK

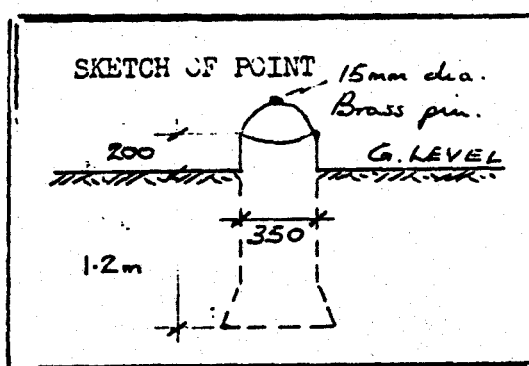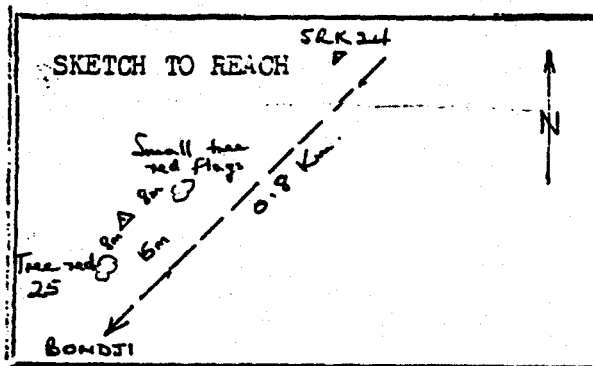

DESCRIPTION:

From SRK 24 proceed along road to Bondji for 0.8 km, and find SRK 25, 15 metres to right of road.

A tree marked 25 in red paint stands 8 metres South West of monument.

ACCEPTED/RECORDED/FILED

PREPARED BY: *KG Beaumont*
SIGNATURE: *[Signature]*
DATE: *10 Dec. 1979*

De la borne SRK 24, suivre la route en direction de Bondji sur une distance de 0,8 km ; la borne SRK 25 est située à droite à 15 metres de la route. Un arbre portant le chiffre 25 peint en rouge se trouve à 8 m au Sud-Ouest de la borne.

RECONNAISSANCE

STATION DESCRIPTION

STATION NAME

S R K

No

26

TYPE: P/TRAV
1ST ORD
B1✓

MAP SHEET

NAME

SELIBABI

No

ND-28-XXIV

COORDS LAT:

LONG:

ALT. 24.415 M

PHOTO REF:

ROLL



FRAME

TERRAIN

SOIL

SAND

ROCK

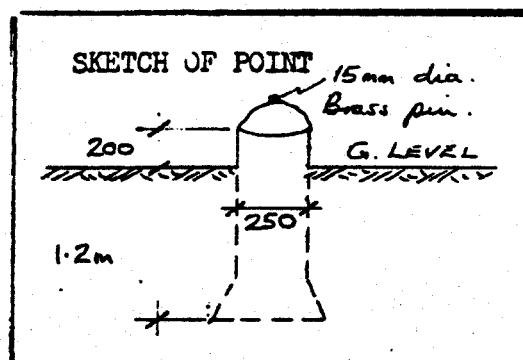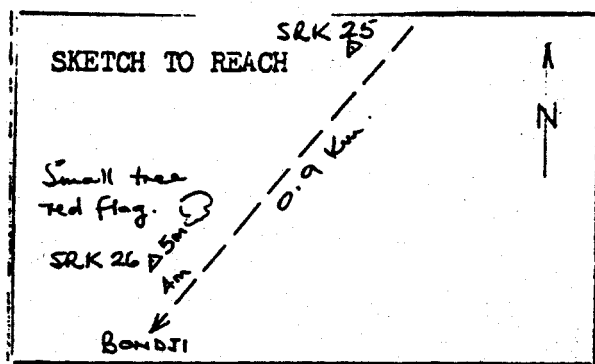

DESCRIPTION:

From SRK 25 proceed along road to Bondji for 0.9 km, and find SRK 26, 4 metres to right of road and 5 metres South West of a small tree marked with red flagging.

ACCEPTED/REJECTED/OLD

De la borne SRK 25, suivre la route en direction de Bondji sur une distance de 0.9 km ; la borne SRK 26 est située à droite à 4 m de la route et à 5 m au Sud Ouest d'un petit arbre portant des drapeaux rouges.

PREPARED BY: K.G. BEAUMONT
SIGNATURE: K.G. Beaumont
DATE: 10 Dec. 1979.

RECONNAISSANCE

STATION DESCRIPTION

STATION NAME

S R K

No

27

TYPE: P/TRAV
1ST ORD
B1V

MAP SHEET

NAME

SELIBABI

No

ND-28-XXIV

COORDS LAT:

LONG:

ALT. 22.878

PHOTO REF:

ROLL



FRAME

TERRAIN

SOIL

SAND

ROCK

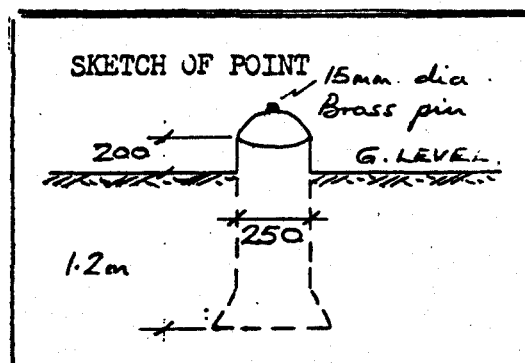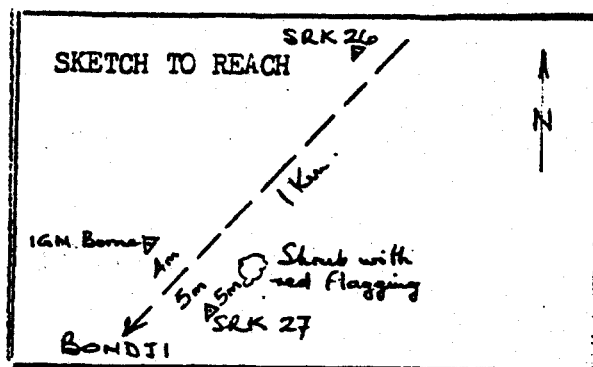

DESCRIPTION:

From SRK 26 proceed along road to Bondji for 1 km, and find SRK 27, 5 metres to left of road opposite on I.G.N. Borne standing 4 metres to right of road. A shrub with red flagging stands on left of road 5 metres before SRK 27.

ACCEPTED/REJECTED/HOLD

PREPARED BY: KG SEAUMONT
SIGNATURE: KG Seaumont
DATE: 10 Dec. 1979.

De la borne SRK 26, suivre la route en direction de Bondji sur une distance de 1 km ; la borne SRK 27 est située à gauche à 5 m de la route, en face d'un point I.G.N. d'une borne située à 4 m à droite de la route. Un arbuste avec un drapeau rouge est à 5 m de la borne SRK 27 situé à gauche de la route.

RECONNAISSANCE

STATION DESCRIPTION

STATION NAME

Mle

No

106

TYPE: P/TRAV
1ST ORD
BM

MAP SHEET NAME

SELIBADI

NO.

ND 28 XXIV

COORDS LAT:

LONG:

PHOTO REF:

ROLL

FRAME

Alt. 22.761 m
22.771 Pub. Ist
order


TERRAIN

SOIL


SAND

ROCK

SKETCH TO REACH

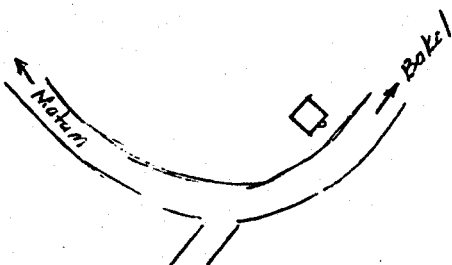

SKETCH OF POINT

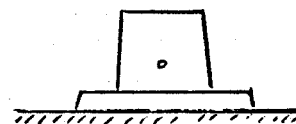

DESCRIPTION:

ACCEPTED/REJECTED/HOLD

Recovered IGN bench mark located north of

Matam - Bakel road, north of Ouloum Baba village

PREPARED BY:
SIGNATURE :
DATE :

RECONNAISSANCE

STATION DESCRIPTION

STATION NAME

S R K

No

28

TYPE: P/TRAV
1ST ORD
RM

MAP SHEET

NAME

SELIBABI

No

ND-28-XXIV

COORDS LAT:

LONG:

ALT. 22.872 M

PHOTO REF:

ROLL



FRAME

TERRAIN

SOIL

SAND

ROCK

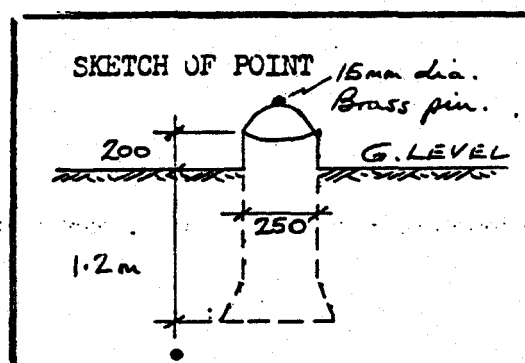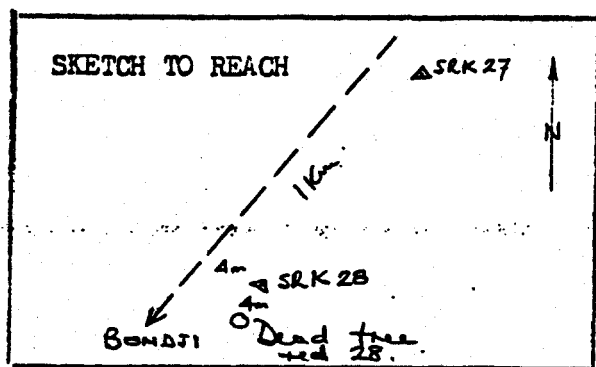

DESCRIPTION:

From SRK 27 proceed along road to Bondji for 1 km, and find SRK 28, 4 metres to left of road and 4 metres from a dead tree marked 28 in red paint.

ACCEPTED/REJECTED/HOLD

De la borne SRK 27, suivre la route en direction de Bondji sur une distance de 1 km ; la borne SRK 28 est située à gauche à 4 m de la route et aussi à 4 m d'un arbre mort portant le chiffre 28 peint en rouge.

PREPARED BY: *KG Beaumont*
SIGNATURE : *KG Beaumont*
DATE : *10 Dec. 1979.*

RECONNAISSANCE
STATION DESCRIPTION

STATION NAME

SRK

No

29

TYPE: P/TRAV
1ST ORD
H¹

MAP SHEET NAME

SELIBABI

No

ND-28-XXIV

COORDS LAT:

LONG:

ALT. 31.535

PHOTO REF:

ROLL



FRAME

TERRAIN

SOIL

SAND

ROCK
GRAVEL

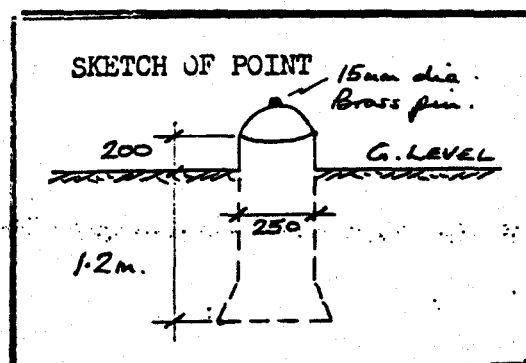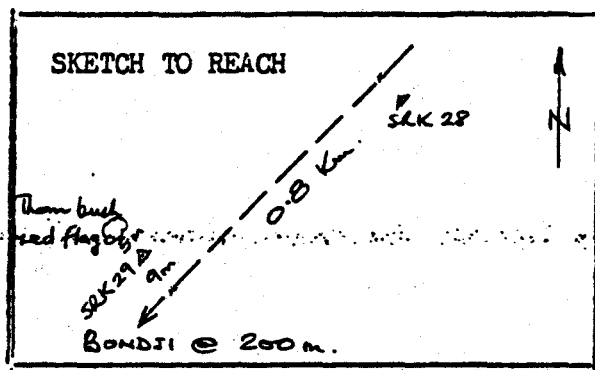

DESCRIPTION:

From SRK 28 proceed along road to Bondji for 0.8 km, and find SRK 29, 9 metres to right of road, with a thorn bush marked with red flagging a further 5 metres to right.

Bondji village can be seen 200 metres to South West of SRK 29.

ACCEPTED/REJECTED/HOLD

PREPARED BY
SIGNATURE
DATE

KG JEANMONT
10 Dec. 1979

De la borne SRK 28, suivre la route en direction de Bondji sur une distance de 0,8 km ; la borne SRK 29 est située à droite à 9 m de la route, avec quelques arbustes portant un drapeau rouge situé à 5 m à droite. Au Sud Ouest de la borne SRK 29, on aperçoit à 200 m le village de Bondji.

RECONNAISSANCE

STATION DESCRIPTION

STATION NAME

S R K

No

30

TYPE: P/TRAV
1ST ORD
BM ✓

MAP SHEET NAME

SELIBABI

No

ND-28-XXIV

COORDS LAT:

LONG:

ALT. 26.295

PHOTO REF:

ROLL



FRAME

TERRAIN

SOIL

SAND

ROCK
GRAVEL

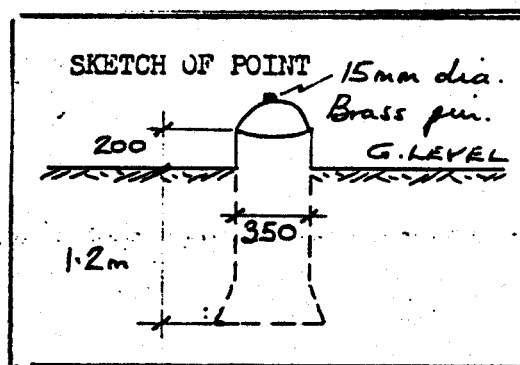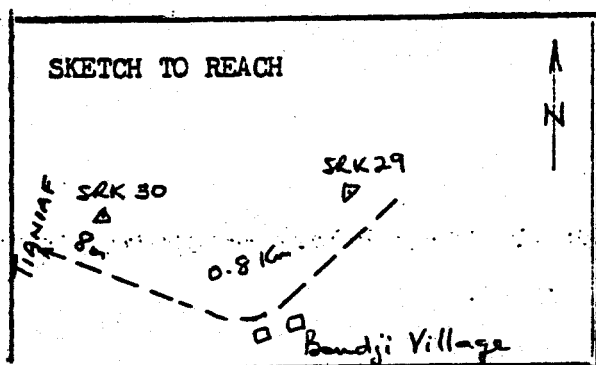

DESCRIPTION:

From SRK 29 proceed along road to Tianiaf for 0.8 km, passing Bondji village, and find SRK 30, 8 metres to right of road.

ACCEPTED/REJECTED/HOLD

De la borne SRK 29, suivre la route en direction de
Tianiaf sur une distance de 0,8 km en dépassant le village de Bondji, la borne
SRK 30 est située à 8 m à droite de la route.

PREPARED BY:

SIGNATURE

DATE

KG BEAUMONT
10 Dec. 1979

RECONNAISSANCE

STATION DESCRIPTION

STATION NAME

S R K

No

31

TYPE: P/TRAV
1ST ORD
B1J

SHEET

NAME

SELIRABI

No

ND-28-XXIV

COORDS LAT:

LONG:

ALT. 24.094 M

PHOTO REF:

ROLL

FRAME


TERRAIN

SOIL


SAND

ROCK

SKETCH TO REACH

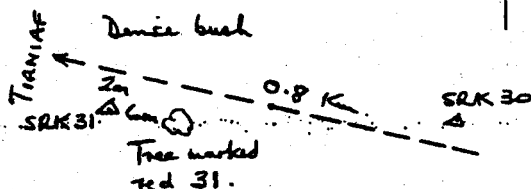

SKETCH OF POINT

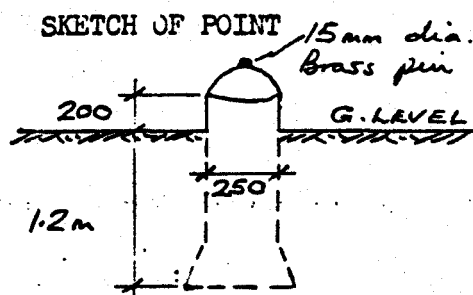

DESCRIPTION:

From SRK 30 proceed along road to Tianiaf for 0.8 km, and find SRK 31, 2 metres to left of road and 6 metres West of a tree marked 31 in red paint.

ACCEPTED/REJECTED/HOLD

PREPARED BY: KG BENUMONT
SIGNATURE: KG Benumont
DATE: 10 Dec. 1979.

De la borne SRK 30, suivre la route en direction de Tianiaf sur une distance de 0,8 km ; la borne SRK 31 est située à 2 m à droite de la route et à 6 m à l'Ouest d'un arbre portant le chiffre 31 peint en rouge.

CONNAISSANCE

STATE DESCRIPTION

STATION NAME

S R K.

No

32

TYPE: P/TRAV
1ST ORD
B1V

MAP SHEET

NAME

SELIBABI

No

ND-28-XXIV

COGRES LAT:

LONG:

ALT. 26.839 M




PHOTO REF:

ROLL

FRAME

REFRAIN

/	SAND	ROCK
---	------	------

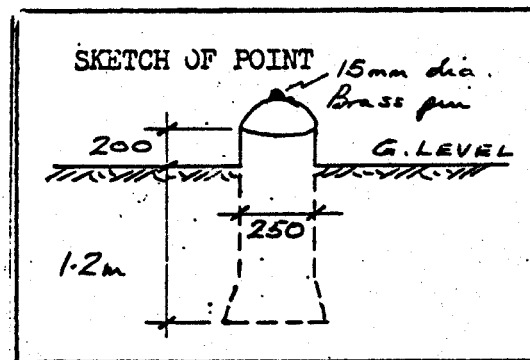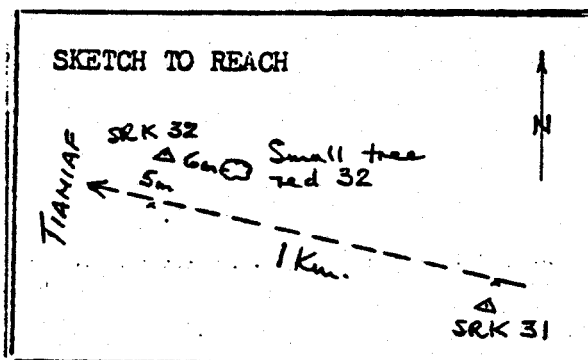 

DESCRIPTION:

From SRK 31 proceed along road to Tianiaf for 1 km, and find SRK 32, 5 metres to right of road and 6 metres west of a small tree marked 32 in red paint.

ACC. TO/REMARKS

De la borne SRK 31, suivre la route en direction de Tianiaf sur une distance de 1 km ; la borne SRK 32 est située à 5 m à droite de la route à l'ouest à 6 m d'un petit arbre ayant en rouge le chiffre 32.

PREPARED BY: *G. Beaumont*
SIGNATURE: *G. Beaumont*
DATE: 10 Dec. 1979

RECONNAISSANCE
STATION DESCRIPTION

STATION NAME

MLe

No

105

TYPE: P/TRAV
1ST ORD
BM

MAP SHEET NAME

SELIBADI

NO.

ND 28 XXIV

COORDS LAT:

LONG:

PHOTO REF:

ROLL

FRAME

Alt. 30.122 m
30.132 Pub. Ist
order


TERRAIN

SOIL


SAND

ROCK

SKETCH TO REACH

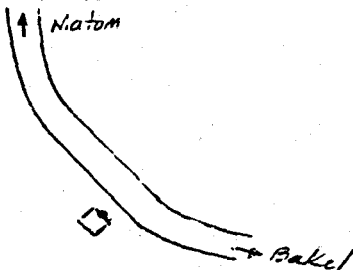

SKETCH OF POINT

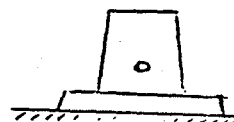

DESCRIPTION:

ACCEPTED/REJECTED/HOLD

IGN bench mark , located south of Matam- Bakel
road, North of Ouro Mboule village.

PREPARED BY:

SIGNATURE :

DATE :

RECONNAISSANCE

STATION DESCRIPTION

STATION NAME

S R K

No

33

TYPE: P/TRAV
1ST ORD
B1 ✓

MAP SHEET

NAME

SELIFABI

No

ND-28-XXIV

COORDS LAT:

LONG:

ALT. 29.384 M




REF:

ROLL

FRAME

TERMIN

		SAND	ROCK
--	--	------	------

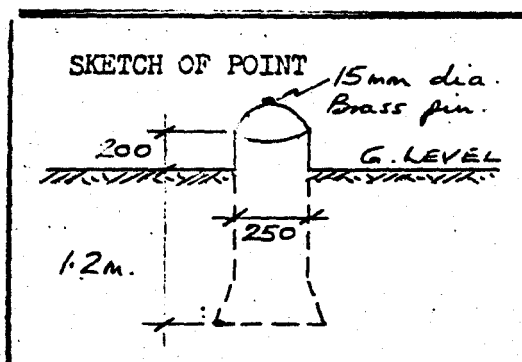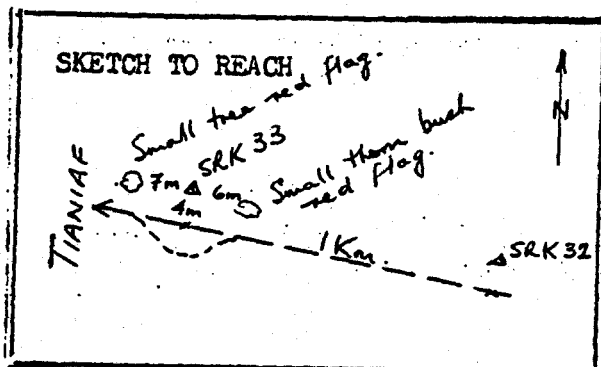 

DESCRIPTION:

From SRK 32 proceed along road to Tianiaf for 1 km ; and find SRK 33, 4 metres to right of road, 6 metres west of a small thorn bush marked with red flagging, and 7 metres East of a small tree marked with red flagging. There is a small deviation of the road at the location of SRK 33.

ACCEPTED/REJECTED/HOLD

De la borne SRK 32, suivre la route en direction

de Tianiaf sur une distance de 1 km, la borne SRK 33 est située à droite à 4 m de la route, à l'ouest à 6 m de quelques arbustes épineux portant des drapeaux rouges ; à 7 m à l'est également des arbustes portant des drapeaux rouges.

Il existe au niveau de l'emplacement de la borne SRK 33 une petite déviation.

PREPARED BY: K. G. BEAUMONT
SIGNATURE: *K. G. Beaumont*
DATE: 10 Dec. 1979

RECONNAISSANCE

STATION DESCRIPTION

STATION NAME

S R K

No

34

TYPE: P/TRAV
1ST ORD
BM

MAP SHEET No E

SELIBABI

No

ND-28-XXIV

COORDS LAT:

LONG:

ALT. 34.652 M



PHOTO REF:

ROLL

FRAME

TERRAIN

SOIL	SAND	ROCK GRAVEL
------	------	----------------

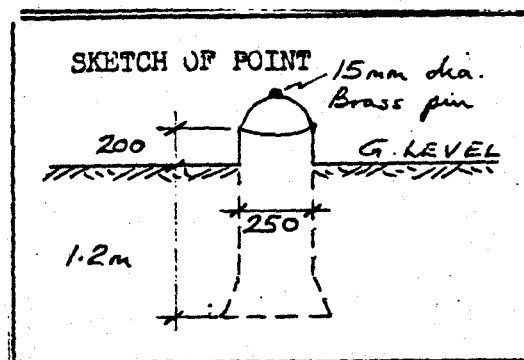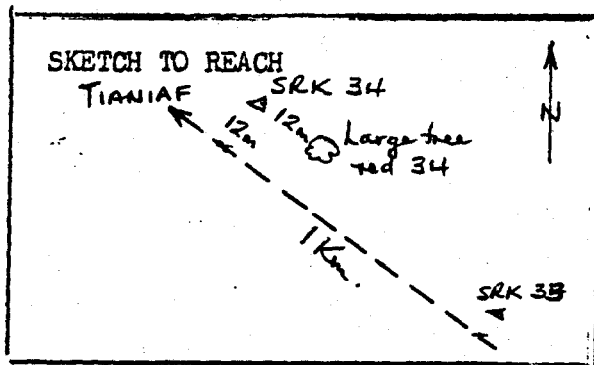

DESCRIPTION:

From SRK 33 proceed along road to Tianiaf for 1 km, and find SRK 34, 12 metres to right of road, and 12 metres North West of a large tree marked 34 in red paint.

ACCEPTED/REJECTED/HOLD

De la borne SRK 33, suivre la route en direction de Tianiaf sur une distance de 1 km ; la borne SRK 34 est située à droite à 12 m de la route et au nord-ouest à 12 m d'un grand arbre portant le chiffre 34 peint en rouge.

PREPARED BY: K.G. BEAUMONT

SIGNATURE: K.G. Beaumont

DATE: 10 Dec. 1979

RECONNAISSANCE

STATION DESCRIPTION

STATION NAME

S R K

No

35

TYPE: P/TRAV
1ST ORD
BIV

MAP SHEET

NAME

SELIBABI

No

ND-28-XXIV

COORDS LAT:

LONG:

ALT. 29.099 M

PHOTO REF:

ROLL



FRAME

TERRAIN

SOIL

SAND

ROCK

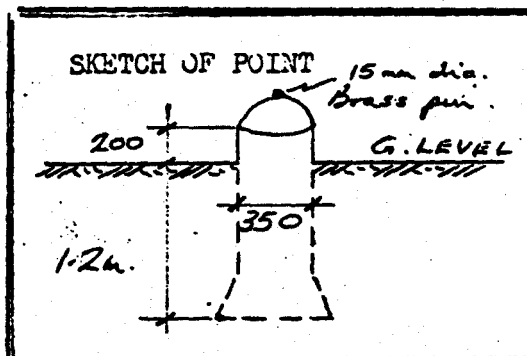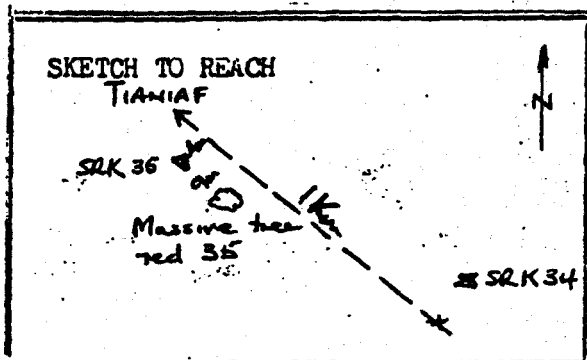

DESCRIPTION:

From SRK 34 proceed along road to Tianiaf for 1 km ; and find SRK 35, 4 metres left of road and 9 metres North West of a massive tree marked 35 in red paint.

ACCEPTED/REJECTED/RELD

De la borne SRK 34, suivre la route en direction de
Tianiaf sur une distance de 1 km ; la borne SRK 35 est située à gauche à 5 m
de la route et à 9 m au Nord Ouest d'un énorme arbre portant le chiffre 35 peint
en rouge.

PREPARED BY:

SIGNATURE :

DATE

K. G. BEAUMONT
K. G. Beaumont
10 Dec. 1979.

RECONNAISSANCE

STATION DESCRIPTION

STATION NAME

S R K

No

36

TYPE: P/TRAV
1ST ORD
BM J

POINT NAME

SELIBABI

No

ND-28-XXIV

COORDS LAT:

LONG:

ALT. 21.187 M

REF:

ROLL



FRAME

TEURAIN

SOIL

SAND

ROCK

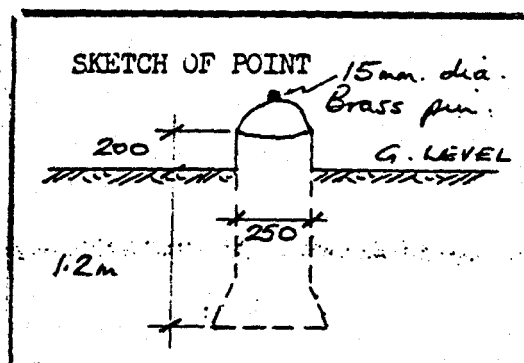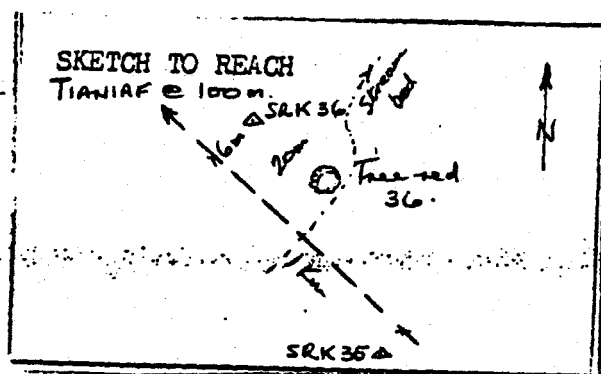

DESCRIPTION:

From SRK 35 proceed along road to Tianiaf for 1 km, and find SRK 36, 6 metres to right of road and 20 metres beyond a tree marked 36 in red paint. The tree stands on the edge of a stream bed which crosses the road. Tianiaf village is 100 metres beyond SRK 36.

ACCEPTED/RECEIVED

De la borne SRK 35, suivre la route en direction

de Tianiaf sur une distance de 1 km ; la borne SRK 36 est située à droite à

6 m de la route et à 20 m derrière un arbre portant le chiffre 36 peint en rouge.

L'arbre se situe à la hauteur d'un lit de cours d'eau qui traverse la rue.

La borne SRK 36 se trouve à 100 m du village de Tianiaf.

PREPARED BY: K. G. BEAUMONT

SIGNATURE: K. G. Beaumont

DATE: 10 Dec. 1979.

RECONNAISSANCE

STATION DESCRIPTION

STATION NAME

S R K

No

37

TYPE: P/TRAV
1ST ORD
BM

MAP SHEET NAME

SELIBABI

No

ND-28-XXIV

COORDS LAT:

LONG:

ALT. 26.073 M




PHOTO REF:

ROLL

FRAME

TERRAIN

SOIL /	SAND	ROCK
--------	------	------

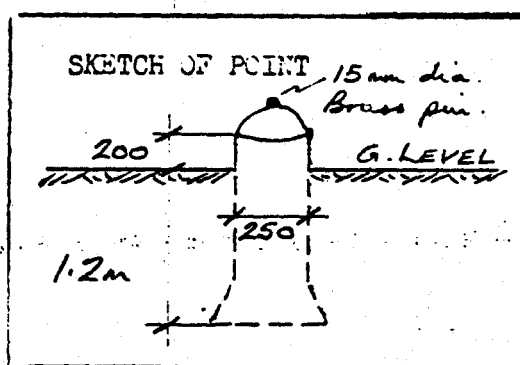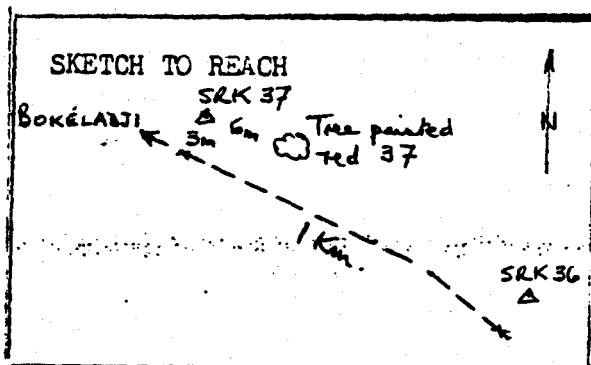 

DESCRIPTION:

From SRK 36 proceed along road to Bokeladji for 1 km, and find SRK 37 3 metres to right of road and 6 metres North West of a tree marked 37 in red paint.

ACCEPTED/REJECTED/HOLD

De la borne SRK 36, suivre la route en direction

de Bokeladji sur une distance de 1 km ; la borne SRK 37 est située à droite

à 3 m de la route et au nord ouest à 6 m d'un arbre qui porte le chiffre 37
peint en rouge.

PREPARED BY: K.G. BEAUMONT
SIGNATURE: *K.G. Beaumont*
DATE: 10 Dec. 1979.

RECONNAISSANCE

STATION DESCRIPTION

STATION NAME

S R K

No

38

TYPE: P/TRAV
1ST ORD
BIV

MAP SHEET NAME

SELIBABI

No

ND-28-XXIV

COORDS LAT:

LONG:

ALT. 25.626 M




PHOTO REF:

ROLL

FRAME

TERRAIN

SOIL	/	SAND	/	ROCK
------	---	------	---	------

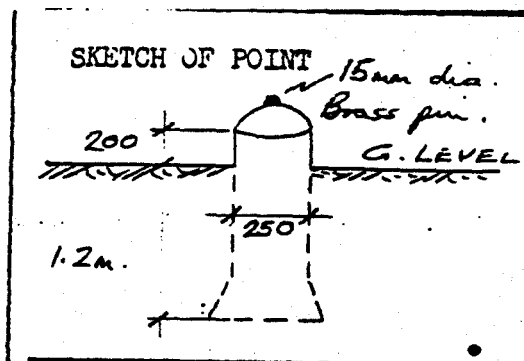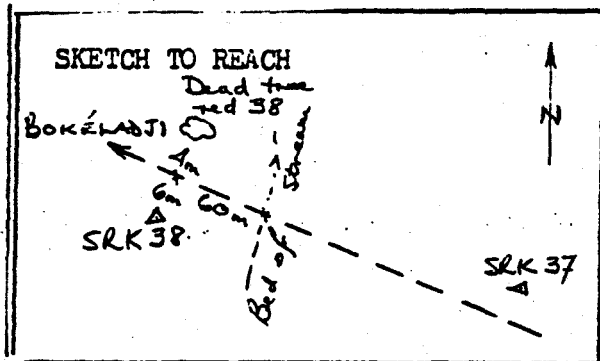 

DESCRIPTION:

From SRK 37 proceed along road to Bokéladji for 1 km, and find SRK 38, 6 metres to left of road, with a dead tree marked 38 in red paint. 4 metres to right of road opposite SRK 38. The bed of a stream is crossed 60 metres before SRK 38 is reached.

ACCEPTED/REJECTED/HOLD

PREPARED BY: K.G. BEAUMONT
SIGNATURE : *K.G. Beaumont*
DATE : 10 Nov 1979.

De la borne SRK 37, suivre la route en direction de Bokéladji sur une distance de 1 km ; la borne SRK 38 est située à gauche à 6 m de la route avec un arbre mort portant le chiffre 38 peint en rouge situé en face de la borne SRK 38 et à 4 m à droite de la route. Avant d'atteindre la borne SRK 38 il existe un lit d'un cours d'eau à traverser à 60 m.

RECONNAISSANCE

STATION DESCRIPTION

STATION NAME

S R K

No

39

TYPE: P/TRAV
1ST ORD
BM ✓

MAP SHEET NAME

SELIBABI

No

ND-28-XXIV

COORDS LAT:

LONG:

ALT. 36.338 M

PHOTO REF:

ROLL



FRAME

TERRAIN

SOIL

SAND

ROCK
GRAVEL

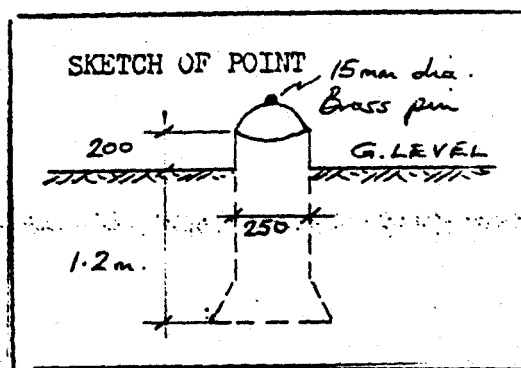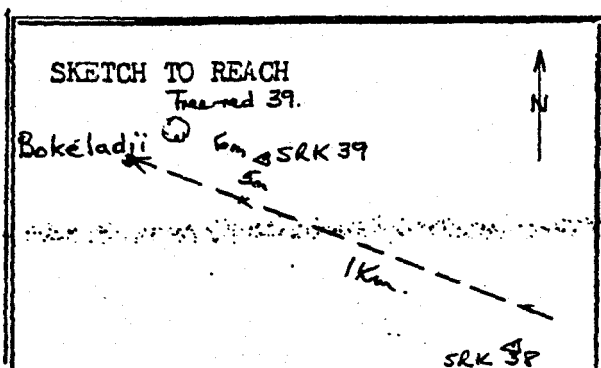

DESCRIPTION:

From SRK 38 proceed along road to Bokeladji for 1 km, and find SRK 39, 5 metres to right of road and 6 metres from a tree marked 39 in red paint.

ACCEPTED/REJECTED/HOLD

De la borne SRK 38, suivre la route en direction de Bokeladji sur une distance de 1 km ; la borne SRK 39 est située à droite à 5 m de la rue et à 6 m d'un arbre portant le chiffre 39 peint en rouge.

PREPARED BY: K.G. BEAUMONT
SIGNATURE: *K.G. Beaumont*
DATE: 10 Dec. 1979

SENEGAL RIVER BASIN
SURVEY AND MAPPING PROJECT

T EDYNE
G OTRONICS

RECONNAISSANCE

STATION DESCRIPTION

STATION NAME

S R K

No

40

TYPE: P/TRAV
1ST ORD
BM J

MAP SHEET

NAME

SELIBABI

No

ND-28-XXIV

COORDS LAT:

LONG:

ALT. 25.966 M




PHOTO REF:

ROLL

FRAME

TERRAIN

SOIL	SAND	ROCK
		GRAVEL

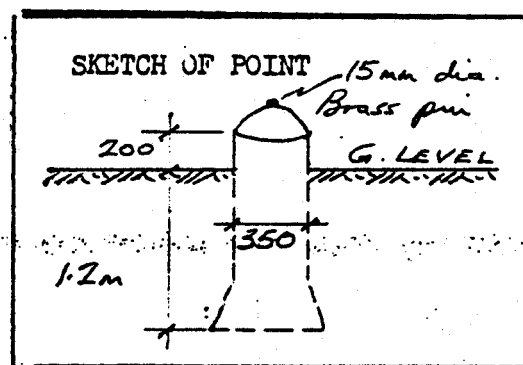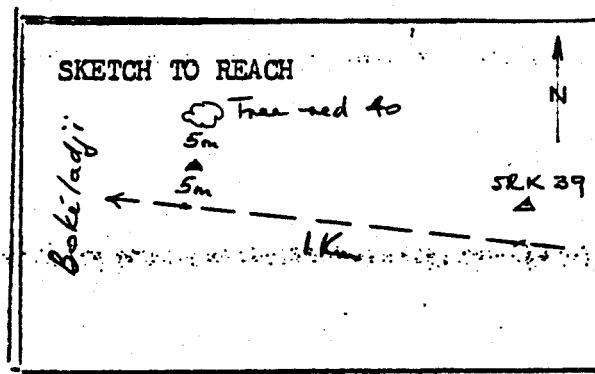 

DESCRIPTION:

From SRK 39 proceed along road to Bokéladji for 1 km, and find SRK 40, 5 metres to right of road with a tree marked 40 in red paint 5 metres further to right.

ACCEPTED/REJECTED/HOLD

De la borne SRK 39, suivre la route en direction de Bokéladji, sur une distance de 1 km ; la borne SRK 40 est située à droite à 5 m de la route, un arbre portant le chiffre 40 peint en rouge est situé à droite à 5 m de la route.

PREPARED BY: KG BEAUMONT
SIGNATURE : *KG Beaumont*
DATE : 10 Dec. 1979

RECONNAISSANCE

STATION DESCRIPTION

STATION NAME

Mle

No

103

TYPE: P/TRAV
1ST ORD
BM

MAP SHEET NAME

S E L I B A D I

NO.

ND 28 XXIV

COORDS LAT:

LONG:

PHOTO REF:

ROLL

FRAME

Alt. 21.090 m


TERRAIN

SOIL


SAND

ROCK

SKETCH TO REACH

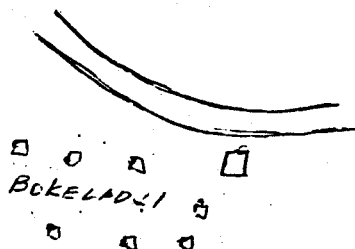

SKETCH OF POINT

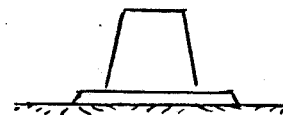

DESCRIPTION:

ACCEPTED/REJECTED/HOLD

PREPARED BY:
SIGNATURE :
DATE :

Recovered IGN bench mark located at the
village of Bokeladji, south of Matam _ Bakel road

SENEGAL RIVER BASIN
SURVEY AND MAPPING PROJECT

TELEDYNE
GEOTRONICS

RECONNAISSANCE

STATION DESCRIPTION

STATION NAME

S R K

No

41

TYPE: P/TRAV
1ST ORD
R1v

MAP SHEET

NAME

SELIBABI

No

ND-28-XXIV

COORDS LAT:

LONG:

ALT. 21.228 M

PHOTO REF:

ROLL



FRAME

TERRAIN

SOIL

SAND

ROCK

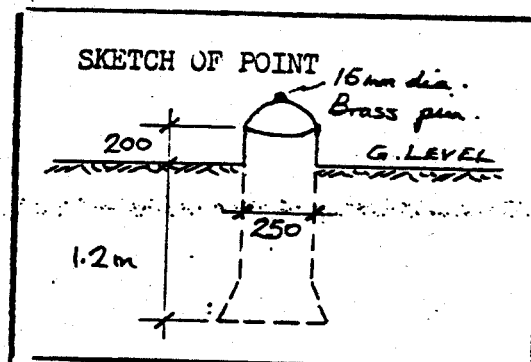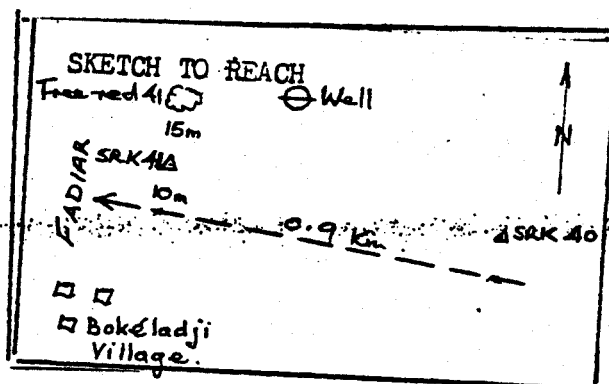

DESCRIPTION:

From SRK 40 proceed along road to Bokeladji for 0.9 km, and find SRK 41, 10 metres to right of road, with a tree marked 41 in red paint a further 15 metres to the right.

SRK 41 is situated on the fringe of Bokeladji village, between the village and the village wall.

ACCEPTED/REJECTED/HOLD

PREPARED BY: KG Beaumont
SIGNATURE : KG Beaumont
DATE : 11 Dec 1979

De la borne SRK 40, suivre la route en direction de Bokeladji sur une distance de 0,9 km ; la borne SRK 41 est située à droite à 10 metres de la route avec un arbre portant le chiffre 41 peint en rouge situé à droite à 15 m. La borne SRK 41 est située aux alentours du village de Bokeladji, entre le village et le puits du village.

SENEGAL RIVER BASIN
SURVEY AND MAPPING PROJECT

TELEDYNE
GEOTRONICS

RECONNAISSANCE

STATION DESCRIPTION

STATION NAME

S R K

No

42

TYPE: P/TRAV
1ST ORD
BA

MAP SHEET NAME

SELIBABI

No

ND-28-XXIV

COORDS LAT:

LONG:

ALT. 24.558 M

PHOTO REF:

ROLL



FRAME

TERRAIN

SOIL

SAND

ROCK

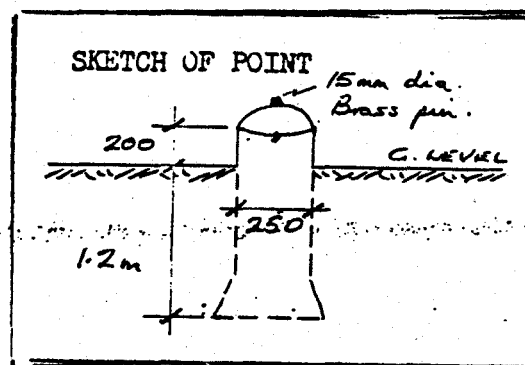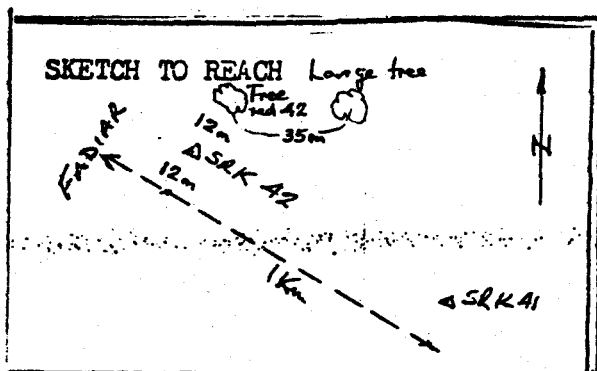

DESCRIPTION:

From SRK 41 proceed along road to Fadiar for 1 km, and find SRK 42, 12 metres to right of road, with a tree marked 42 in red paint another 12 metres to right. There is a small anthill between SRK 42 and the marked tree. A large tree stands 35 metres East of tree 42.

ACCEPTED/REJECTED/HOLD

De la borne SRK 41, suivre la route en direction de Fadiar sur une distance de 1 km ; la borne SRK 42 est située à droite à 12 m de la route, un arbre portant le chiffre 42 peint en rouge se trouve à 12 m de la borne (droite). Entre cet arbre et la borne SRK 42, il existe une termitière. Un grand arbre se trouve à 35 m à l'Est de l'arbre 42.

PREPARED BY: KG BEAUMONT
SIGNATURE: KG Beaumont
DATE: 11 Dec 1979

RECONNAISSANCE

STATION DESCRIPTION

STATION NAME

S R K

No

43

TYPE: P/TRAV
1ST ORD
B1.

MAP SHEET

NAME

SELIBABI

No

ND-28-XXIV

COORDS LAT:

LONG:

ALT. 36.178 M

PHOTO REF:

ROLL



FRAME

TERRAIN

SOIL

SAND

ROCK
GRAVEL

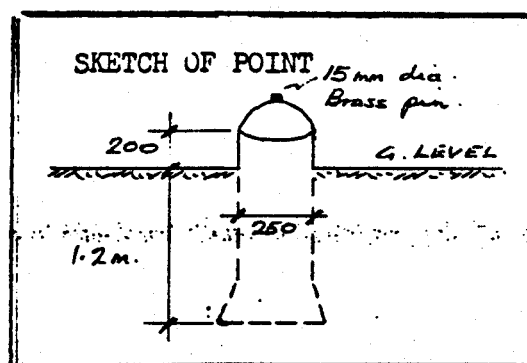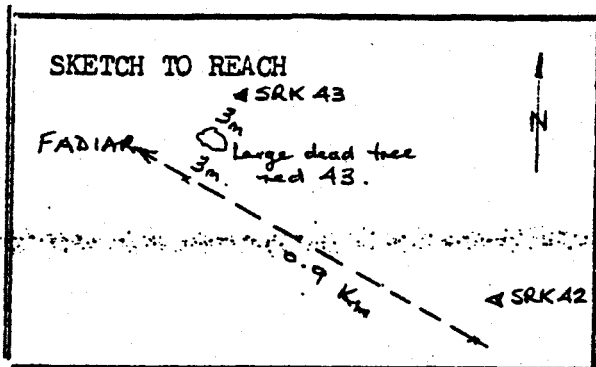

DESCRIPTION:

From SRK 42 proceed along road to Fadiar for 0.9 km, and find SRK 43, 6 metres to right of road and 3 metres right of a dead tree marked 43 in red paint.

ACCEPTED/REJECTED/HOLD

De la borne SRK 42, suivre la route en direction de Fadiar sur une distance de 0,9 km ; la borne SRK 43 est située à droite à 6 m de la route et à 3 m à droite d'un arbre mort portant le chiffre 43 peint en rouge.

PREPARED BY: K.C. BEAUMONT
SIGNATURE: K.C. Beaumont
DATE: 11 Dec. 1979.

RECONNAISSANCE

STATION DESCRIPTION

STATION NAME

S R K

No

44

TYPE: P/TRAV
1ST ORD
BM

MAP SHEET NAME

SELIBABI

No

ND-28-XXIV

COORDS LAT:

LONG:

ALT. 35.054 M




PHOTO REF:

ROLL

FRAME

TERRAIN

SOIL	SAND	ROCK
		GRAVEL

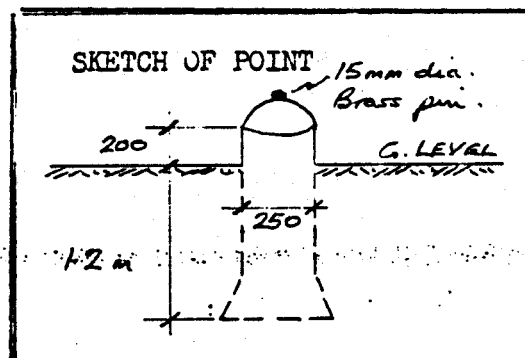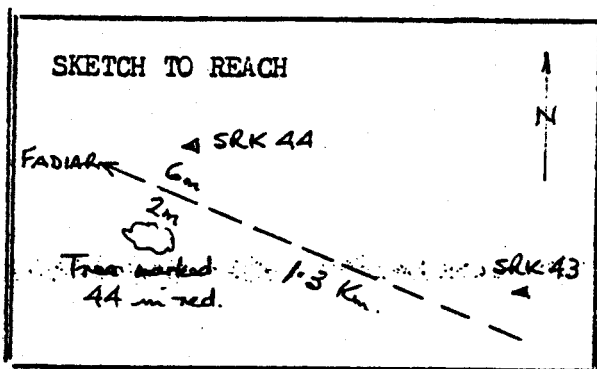 

DESCRIPTION:

From SRK 43 proceed along road to Fadiar for 1.3 km, and find SRK 44, 6 metres to right of road, with a tree, 2 metres to left of road opposite SRK 44 marked 44 in red paint.

ACCEPTED/REJECTED/HOLD

De la borne SRK 43, suivre la route en direction de Fadiar sur une distance de 1.3 km ; la borne SRK 44 est située à droite à 6 m de la rue ; en face de cette borne SRK 44 se trouve à 2 m à gauche de la route un arbre portant le chiffre 44 peint en rouge.

PREPARED BY: *KG Beaumont*
SIGNATURE: *KG Beaumont*
DATE: 11 Dec. 1979

SENEGAL RIVER BASIN
SURVEY AND MAPPING PROJECT

TELEDYNE
GEOTRONICS

RECONNAISSANCE

STATION DESCRIPTION

STATION NAME

S R K

No

45

TYPE: P/TRAV
1ST ORD
EIV

MAP SHEET NAME

SELIBABI

No

ND-28-XXIV

COORDS LAT:

LONG:

ALT. 29.469 M




PHOTO REF:

ROLL

FRAME

TERRAIN

SOIL	SAND	ROCK
		GRAVEL

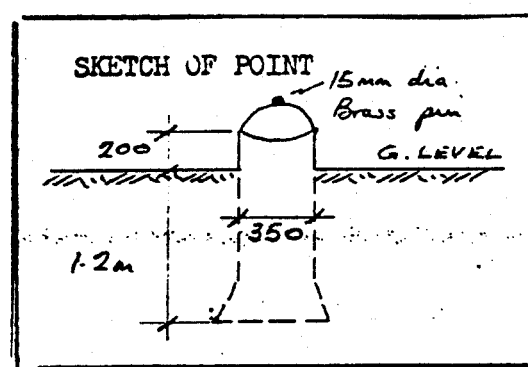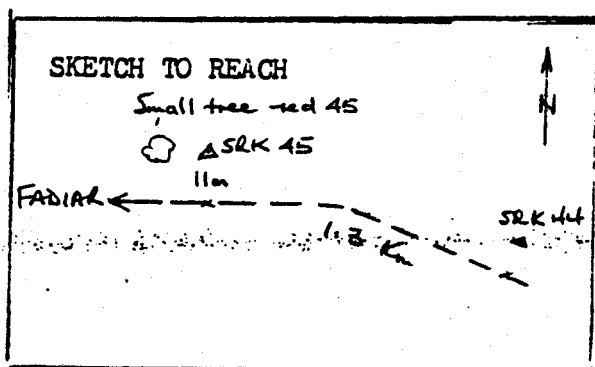 

DESCRIPTION:

From SRK 44 proceed along road to Fadiar for 1.3 km, and find SRK 45, 11 metres to right of road, near a small tree marked 45 in red paint.

ACCEPTED/REJECTED/HOLD

De la borne SRK 44, suivre la route en direction

de Fadiar sur une distance de 1,3 km ; la borne SRK 45 est située à droite à

11 m de la route près d'un petit arbre portant le chiffre 45 peint en rouge.

PREPARED BY: K.G. BEAUMONT
SIGNATURE: K.G. Beaumont
DATE: 11 Dec. 1979

SENEGAL RIVER BASIN
SURVEY AND MAPPING PROJECT

TELEDYNE
GEOTRONICS

RECONNAISSANCE

STATION DESCRIPTION

STATION NAME

S R K

No

46

TYPE: P/TRAV
1ST ORD
EMV

MAP SHEET

NAME

SELIBABI

No

ND-28-XXIV

COORDS LAT:

LONG:

ALT. 28.928 M

PHOTO REF:

ROLL



FRAME

TERRAIN

SOIL

SAND

ROCK
& GRAVEL

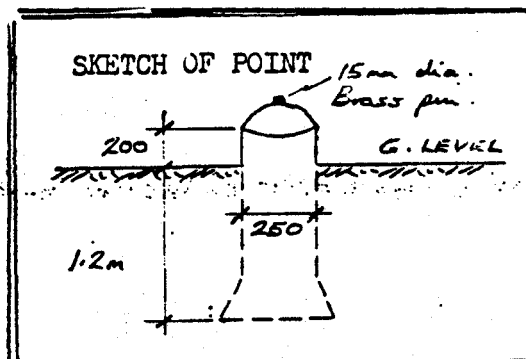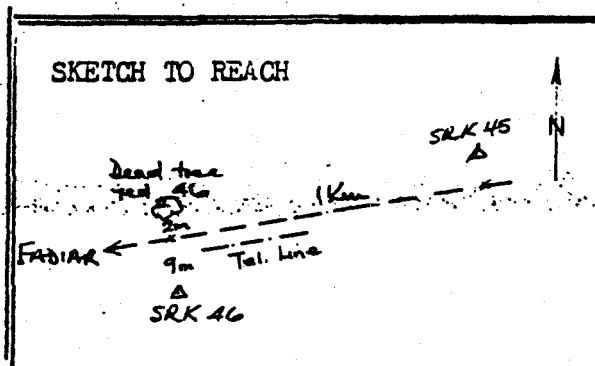

DESCRIPTION:

From SRK 45 proceed along road to Fadiar for 1 km, and find SRK 46, 9 metres to left of road, opposite a dead tree, 2 metres to right of road. Tree marked 46 in red paint. A telephone line runs along left edge of road at SRK 46.

ACCEPTED/REJECTED/HOLD

De la borne SRK 45, suivre la route en direction de Fadiar sur une

distance de 1 km ; la borne SRK 46 est située à gauche à 9 m de la route

en face d'un arbre mort portant le chiffre 46 peint en rouge situé à droite à

2 m de la route. Une ligne téléphonique y passe à la hauteur gauche de la

route près de la borne SRK 46.

PREPARED BY:

SIGNATURE :

KG BEAUMONT

11 Dec. 1979.

RECONNAISSANCE

STATION DESCRIPTION

STATION NAME

S R K

No

47

TYPE: P/TRAV
1ST ORD
BN

MAP SHEET NAME

SELIBABI

No

ND-28-XXIV

COORDS LAT:

LONG:

ALT. 26.504 M

PHOTO REF:

ROLL



FRAME

TERRAIN

SOIL

SAND

ROCK

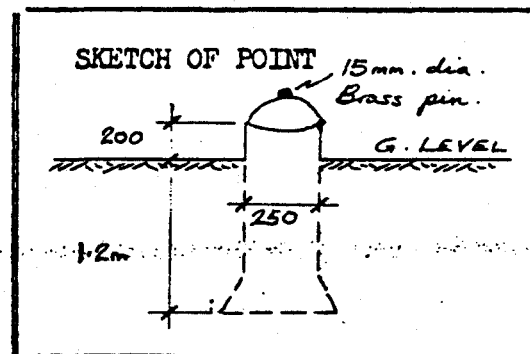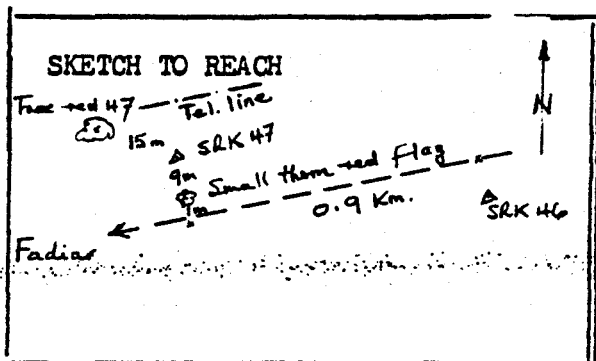

DESCRIPTION:

From SRK 46 proceed along road to Fadiar for 0.9 km, and find SRK 47, 10 metres to right of road and 9 metres to right of a small thorn bush marked with red flagging. A tree marked 47 in red paint stands 15 metres west of SRK 47.

ACCEPTED/REJECTED/HOLD

De la borne SRK 46, suivre la route en direction de Fadiar sur une distance de 0,9 km, la borne SRK 47 est située à droite à 10 m de la route et à 9 m à droite de quelques arbustes portant des drapeaux rouges. A 15 m à l'ouest de la borne SRK 47, se trouve un arbre portant le chiffre 47 peint en rouge.

PREPARED BY: KG BEAUMONT
SIGNATURE: *KG Beaumont*
DATE: 11 Dec. 1979.

RECONNAISSANCE

STATION DESCRIPTION

STATION NAME

Mle

No

101

TYPE: P/TRAV
1ST ORD
BM

MAP SHEET NAME

SELIBADI

NO.

ND 28 XXIV

COORDS LAT:

LONG:

PHOTO REF:

ROLL

FRAME

Alt. 26.352 m
26.349 Pub Ist
Order


TERRAIN

SOIL


SAND

ROCK

SKETCH TO REACH

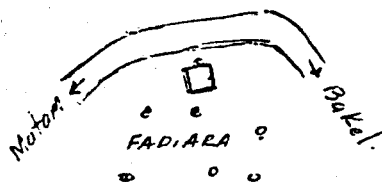

SKETCH OF POINT

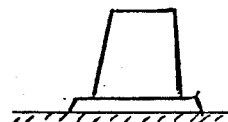

DESCRIPTION:

ACCEPTED/REJECTED/HOLD

Recovered IGN bench mark at the village of
FADIARA' south of Matam - Bakel road.

PREPARED BY:
SIGNATURE :
DATE :

SENEGAL RIVER BASIN
SURVEY AND MAPPING PROJECT

TELEDYNE
GEOTRONICS

RECONNAISSANCE

STATION DESCRIPTION

STATION NAME

S R K

No

48

TYPE: P/TRAV
1ST ORD
B1

MAP SHEET

NAME

SELIBABI

No

ND-28-XXIV

COORDS LAT:

LONG:

ALT. 28.661 M

PHOTO REF:

ROLL



FRAME

TERRAIN

SOIL

SAND

ROCK

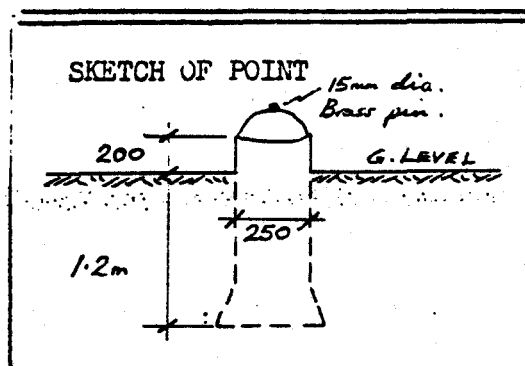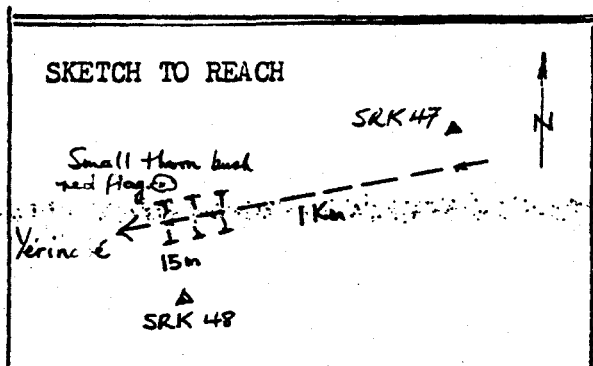

DESCRIPTION:

From SRK 47 proceed along road to Yérinalé (passing Fadiar village en route) for 1 km, and find SRK 48, 15 metres to left of road. The road is in cutting at the monument location and a small thorn bush stands on the top right of cutting opposite station.

ACCEPTED/REJECTED/HOLD

PREPARED BY: K.G. BEAUMONT
SIGNATURE: *K.G. Beaumont*
DATE: 11 Dec 1979

De la borne SRK 47, suivre la route en direction de Yérinalé en dépassant le village de Fadiar sur une distance de 1 km, la borne SRK 48 est située à gauche à 15 m de la route. La route est accidentée à l'emplacement de la borne ; quelques arbustes se trouvent au sommet de cette zone accidentée en face de la borne.

SENEGAL RIVER BASIN
SURVEY AND MAPPING PROJECT

TELEDYNE
GEOTRONICS

RECONNAISSANCE

STATION DESCRIPTION

STATION NAME

S R K

No

49

TYPE: P/TRAV
1ST ORD
B1V

MAP SHEET

NAME

SELIBABI

No

ND-28-XXXIV

COORDS LAT:

LONG:

ALT. 32.782 M




PHOTO REF:

ROLL

FRAME

TERRAIN

SOIL	SAND	ROCK
------	------	------

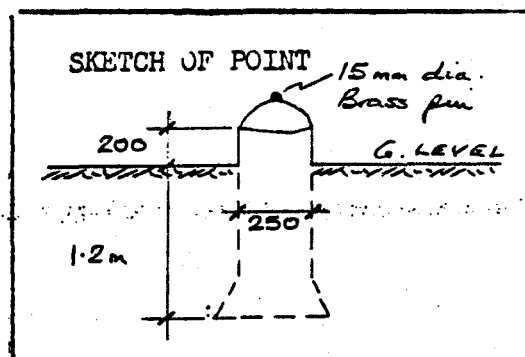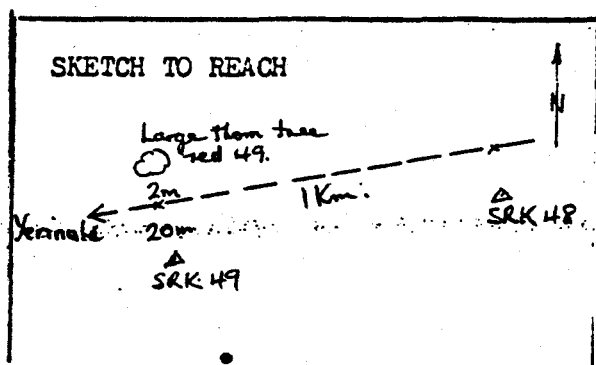 

DESCRIPTION:

From SRK 48 proceed along road to Yérinalé for 1 km, and find SRK 49, 20 metres to left of road.

A large thorn tree, 2 metres to right of road is marked 49 in red paint.

ACCEPTED/REJECTED/HOLD

De la borne SRK 48, suivre la route en direction
de Yérinalé sur une distance de 1 km ; la borne SRK 49 est située à gauche à
20 m de la route. Un grand fromager porte le chiffre 49 peint en rouge à 2 m à
droite de la route.

PREPARED BY: K. G. BETHAMONT
SIGNATURE: K. G. BETHAMONT
DATE: 11 Dec. 1979.

RECONNAISSANCE

STATION DESCRIPTION

STATION NAME

S R K

No

50

TYPE: P/TRAV
1ST ORD
B1,

MAP SHEET

NAME

SELIBABI

No

ND-28-XXIV

COORDS LAT:

LONG:

ALT. 38.074 M

PHOTO REF:

ROLL



FRAME

TERRAIN

SOIL

SAND

ROCK

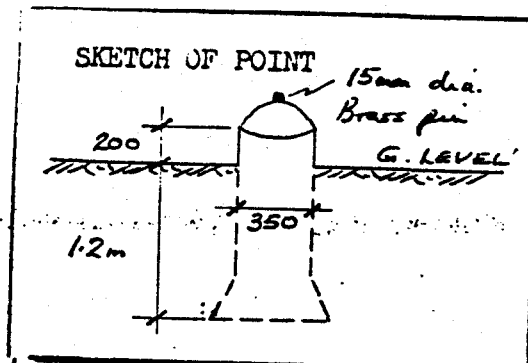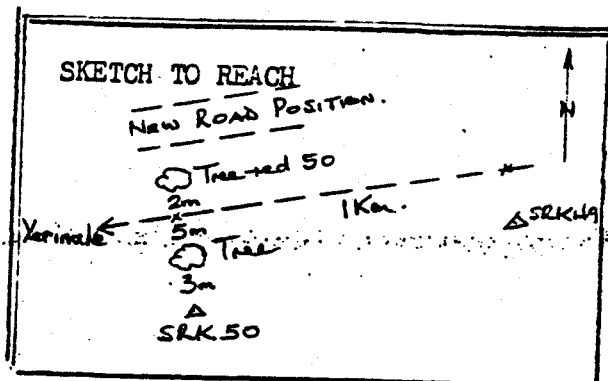

DESCRIPTION:

From SRK 49 proceed along road to Yérinalé for 1 km and find SRK 50, 8 metres to left of road, and 3 metres left of a small tree. A tree marked 50 in red paint stands 2 metres to right of road, opposite SRK 50.

ACCEPTED/REJECTED/HOLD

PREPARED BY: *KG Beaumont*
SIGNATURE :: *11 Dec. 1977*

De la borne SRK 49, suivre la route en direction de Yérinalé sur une distance de 1 km ; la borne SRK 50 est située à gauche à 8 m de la rue et à 3 m à gauche d'un petit arbre. Un arbre portant le chiffre 50 peint en rouge se trouve à droite à 2 m de la route.

RECONNAISSANCE

STATION DESCRIPTION

STATION NAME

S R K

No

51

TYPE: P/TRAV
1ST ORD
BM

MAP SHEET NAME

SELIBABI

No

ND-28-XXIV

COORDS LAT:

LONG:

ALT. 42.407 M

PHOTO REF:

ROLL



FRAME

TERRAIN

SOIL

SAND

ROCK

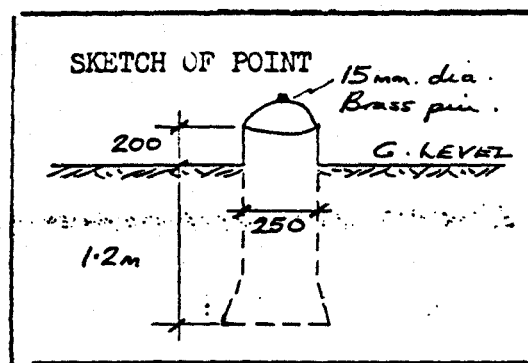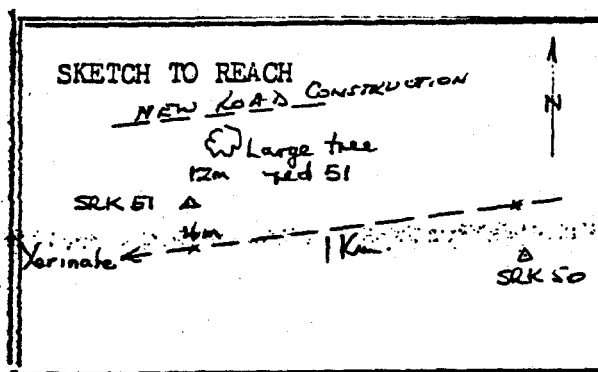

DESCRIPTION:

From SRK 50 proceed along road to Yérinalé for 1 km ; and find SRK 51, 4 metres to right of road and 12 metres from a large tree marked 51 in red paint.

ACCEPTED/REJECTED/HOLD

PREPARED BY:

SIGNATURE :

DATE

KG. BEAUMONT
K. Beaumont
11.7. 1979

De la borne SRK 50, suivre la route en direction de Yérinalé sur une distance de 1 km ; la borne SRK 51 est située à droite à 4 m de la route et à 12 m d'un grand arbre portant le chiffre 51 peint en rouge.

RECONNAISSANCE

STATION DESCRIPTION

STATION NAME

Mle

No

100

TYPE: P/TRAV
1ST ORD
BM

MAP SHEET NAME

SELIBADI

NO.

ND 28 XXLV

COORDS LAT:

LONG:

PHOTO REF:

ROLL

FRAME

Alt. 43.926 m
43.850 Pub . 1
order


TERRAIN

SOIL


SAND

ROCK

SKETCH TO REACH

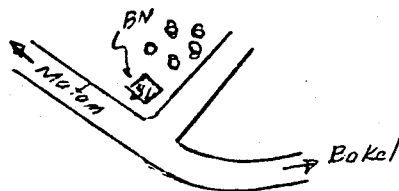

SKETCH OF POINT

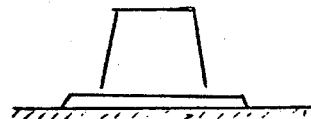

DESCRIPTION:

ACCEPTED/REJECTED/HOLD

Recovered IGN bench mark at the village of
Yari Mare Torobe, north of Matam - Bakel road

PREPARED BY:
SIGNATURE :
DATE :

RECONNAISSANCE
STATION DESCRIPTION

STATION NAME

S R K

No

52

TYPE: P/TRAV
1ST ORD
E14

MAP SHEET

NAME

SELIBABI

No

ND-28-XXIV

COORDS LAT:

LONG:

ALT. 43.810 M

PHOTO REF:

ROLL



FRAME

TERRAIN

SOIL

SAND

ROCK

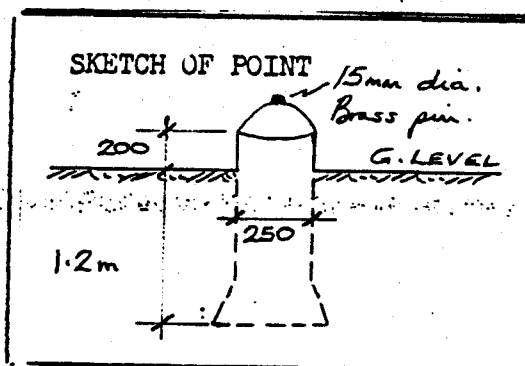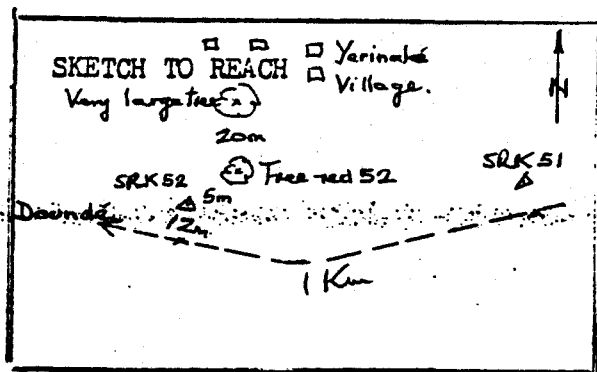

DESCRIPTION:

From SRK 51 proceed along road to Yérinalé for 1 km, and find SRK 52, 12 metres to right of road. A tree marked 52 in red paint is 5 metres North East of monument.

A very large leafy tree is located 20 metres North of marked tree.

ACCEPTED/REJECTED/HOLD

De la borne SRK 51, suivre la route en direction

de Yérinalé sur une distance de 1 km ; la borne SRK 52 est située à droite à

12 m de la route. A 5 m au Nord Est de la borne, se trouve un arbre qui

porte le chiffre 52 peint en rouge. Un grand arbre très feuillu se situe à 20 m au Nord de cet arbre qui porte peint en rouge 52.

PREPARED BY: KG BEAUMONT
SIGNATURE : KG Beaumont
DATE : 11 Dec. 1979.

RECONNAISSANCE

STATION DESCRIPTION

STATION NAME

S R K

No

53

TYPE: P/TRAV
1ST ORD
E1✓

MAP SHEET NAME

SELIBABI

No

ND-28-XXIV

COORDS LAT:

LONG:

ALT. 42.098 M

PHOTO REF:

ROLL



FRAME

TERRAIN

SOIL

SAND

ROCK

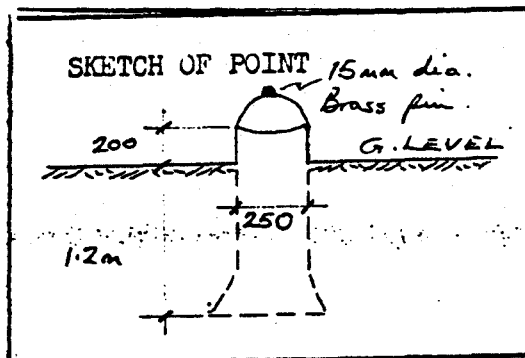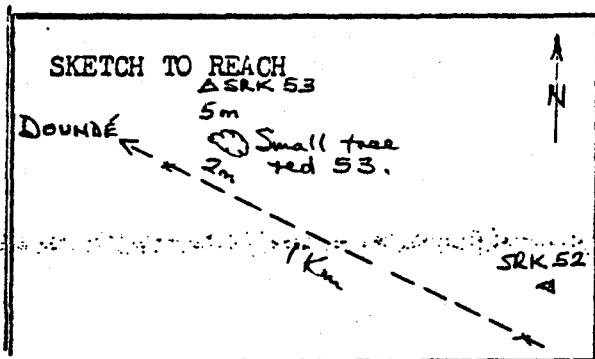

DESCRIPTION:

From SRK 52 proceed along road to Doundé for 1 km ; and find SRK 53, 5 metres beyond a small tree, marked 53 in red paint.
The marked tree is 2 metres to right of road.

ACCEPTED/REJECTED/HOLD

De la borne SRK 52, suivre la route en direction
de Doundé sur une distance de 1 km ; la borne SRK 53 est située à 5 m d'un petit
arbre portant le chiffre 53 peint en rouge, il se trouve à droite à 2 m de la
route.

PREPARED BY: K G Bessierant
SIGNATURE : K G Bessierant
DATE : 11 Dec. 1979

SENEGAL RIVER BASIN
SURVEY AND MAPPING PROJECT

TELEDYNE
GEOTRONICS

RECONNAISSANCE

STATION DESCRIPTION

STATION NAME

S R K

No

54

TYPE: P/TRAV
1ST ORD
RM

MAP SHEET

NAME

SELIBABI.

No

ND-28-XXIV

COORDS LAT:

LONG:

ALT. 40.393 M




PHOTO REF:

ROLL

FRAME

TERRAIN

SOIL	/	SAND	ROCK
------	---	------	------

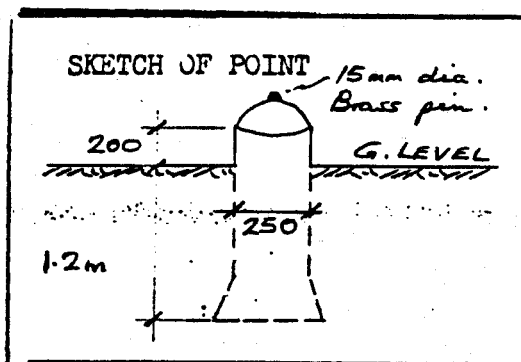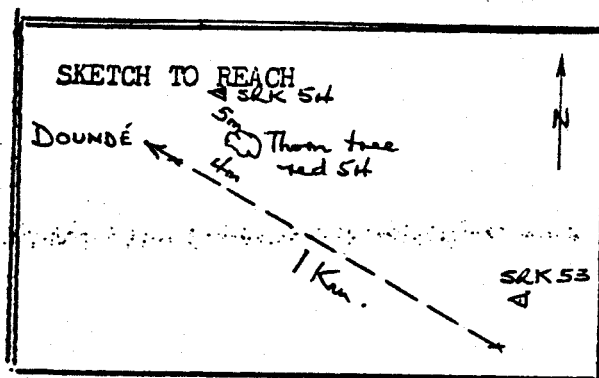 

DESCRIPTION:

From SRK 53 proceed along road to Doundé for 1 km, and find SRK 54, 5 metres beyond a thorn tree marked 54 in red paint.

The marked tree stands 4 metres to right of road.

ACCEPTED/REJECTED/HOLD

De la borne SRK 53, suivre la route en direction

de Doundé sur une distance de 1 km ; la borne SRK 54 est située à 5 m d'un fromager portant le chiffre 54 peint en rouge, et se trouvant à droite à 4 m de la route.

PREPARED BY: *KC Beaumont*
SIGNATURE: *KC Beaumont*
DATE: 11 Dec. 1979.

SENEGAL RIVER BASIN
SURVEY AND MAPPING PROJECT

TELEDYNE
GEOTRONICS

RECONNAISSANCE

STATION DESCRIPTION

STATION NAME

S R K

No

55

TYPE: P/TRAV
1ST ORD
EM.

MAP SHEET

NAME

SELIBABI

No

ND-28-XXIV

COORDS LAT:

LONG:

ALT. 42.569 M

PHOTO REF:

ROLL



FRAME

TERRAIN

SOIL

SAND

ROCK

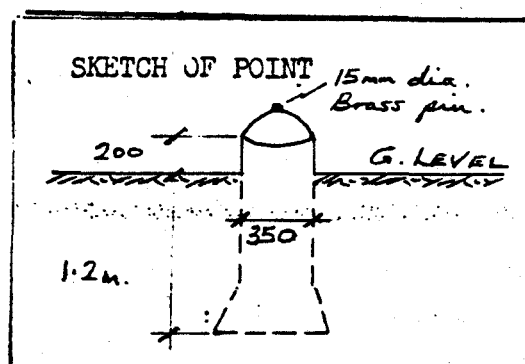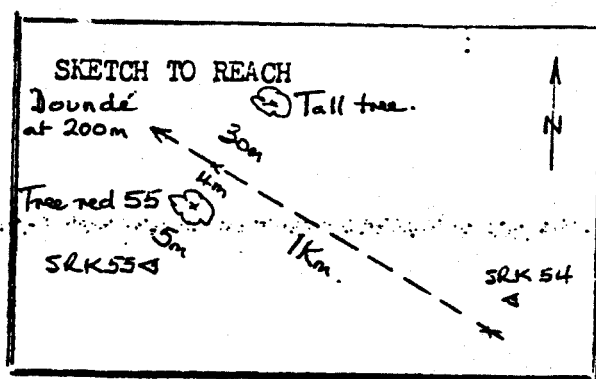

DESCRIPTION:

From SRK 54 proceed along road to Doundé for 1 km, and find SRK 55, 9 metres to left of road, and 5 metres left of a tree marked 55 in red paint.

Marked tree stands 4 metres left of road.

Doundé village is 200 metres North West of SRK 55.

ACCEPTED/REJECTED/HOLD

PREPARED BY: K.G. BEAUMONT
SIGNATURE: *K.G. Beaumont*
DATE: 11 Dec. 1979.

De la borne SRK 54, suivre la route en direction de Doundé sur une distance de 1 km ; la borne SRK 55 est située à gauche à 9 m de la route et à 5 m à gauche d'un arbre portant le chiffre 55 peint en rouge situé à gauche à 4 m de la route. Le village de Doundé est à 200 m au nord ouest de la borne SRK 55.

RECONNAISSANCE

STATION DESCRIPTION

STATION NAME

Mle

No

99

TYPE: P/TRAV
1ST ORD
BM

MAP SHEET NAME

S E L I B A D I

NO.

ND 28 XXIV

COORDS LAT:

LONG:

PHOTO REF:

ROLL

FRAME

Alt. 42.632 m
42.623 Pub. Is
Order


TERRAIN

SOIL


SAND

ROCK

SKETCH TO REACH

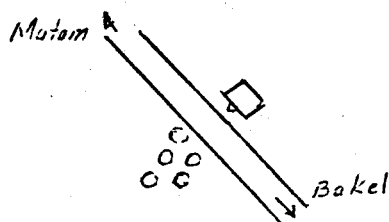

SKETCH OF POINT

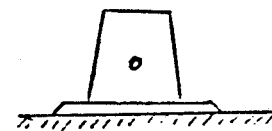

DESCRIPTION:

ACCEPTED/REJECTED/HOLD

Recoocered IGN benc mark at the village of
Dounde Koussen, north of Matam - Bakel road

PREPARED BY:
SIGNATURE :
DATE :

RECONNAISSANCE

STATION DESCRIPTION

STATION NAME

S R K

No

56

TYPE: P/TRAV
1ST ORD
B1✓

MAP SHEET NAME

SELIBABI

No

ND-28-XXIV

COORDS LAT:

LONG:

ALT. 38.462M

PHOTO REF:

ROLL



FRAME

TERRAIN

SOIL

SAND

ROCK

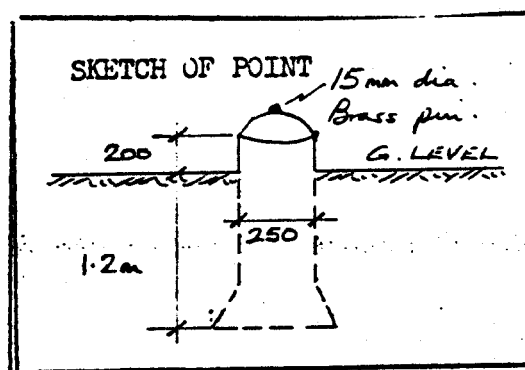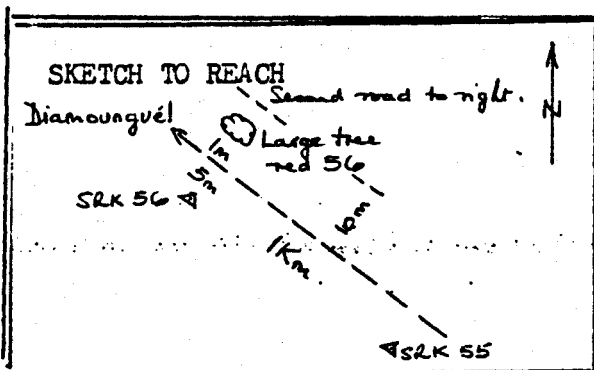

DESCRIPTION:

From SRK 55 proceed along road to Diamounguel for 1 km and find SRK 56, 5 metres to left of road, opposite a large tree marked 56 in red paint, which stands 1 metre to right of road.

A second road runs parallel and 10 metres to right of main road.

ACCEPTED/REJECTED/HOLD

De la borne SRK 55, suivre la route en direction

de Diamounguel sur une distance de 1 km ; la borne SRK 56 est située à gauche

à 5 m de la route en face d'un grand arbre portant le chiffre 56 peint en

rouge et situé à droite à 1 m de la route. Une autre route parallèle à celle-ci

se trouve à 10 m à droite de la rue principale.

PREPARED BY: KG BEAUMONT
SIGNATURE: *KG Beaumont*
DATE: 11 Nov 1979

SENEGAL RIVER BASIN
SURVEY AND MAPPING PROJECT

TELEDYNE
GEOTRONICS

RECONNAISSANCE

STATION DESCRIPTION

STATION NAME

S R K

No

57

TYPE: P/TRAV
1ST ORD
EM✓

MAP SHEET NAME

SEL BABI

No

ND-28-XXIV

COORDS LAT:

LONG:

ALT. 37.649M

PHOTO REF:

ROLL



FRAME

TERRAIN

SOIL

SAND

ROCK

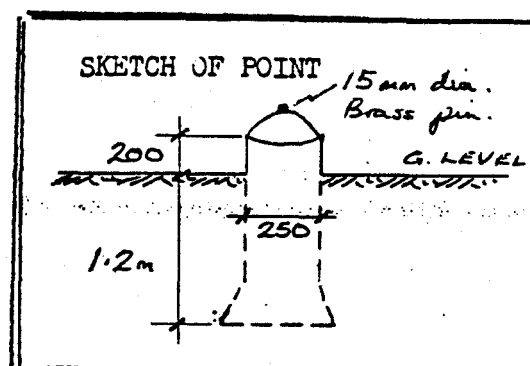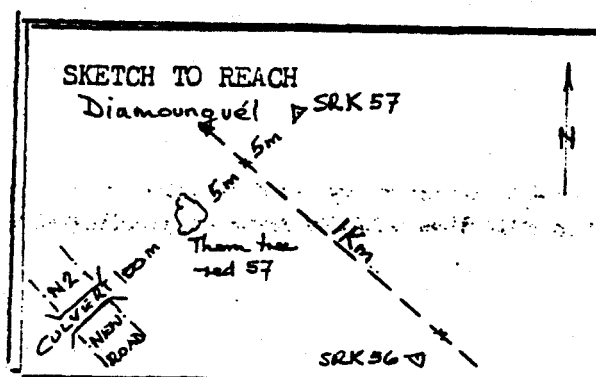

DESCRIPTION:

From SRK 56 proceed along road to Diamounguel for 1 km and find SRK 57, 5 metres to right of road, opposite a thorn tree, 5 metres to left of road, marked 57 in red paint.

New highway N2 (under construction) can be seen 100 metres to left.

ACCEPTED/REJECTED/HOLD

PREPARED BY: KC BEAUMONT
SIGNATURE: KC Beaumont
DATE: 11 Dec. 1979.

De la borne SRK 56, suivre la route en direction de Diamounguel sur une distance de 1 km ; la borne SRK 57 est située à droite à 5 m de la rue en face d'un fromager portant le chiffre 57 peint en rouge et situé à gauche à 5 m de la route. La nouvelle route nationale N° 2 (en construction) est à 100 m à gauche.

SENEGAL RIVER BASIN
SURVEY AND MAPPING PROJECT

TELEDYNE
GEOTRONICS

RECONNAISSANCE

STATION DESCRIPTION

STATION NAME

S R K

No

58

TYPE: P/TRAV
1ST ORD
BM

MAP SHEET

NAME

SELIBABI

No

ND-28-XXIV

COORDS LAT:

LONG:

ALT. 38.747 M




PHOTO REF:

ROLL

FRAME

TERRAIN

SOIL	SAND	ROCK
------	------	------

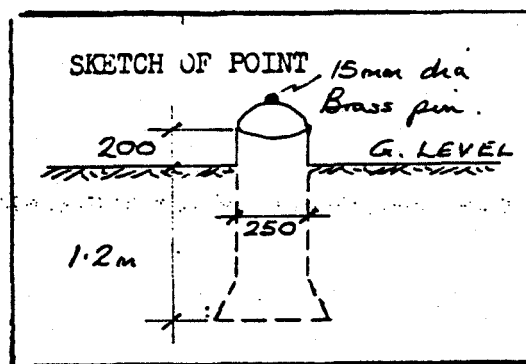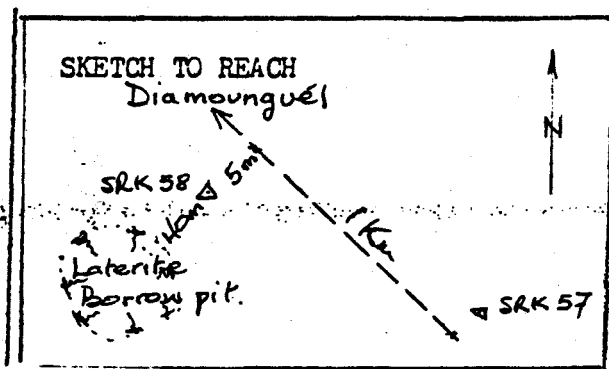 

DESCRIPTION:

From SRK 57 proceed along road to Diamounguel for 1 km and find SRK 58 5 metres to left of road with a laterite borrow pit 40 metres further left.

ACCEPTED/REJECTED/HOLD

De la borne SRK 57, suivre la route en direction

de Diamounguel sur une distance de 1 km ; la borne SRK 58 est située à gauche de la rue et à 40 m d'une fosse à rodures latéritique.

PREPARED BY: KG BEXMONT
SIGNATURE : *KG Bexmont*
DATE : 12 Dec. 1979

RECONNAISSANCE

STATION DESCRIPTION

STATION NAME

Mle

No

98 II

TYPE: P/TRAV
1ST ORD
BM

MAP SHEET

NAME

SELIBADI

NO.

ND 28 XXIV

COORDS LAT:

LONG:

PHOTO REF:

ROLL

FRAME

Alt. 40.603 m
40.583 Pub. Ist
order

TERRAIN

SOIL

SAND

ROCK

SKETCH TO REACH

Mtatan

BM

Bakel

SKETCH OF POINT

DESCRIPTION:

ACCEPTED/REJECTED/HOLD

PREPARED BY:

SIGNATURE :

DATE :

Recovered IGN bench mark north of Mtatan-Bakel road

RECONNAISSANCE

STATION DESCRIPTION

STATION NAME

Mle

No

98

TYPE: P/TRAV
1ST ORD
BM

MAP SHEET NAME

SELIBADI

NO.

ND 28 XXIV

COORDS LAT:

LONG:

PHOTO REF:

ROLL

FRAME

Alt. 42.096 m

42.167 Pub.

1st order


TERRAIN

SOIL

SAND

ROCK

SKETCH TO REACH

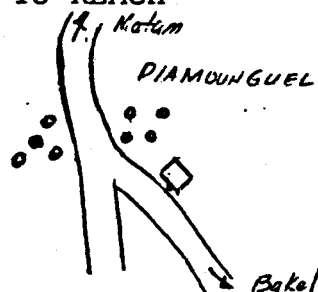

SKETCH OF POINT



DESCRIPTION:

ACCEPTED/REJECTED/HOLD

IGN bench mark at the village of Diamounguel,
east of Matam - Bakel road

PREPARED BY:

SIGNATURE :

DATE :

SENEGAL RIVER BASIN
SURVEY AND MAPPING PROJECT

TELEDYNE
GEOTRONICS

RECONNAISSANCE

STATION DESCRIPTION

STATION NAME

S R K

No

59

TYPE: P/TRAV
1ST ORD
RM

MAP SHEET NAME

SELIBABI

No

ND-28-XXIV

COORDS LAT:

LONG:

ALT. 41.082 M

PHOTO REF:

ROLL



FRAME

TERRAIN

SOIL

SAND

ROCK

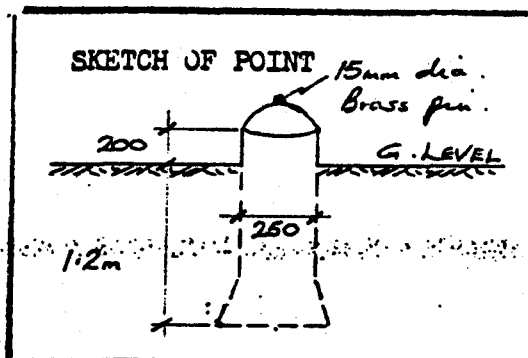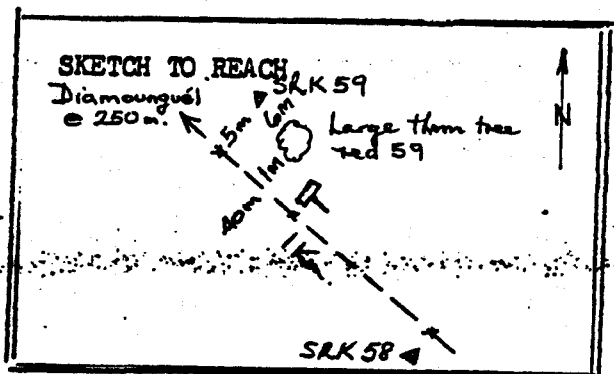

DESCRIPTION:

From SRK 58 proceed along road to Diamounguel for 1 km and find SRK 59, 5 metres to right of road and 6 metres beyond a large thorn tree marked 59 in red paint. A sign for Diamounguel is situated 40 metres before SRK 59 is reached.

ACCEPTED/REJECTED/HOLD

De la borne SRK 58, suivre la route en direction de Diamounguel sur une distance de 1 km ; la borne SRK 59 est située à droite à 5 m de la route et à 6 m d'un grand fromager portant le chiffre 59 peint en rouge. Un panneau de signalisation est situé à 40 mètres de la borne SRK 59.

PREPARED BY:
SIGNATURE :
DATE :

KGJ JEANMONT
10/11/79
11 Dec. 1979.

RECONNAISSANCE

STATION DESCRIPTION

STATION NAME

S R K

No

60

TYPE: P/TRAV
1ST ORD
E1_v

MAP SHEET NAME

SELIBABI

No

ND-28-XXIV

COORDS LAT:

LONG:

ALT. 47.874 M

PHOTO REF:

ROLL



FRAME

TERRAIN

SOIL

SAND

ROCK

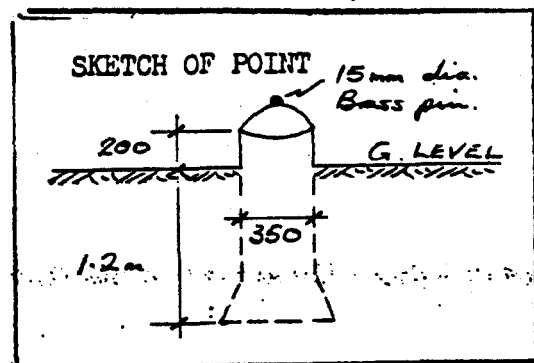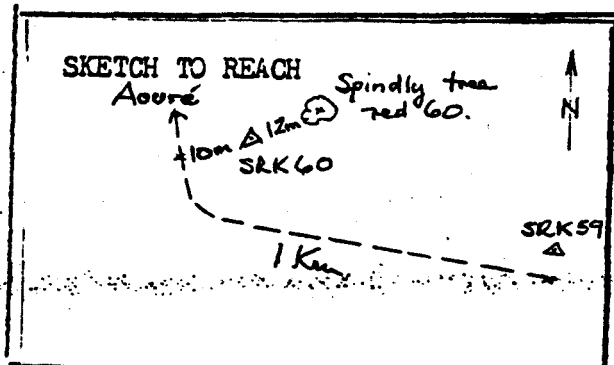

DESCRIPTION:

From SRK 59 proceed along road through Diamoungué village for 1 km and find SRK 60, 10 metres to right of road with a spindly tree marked 60 m in red paint a further 12 metres to right.

The road passes over the dorow of a hill and bends sharply to right in the vicinity of SRK 60.

ACCEPTED/REJECTED/HOLD

PREPARED BY: K. G. B. SEUMANT
SIGNATURE: K. G. B. Seumant
DATE: 11 Dec. 1979.

De la borne SRK 59, suivre la route en direction du village de Diamoungué sur une distance de 1 km ; la borne SRK 60 est située à droite à 10 m d'un arbre très mince portant le chiffre 60 peint en rouge en allant 12 m vers la droite. La route passe par le front d'une colline et tourne en courbant sensiblement à droite aux environs de la borne SRK 60.

SENEGAL RIVER BASIN
SURVEY AND MAPPING PROJECT

TELEDYNE
GEOTRONICS

RECONNAISSANCE

STATION DESCRIPTION

STATION NAME

S R K

No

61

TYPE: P/TRAV
1ST ORD
BIV

MAP SHEET NAME

SELIBABI

No

ND-28-XXIV

COORDS LAT:

LONG:

ALT. 45.459 M.

PHOTO REF:

ROLL



FRAME

TERRAIN

SOIL

SAND

ROCK

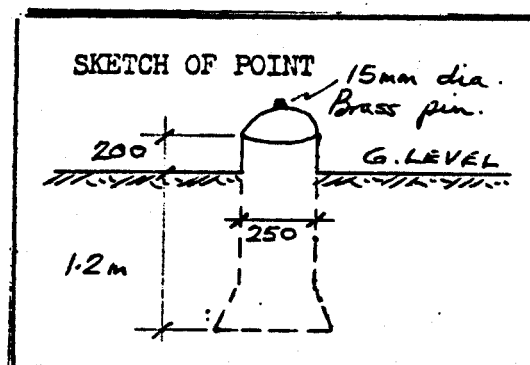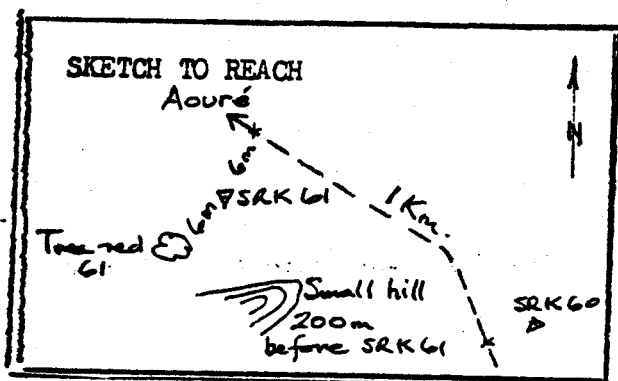

DESCRIPTION:

From SRK 60 proceed along road to Aouré for 1 km and find SRK 61, 6 metres to left of road with a thorn tree 6 metres further left marked 61 in red paint.
A small hill to left is passed 200 metres before SRK 61.

ACCEPTED/REJECTED/HOLD

De la borne SRK 60, suivre la route en direction
de Aouré sur une distance de 1 km ; la borne SRK 61 est située à gauche à 6 m de
la rue avec un fromager portant le chiffre 61 peint en rouge situé à 6 m en
allant à gauche. Une petite colline est à gauche à 200 m de la borne SRK 61.

PREPARED BY: K.G. BEAUMONT

SIGNATURE: K.G. Beaumont

DATE: 12 Dec. 1979.

SENEGAL RIVER BASIN
SURVEY AND MAPPING PROJECT

TELEDYNE
GEOTRONICS

RECONNAISSANCE
STATION DESCRIPTION

STATION NAME

S R K

No

62

TYPE: P/TRAV
1ST ORD
EIV

MAP SHEET NAME

SELJBABI

No

ND-28-XXIV

COORDS LAT:

LONG:

ALT. 47.662 M

PHOTO REF:

ROLL



FRAME

TERRAIN

SOIL

SAND

ROCK

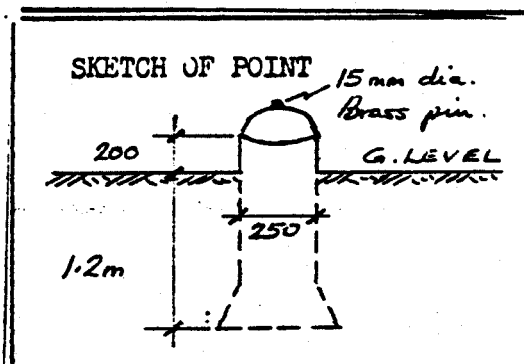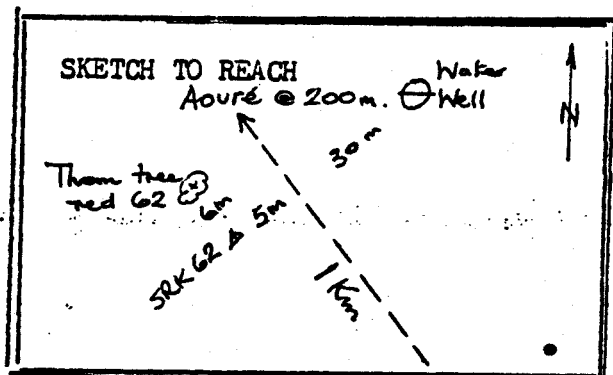

DESCRIPTION:

From SRK 61 proceed along road to Aouré for 1 km and find SRK 62, 5 metres to left of road and 6 metres in front of a thorn tree marked 62 in red paint. . . . Village water well stands 30 metres to right of road opposite SRK 62.

ACCEPTED/REJECTED/HOLD

PREPARED BY: K. G. BAUMONT
SIGNATURE: K. G. Baumont
DATE: 11 Dec. 1979.

De la borne SRK 61, suivre la route en direction de Aouré sur une distance de 1 km, la borne SRK 62 est située à gauche à 5 m de la rue et à 6 m d'un fromager portant le chiffre 62 peint en rouge. Le puits du village est à 30 m à droite de la route et en face de SRK 62.

SENEGAL RIVER BASIN
SURVEY AND MAPPING PROJECT

TELEDYNE
GEOTRONICS

RECONNAISSANCE

STATION DESCRIPTION

STATION NAME

Mle

No

97

TYPE: P/TRAV
1ST ORD
BM

MAP SHEET NAME

S E L I B A D I

NO.

ND 28 XXIV

COORDS LAT:

LONG:

PHOTO REF:

ROLL


FRAME

Alt. 47.084 m
46.847 Pub.
Ist. order

TERRAIN

SOIL /	SAND	ROCK
-----------	------	------

SKETCH TO REACH

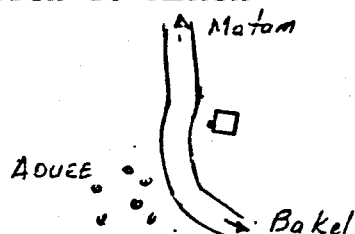

SKETCH OF POINT



DESCRIPTION:

ACCEPTED/REJECTED/HOLD

IGN bench mark at the village of Aouee,
east of the road Matam - Bakel

PREPARED BY:
SIGNATURE :
DATE :

SENEGAL RIVER BASIN
SURVEY AND MAPPING PROJECT

TELEDYNE
GEOTRONICS

RECONNAISSANCE

STATION DESCRIPTION

STATION NAME

S R K

No

63

TYPE: P/TRAV
1ST ORD
BIV

MAP SHEET

NAME

SELIBABI

No

ND-28-XXIV

COORDS LAT:

LONG:

ALT. 52.188 M




PHOTO REF:

ROLL

FRAME

TERRAIN

SOIL	SAND	ROCK
		GRAVEL

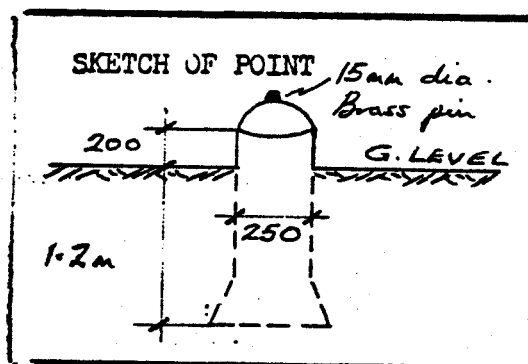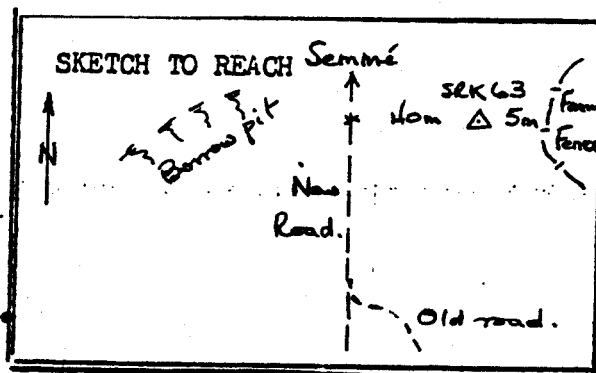 

DESCRIPTION:

From SRK 62 along road to Semné for 1 km, and find SRK 63, 40 metres to right of new road and 5 metres away from a farm fence line.

ACCEPTED/REJECTED/HOLD

De la borne SRK 62, sur la route en direction

de Semné sur une distance de 1 km, la borne SRK 63 est située à droite à 40 m d'une nouvelle rue et à 5 m de la clôture d'un champ.

PREPARED BY:
SIGNATURE
DATE

G. Beaurant
M. Beaurant
Dec. 1979

SENEGAL RIVER BASIN
SURVEY AND MAPPING PROJECT

TELEDYNE
GEOTRONICS

RECONNAISSANCE

STATION DESCRIPTION

STATION NAME

SRK

No

64

TYPE: P/TRAV
1ST ORD
B10

MAP SHEET

NAME

SELIBABI

No

ND-28-XXIV

COORDS LAT:

LONG:

ALT. 50.275 M

PHOTO REF:

ROLL



FRAME

TERRAIN

SOIL

SAND

ROCK

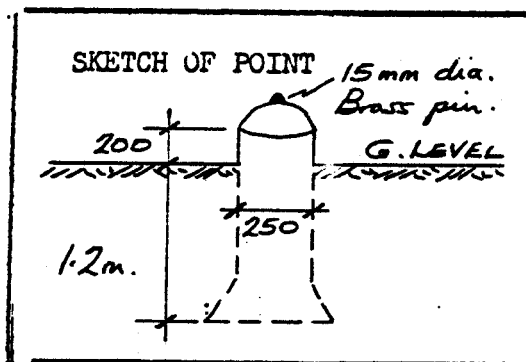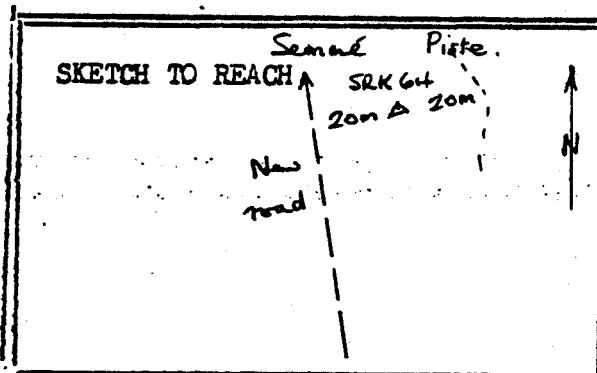

DESCRIPTION:

From SRK 63 proceed along new road to Semoné for 1 km, and find SRK 64, 20 metres to right of road and 20 metres left of a piste.

A few very small shrubs in vicinity of SRK 64 are marked with red flagging.

ACCEPTED/REJECTED/HOLD

De la borne SRK 63, suivre la nouvelle route en direction de Semoné sur une distance de 1 km, la borne SRK 64 est située à droite d'une route et à 20 m à gauche d'une piste. Quelques rares arbustes portent des drapeaux peints en rouge dans le voisinage de la borne SRK 64.

PREPARED BY: *KG BEAUMONT*
SIGNATURE: *KG Beaumont*
DATE: *12 Dec. 1979*

SENEGAL RIVER BASIN
SURVEY AND MAPPING PROJECT

TELEDYNE
GEOTRONICS

RECONNAISSANCE

STATION DESCRIPTION

STATION NAME

S R K

No

65

TYPE: P/TRAV
1ST ORD
B1,

MAP SHEET NAME

SELIBABI

No

ND-28-XXIV

COORDS LAT:

LONG:

ALT. 46.281 M

PHOTO REF:

ROLL



FRAME

TERRAIN

SOIL

SAND

ROCK

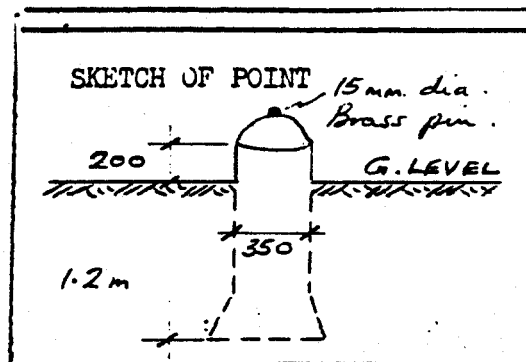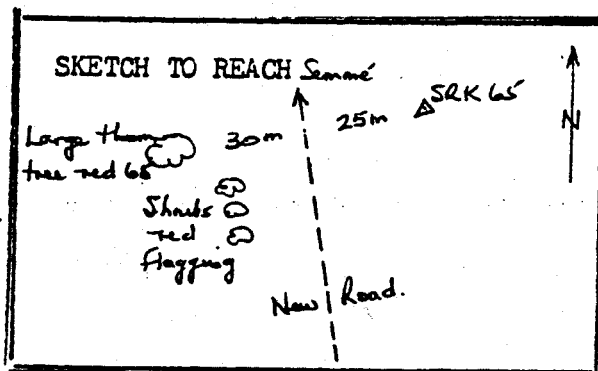

DESCRIPTION:

From SRK 64 proceed along new road to Semaré for 1 km and find SRK 65, 25 metres to right of road. A large thorn tree 30 metres to left of road, and opposite station, is marked 65 in red paint.

ACCEPTED/REJECTED/HOLD

De la borne SRK 64, suivre la nouvelle route en direction de Semaré sur une distance de 1 km, la borne SRK 65 est située à droite à 25 m de la route. Un grand fromager se trouve à gauche à 30 m de la route faisant face à la borne et marqué 65 en peinture rouge.

PREPARED BY: K. G. BEAUMONT
SIGNATURE: K. G. Beaumont
DATE: 11 Dec. 1979.

SENEGAL RIVER BASIN
SURVEY AND MAPPING PROJECT

TELEDYNE
GEOTRONICS

RECONNAISSANCE

STATION DESCRIPTION

STATION NAME

SRK

No

66

TYPE: P/TRAV
1ST ORD
EM

MAP SHEET NAME

SELIBABI

No

ND-28-XXIV

COORDS LAT:

LONG:

ALT. 43.042 M

PHOTO REF:

ROLL



FRAME

TERRAIN

SOIL

SAND

ROCK

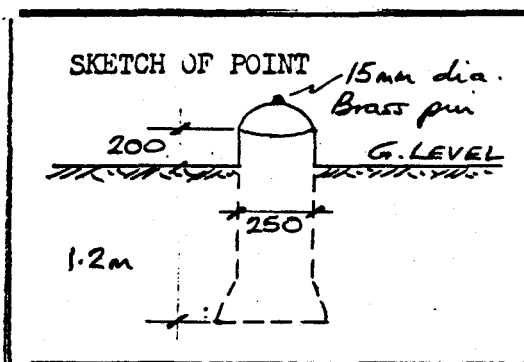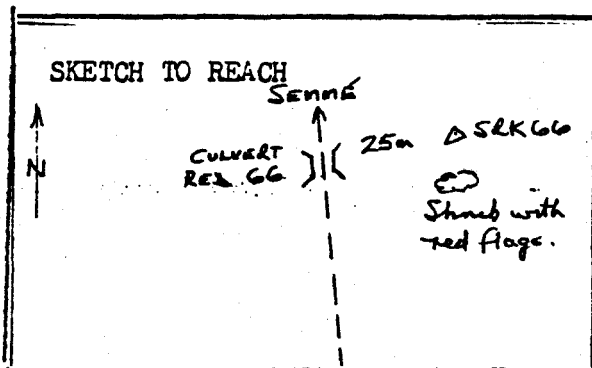

DESCRIPTION:

From SRK 65 proceed along road to Semaré for 1 km and find SRK 66, 25 metres to right of road, opposite a culvert marked 66 in red paint.

Shrubs just before SRK 66 are marked with red flagging.

ACCEPTED/REJECTED/HOLD

PREPARED BY: *KG Beaumont*
SIGNATURE: */u/ Beaumont*
DATE: *11 Dec. 1979.*

De la borne SRK 65, suivre la route en direction de Semaré sur une distance de 1 km, la borne SRK 66 est située à droite à 25 m de la route faisant face à un caniveau qui porte peint en rouge 66. Quelques arbustes situés avant la borne SRK 66 portent de petits drapeaux qui portent 66 peint en rouge.

SENEGAL RIVER BASIN
SURVEY AND MAPPING PROJECT

TELEDYNE
GEOTRONICS

RECONNAISSANCE
STATION DESCRIPTION

STATION NAME

S R K

No

67

TYPE: P/TRAV
1ST ORD
E1✓

MAP SHEET NAME

SELIBABI

No

ND-28-XXIV

COORDS LAT:

LONG:

ALT. 40.647 M

PHOTO REF:

ROLL

FRAME

TERRAIN

SOIL /

SAND

ROCK

SKETCH TO REACH Sema Village.

Sema

8m 10m
Thorn tree
red 67.

SRK 67

50m

Radio
Mast.

SKETCH OF POINT

15mm dia.
Brass pin.

200

G. LEVEL

1.2m

250

DESCRIPTION:

From SRK 66 proceed along road to Sema for 1 km, and find SRK 67, 18 metres to right of road and 50 metres beyond Sema radio mast support.

A thorn tree 8 metres to right of road at station is marked 67 in red paint.

ACCEPTED/REJECTED/HOLD

PREPARED BY: KG SEAMONT
SIGNATURE: KG Seamount
DATE: 11 Dec. 1979.

De la borne SRK 66, suivre la route en direction de Sema sur une distance de 1 km ; la borne SRK 67 est située à droite à 18 m de la route et à 50 m du support du mât de la radio. Un fromager se trouve à 8 m de la route portant 67 peint en rouge.

SENEGAL RIVER BASIN
SURVEY AND MAPPING PROJECT

TELEDYNE
GEOTRONICS

RECONNAISSANCE

STATION DESCRIPTION

STATION NAME

S R K

No

68

TYPE: P/TRAV
1ST ORD
BM

MAP SHEET NAME

SELIBABI

No

ND-28-XXIV

COORDS LAT:

LONG:

ALT. 42.178 M

PHOTO REF:

ROLL



FRAME

TERRAIN

SOIL

SAND

ROCK

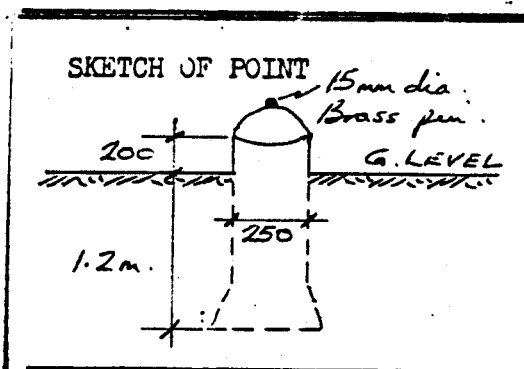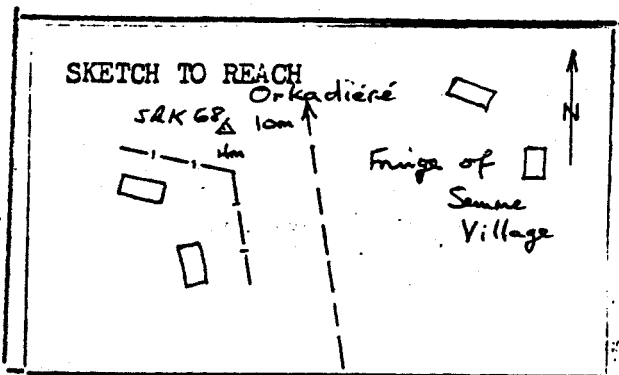

DESCRIPTION:

From SRK 67 proceed along road for 1 km, until far edge of Semaré village, and find SRK 68, 10 metres to left of road and 4 metres from a fence corner.

ACCEPTED/REJECTED/HOLD

De la borne SRK 67, suivre la route sur une distance de 1 km jusqu'à la hauteur du village de Semaré, la borne SRK 68 est située à gauche à 10 m de la route et à 4 m du coin d'une clôture.

PREPARED BY:

SIGNATURE :

DATE

K. G. BEAUMONT
K. G. Beaumont

SENEGAL RIVER BASIN
SURVEY AND MAPPING PROJECT

TELEDYNE
GEOTRONICS

RECONNAISSANCE

STATION DESCRIPTION

STATION NAME

S R K

No

69

TYPE: P/TRAV
1ST ORD
BIV

MAP SHEET NAME

SELIBABI

No

ND-28-XXIV

COORDS LAT:

LONG:

ALT. 32.514 M

PHOTO REF:

ROLL



FRAME

TERRAIN

SOIL

SAND

ROCK

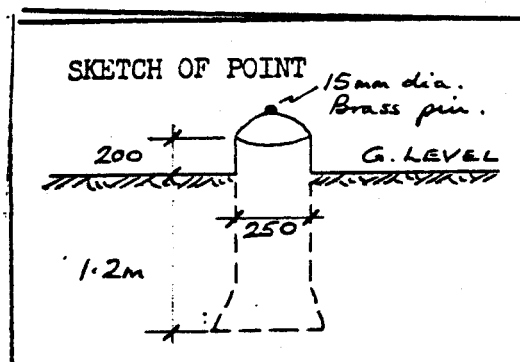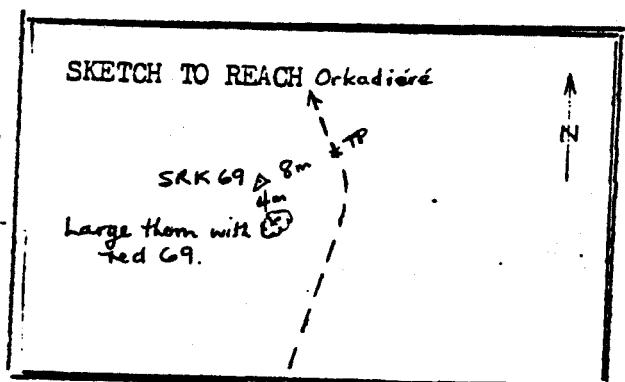

DESCRIPTION:

From SRK 68 proceed along highway to Orkadiéré for 1 km and find SRK 69 8 metres to left of road and 4 metres away from a large thorn tree marked 69 in red paint. SRK 69 is opposite tangent point of left land curve end.

ACCEPTED/REJECTED/HOLD

De la borne SRK 68, suivre la route en direction

de Orkadiéré sur une distance de 1 km ; la borne SRK 69 est située à gauche à 8 m de la route et à 4 m d'un fromager qui porte 69 peint en rouge.

La borne SRK 69 est en face de la tangente du bras gauche de la courbe.

PREPARED BY: K. G. BEAUMONT
SIGNATURE: K. G. Beaumont
DATE: 11 Dec. 1979

SENEGAL RIVER BASIN
SURVEY AND MAPPING PROJECT

TELEDYNE
GEOTRONICS

RECONNAISSANCE
STATION DESCRIPTION

STATION NAME

S R K

No

70

TYPE: P/TRAV
1ST ORD
E10

MAP SHEET NAME

SELIBABI

No

ND-28-XXIV

COORDS LAT:

LONG:

ALT. 27.564 M

PHOTO REF:

ROLL

FRAME

TERRAIN

SOIL /

SAND

ROCK

SKETCH TO REACH

ORKADIÉRE

Large tree
red 70
3m
SRK 70
12m

N2 HIGHWAY

SKETCH OF POINT

15 mm dia.
Brass pin

200
G. LEVEL
350
1.2m

DESCRIPTION:

From SRK 69 proceed along highway towards Orkadiéré for 0.9 km and find SRK 70 12 metres to left of highway and 3 metres from a large tree marked 70 in red paint.

ACCEPTED/REJECTED/HOLD

De la borne SRK 69, suivre la route nationale en

direction de Orkadiéré sur une distance de 0,9 km la borne SRK 70 est située à gauche à 12 m de la route nationale et à 3 m d'un grand arbre qui porte 70 peint en rouge.

PREPARED BY: G. BEAUMONT
SIGNATURE: G. Beaumont
DATE: 1. Dec. 1979.

SENEGAL RIVER BASIN
SURVEY AND MAPPING PROJECT

TELEDYNE
GEOTRONICS

RECONNAISSANCE
STATION DESCRIPTION

STATION NAME

S R K

No

71

TYPE: P/TRAV
1ST ORD
EMJ

MAP SHEET NAME

SELIBABI

No

ND-28-XXIV

COORDS LAT:

LONG:

ALT. 23.332 M

PHOTO REF:

ROLL



FRAME

TERRAIN

SOIL

SAND

ROCK

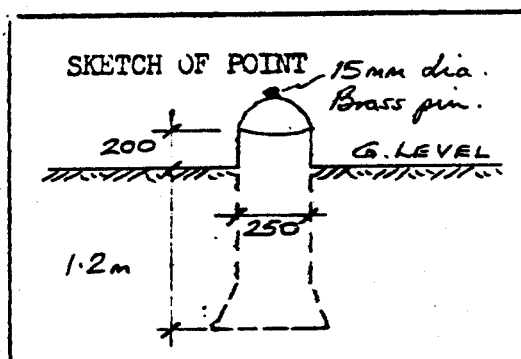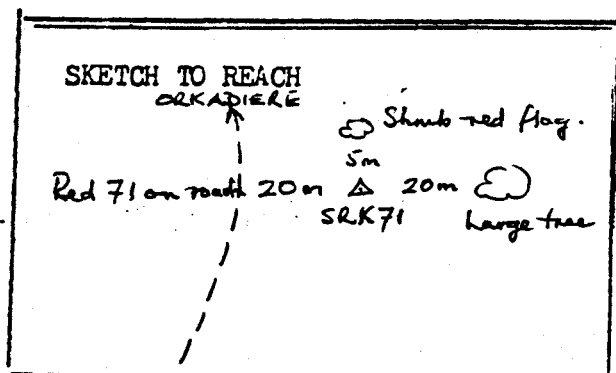

DESCRIPTION:

From SRK 70 proceed along highway towards Orkadiéré for 1.1 km and find SRK 71
20 metres to right of road and 20 metres from a large tree.
A red 71 is painted on road at station location.

ACCEPTED/REJECTED/HOLD

PREPARED BY *K. G. Beaumont*
SIGNATURE *K. G. Beaumont*
DATE *11 Dec. 1979.*

De la borne SRK 70, suivre la route nationale en
direction de Orkadiéré sur une distance de 1 km ; la borne SRK 71 est située à
droite à 20 m de la route et à 20 m d'un arbre. La route porte 71 peint en rouge
à l'emplacement de la borne.

SENEGAL RIVER BASIN
SURVEY AND MAPPING PROJECT

TELEDYNE
GEOTRONICS

RECONNAISSANCE

STATION DESCRIPTION

STATION NAME

S R K

No

72

TYPE: P/TRAV
1ST ORD
B4v

MAP SHEET NAME

SELIBABI

No

ND-28-XXIV

COORDS LAT:

LONG:

ALT. 22.977 M

PHOTO REF:

ROLL



FRAME

TERRAIN

SOIL

SAND

ROCK

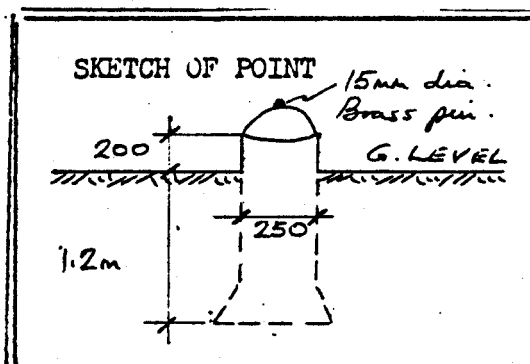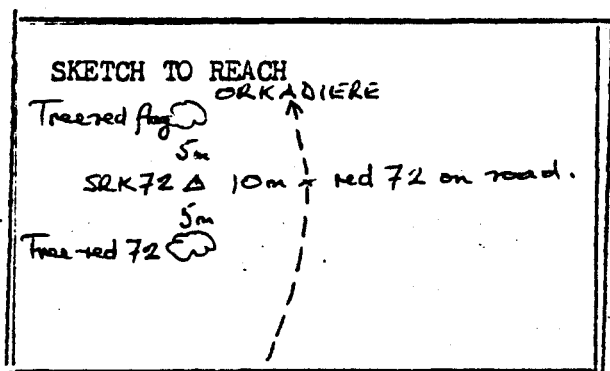

DESCRIPTION:

From SRK 71 proceed along road towards Orkadiéré for 0.9 km, and find SRK 72 10 metres to left of road, and 5 metres from a tree marked 72 in red paint. A red 72 is painted on road at station location.

ACCEPTED/REJECTED/HOLD

De la borne SRK 71, suivre la route en direction de Orkadiéré sur une distance de 0,9 km ; la borne SRK 72 est située à gauche à 10 m de la route et à 5 m d'un arbre qui porte 72 peint en rouge. La rue porte 72 peint en rouge à l'emplacement de la borne.

PREPARED BY

SIGNATURE

DATE

G. BEAUMONT
21 Dec. 1979.

SENEGAL RIVER BASIN
SURVEY AND MAPPING PROJECT

TELEDYNE
GEOTRONICS

RECONNAISSANCE

STATION DESCRIPTION

STATION NAME

S R K

No

74

TYPE: P/TRAV
1ST ORD
B1v

MAP SHEET

NAME

SELIBABI

No

ND-28-XXIV

COORDS LAT:

LONG:

ALT. 22.238 M

PHOTO REF:

ROLL

FRAME


TERRAIN

SOIL


SAND

ROCK

SKETCH TO REACH
ORKADIÉRE SRK 74

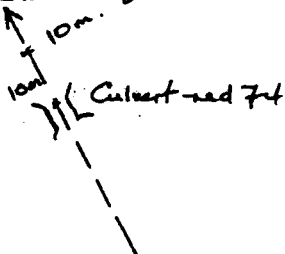

SKETCH OF POINT

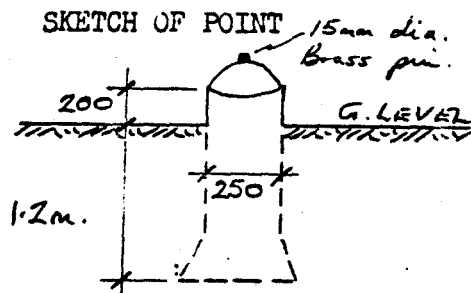

DESCRIPTION:

From SRK 73 proceed along road to Orkadiéré for 1 km and find SRK 74, 10 metres to right of road and 10 metres beyond a culvert marked 74 in red paint.

ACCEPTED/REJECTED/HOLD

De la borne SRK 73, suivre la route en direction de Orkadiéré sur une distance de 1 km ; la borne SRK 74 est située à droite à 10 m de la route et à 10 m aussi d'un caniveau portant peint en rouge 74.

PREPARED BY: G. Beaumont
SIGNATURE: G. Beaumont
DATE: 1 Dec. 1979.

SENEGAL RIVER BASIN
SURVEY AND MAPPING PROJECT

TELEDYNE
GEOTRONICS

RECONNAISSANCE

STATION DESCRIPTION

STATION NAME

SRK

No

75

TYPE: P/TRAV
1ST ORD
E10

MAP SHEET NAME

SELIBABI

No

ND-28-XXIV

COORDS LAT:

LONG:

ALT. 23.082 M

PHOTO REF:

ROLL



FRAME

TERRAIN

SOIL

SAND

ROCK

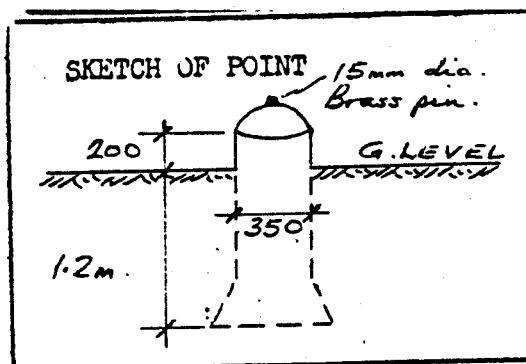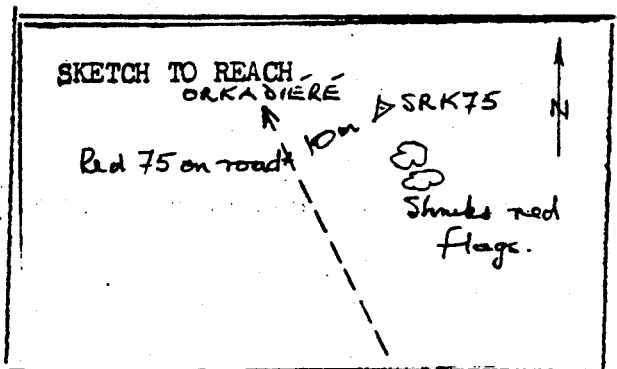

DESCRIPTION:

From SRK 74 proceed along road to Orkadiéré for 1 km and find SRK 75 10 metres to right of road.

Shrubs in station vicinity are red flagged.

The road is painted 75 in red.

ACCEPTED/REJECTED/HOLD

De la borne SRK 74, suivre la route en direction de Orkadiéré sur une distance de 1 km ; la borne SRK 75 est située à droite à 10 m de la route. Quelques arbustes portent des drapeaux rouges, quant à la route elle porte 75 peint en rouge.

PREPARED BY: K. G. REAUMONT
SIGNATURE: K. G. Reaumont
DATE: 11 Dec. 1979.

SENEGAL RIVER BASIN
SURVEY AND MAPPING PROJECT

TELEDYNE
GEOTRONICS

RECONNAISSANCE
STATION DESCRIPTION

STATION NAME

S R K

No

76

TYPE: P/TRAV
1ST ORD
EIV

MAP SHEET NAME

SELIBABI

No

ND-28-XXIV

COORDS LAT:

LONG:

ALT. 23.835 M

PHOTO REF:

ROLL



FRAME

TERRAIN

SOIL

SAND

ROCK

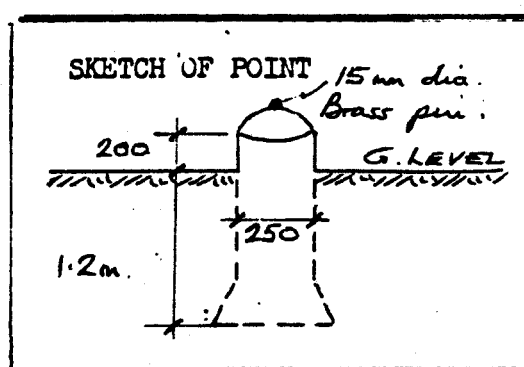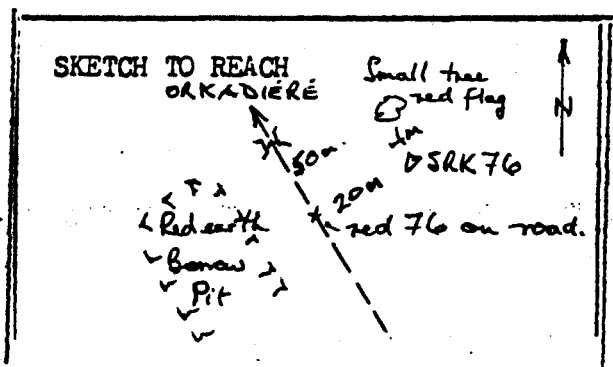

DESCRIPTION:

From SRK 75 proceed along road to Orkadiéré for 1 km and find SRK 76 20 metres to right of road, and 50 metres from a culvert.
Road is marked 76 in red paint. A red earth borrow pit is visible on left of road opposite SRK 76.

ACCEPTED/REJECTED/HOLD

De la borne SRK 75, suivre la route en direction de Orkadiéré sur une distance de 1 km ; la borne SRK 76 est située à droite à 20 m de la route et à 50 m d'un caniveau. La route porte peint en rouge 76. Une fosse à ordures est située à gauche en face de la borne SRK 76.

PREPARED BY: K. G. BEAUMONT
SIGNATURE: K. G. Beaumont
DATE: 11 Dec. 1979.

RECONNAISSANCE
STATION DESCRIPTION

STATION NAME

S R K

No

77

TYPE: P/TRAV
1ST ORD
BM

MAP SHEET NAME

SELIBABI

No

ND-28-XXIV

COORDS LAT:

LONG:

ALT. 25.382 M

PHOTO REF:

ROLL



FRAME

TERRAIN

SOIL

SAND

ROCK

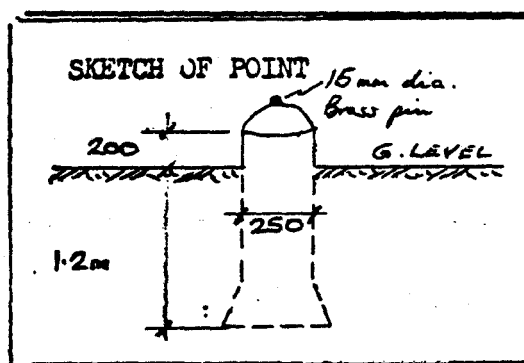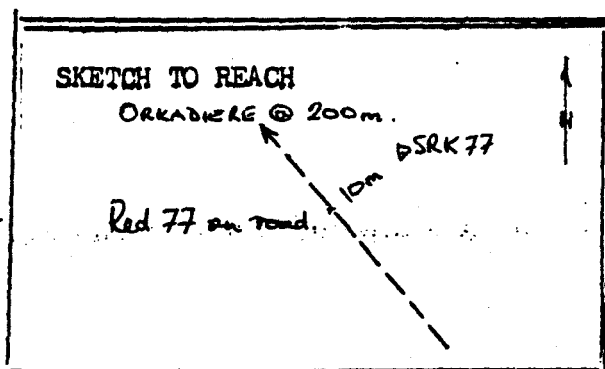

DESCRIPTION:

From SRK 76 proceed along road to Orkadiéré for 1 km, and find SRK 77, 10 metres to right of road.

Road is marked 77 in red paint. Orkadiéré village is 200 metres distant from station.

ACCEPTED/REJECTED/HOLD

De la borne SRK 76, suivre la route en direction de

Orkadiéré sur une distance de 1 km ; la borne SRK 77 est située à droite à 10 m de la route. La rue porte peint en rouge 77. Le village de Orkadiéré est à 200 m de la borne.

PREPARED BY: K. G. GEARMONT
SIGNATURE: K. G. Gearmont
DATE: 11 Dec. 1979.

SENEGAL RIVER BASIN
SURVEY AND MAPPING PROJECT

TELEDYNE
GEOTRONICS

RECONNAISSANCE

STATION DESCRIPTION

STATION NAME

SRK

No

78

TYPE: P/TRAV
1ST ORD
E1

MAP SHEET

NAME

SELIBABI

No

ND-28-XXIV

COORDS LAT:

LONG:

ALT. 24.366 M

PHOTO REF:

ROLL



FRAME

TERRAIN

SOIL

SAND

ROCK

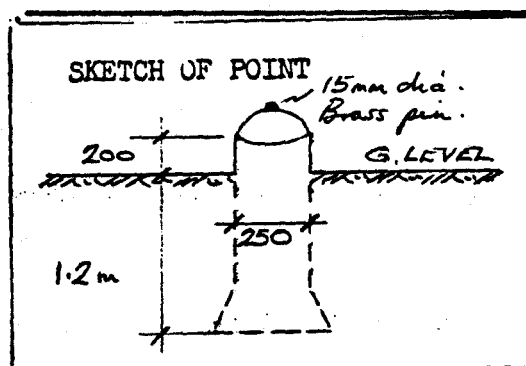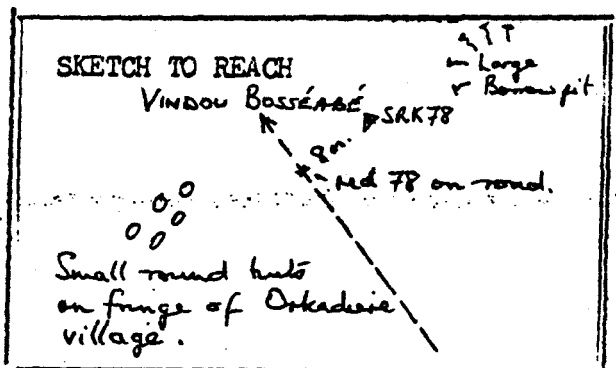

DESCRIPTION:

From SRK 77 proceed on road through Orkadiéré for 1 km. On North west edge of village find SRK 78, 8 metres to right of road, opposite a group of round huts on left of road.

ACCEPTED/REJECTED/HOLD

De la borne SRK 77, suivre la route à travers

Orkadiéré sur une distance de 1 km ; la borne SRK 78 est située à la hauteur nord du village de Orkadiéré à 8 m à droite de la route, en face d'un groupe de huttes situées à gauche de la route.

PREPARED BY: K. G. BEAUMONT
SIGNATURE : K. G. Beaumont
DATE : 11 Dec. 1979.

SENEGAL RIVER BASIN
SURVEY AND MAPPING PROJECT

TELEDYNE
GEOTRONICS

RECONNAISSANCE
STATION DESCRIPTION

STATION NAME

SRK

No

79

TYPE: P/TRAV
1ST ORD
BIV

MAP SHEET NAME

SELIBABI

No

ND-28-XXIV

COORDS LAT:

LONG:

ALT. 25.502 M

PHOTO REF:

ROLL



FRAME

TERRAIN

SOIL

SAND

ROCK

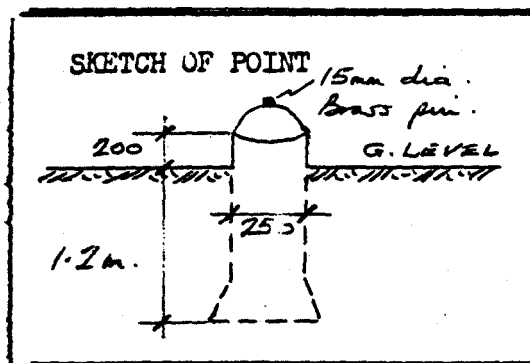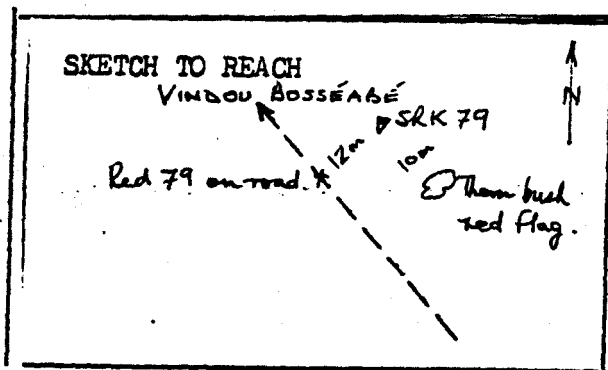

DESCRIPTION:

From SRK 78 proceed along to Vindou Bosséabé for 1 km and find SRK 79, 12 metres to right of road with a thorn bush marked with red flag 10 metres away. . .
A red 79 is painted on road at station location.

ACCEPTED/REJECTED/HOLD

- De la borne SRK 78, suivre la route en direction
- de Vindou Bosséabé sur une distance de 1 km ; la borne SRK 79 est située à droite à 12 m de la rue avec quelques arbustes portant des drapeaux à 10 m de la rue qui porte peint en rouge 79.

PREPARED BY *K.G. BEAUMONT*
SIGNATURE *K.G. Beaumont*
DATE 12 Dec. 1979.

SENEGAL RIVER BASIN
SURVEY AND MAPPING PROJECT

TELEDYNE
GEOTRONICS

RECONNAISSANCE

STATION DESCRIPTION

STATION NAME

S R K

No

80

TYPE: P/TRAV
1ST ORD
BM

MAP SHEET NAME

SELIBABI

No

ND-28-XXIV

COORDS LAT:

LONG:

ALT. 21.813 M

PHOTO REF:

ROLL



FRAME

TERRAIN

SOIL

SAND

ROCK

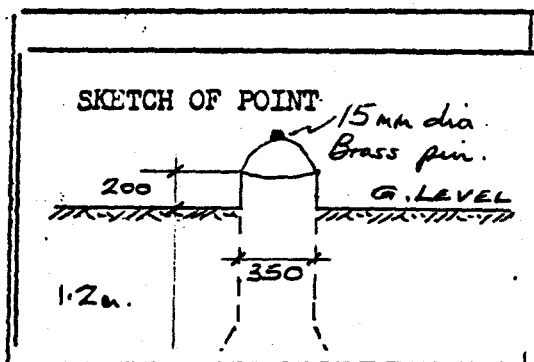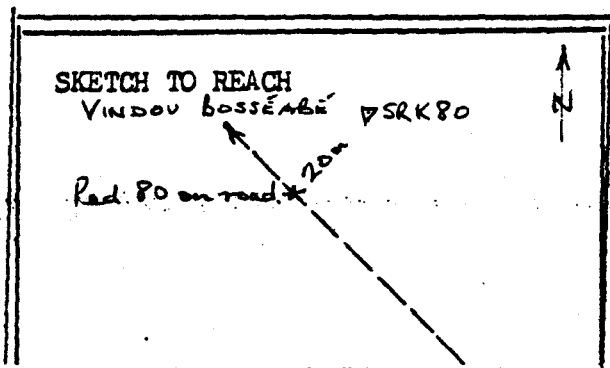

DESCRIPTION:

From SRK 79 proceed along road to Vindou Bosséabé for 1 km, and find SRK 80
20 metres to right of road.
Road is marked 80 in red paint at location.

ACCEPTED/REJECTED/HOLD

De la borne SRK 79, suivre la route en direction de
Vindou Bosséabé sur une distance de 1 km ; la borne SRK 80 est située à droite
à 20 m de la route. La route porte peint en rouge à l'emplacement de la borne 80.

PREPARED BY: KG BEAUMONT
SIGNATURE: KG Beaumont
DATE: 12 Dec. 1979.

SENEGAL RIVER BASIN
SURVEY AND MAPPING PROJECT

TELEDYNE
GEOTRONICS

RECONNAISSANCE
STATION DESCRIPTION

STATION NAME

S R K

No

81

TYPE: P/TRAV
1ST ORD
BIV

MAP SHEET NAME

SELIBABI

No

ND-28-XXIV

COORDS LAT:

LONG:

ALT. 19.260M

PHOTO REF:

ROLL



FRAME

TERRAIN

SOIL

SAND

ROCK

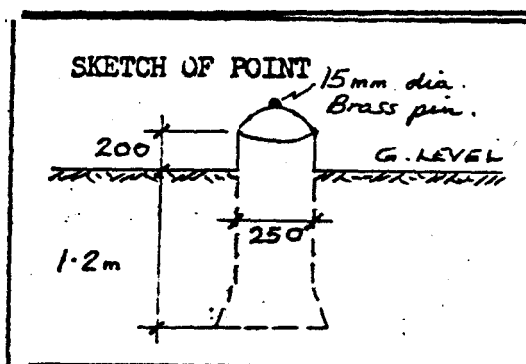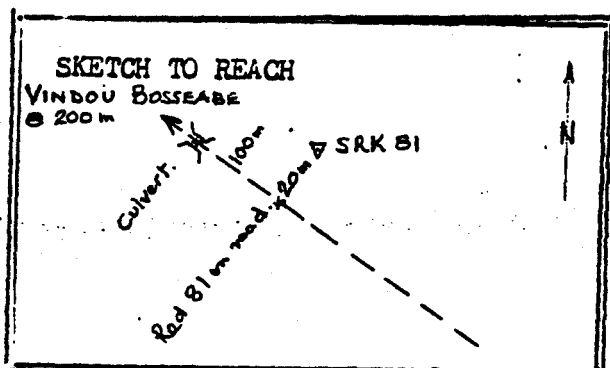

DESCRIPTION:

From SRK 80 proceed along road to Vindou Bosséabé for 1 km, and find SRK 81 20 metres to right of road. Road is marked 81 in red paint. There is a culvert 100 metres North West of SRK 81.

ACCEPTED/REJECTED/HOLD

De la borne SRK 80, suivre la route en direction de Vindou Bosséabé sur une distance de 1 km ; la borne SRK 81 est située à droite à 20 m de la route. La route porte peint en rouge 81. Il existe un cariveau situé au nord ouest à 100 m de la borne SRK 81.

PREPARED BY: KG BEAUMONT
SIGNATURE: KG Beaumont
DATE: 12 Dec. 1979.

SENEGAL RIVER BASIN
SURVEY AND MAPPING PROJECT

TELEDYNE
GEOTRONICS

RECONNAISSANCE

STATION DESCRIPTION

STATION NAME

SRK

No

82

TYPE: P/TRAV
1ST ORD
BM ✓

MAP SHEET NAME

SELIBABI

No

ND-28-XXIV

COORDS LAT:

LONG:

ALT. 20.788 M

PHOTO REF:

ROLL



FRAME

TERRAIN

SOIL

SAND

ROCK

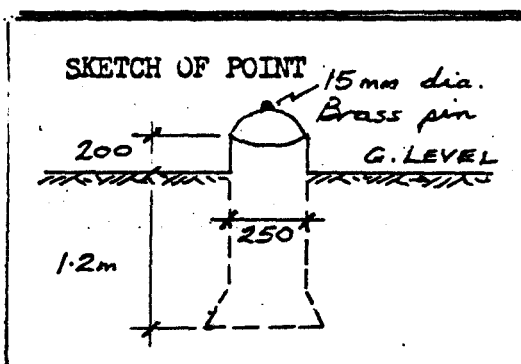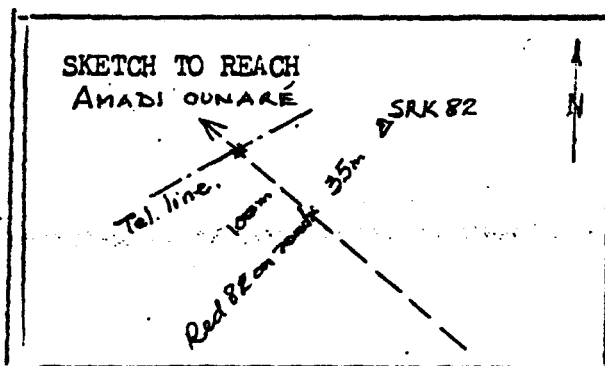

DESCRIPTION:

From SRK 81 proceed along road towards Amadi Ounaré for 0.9 km and find SRK 82, 35 metres to right of road. Road is marked 82 in red paint. A telephone line crosses the road 100 metres North West of SRK 82.

ACCEPTED/REJECTED/HOLD

De la borne SRK 81, suivre la route en direction de Amadi Ounaré sur une distance de 0.9 km ; la borne SRK 82 est située à droite à 35 m de la route. La route porte peint en rouge 82. Une ligne téléphonique traverse la route au nord-ouest de la borne SRK 82.

PREPARED BY: KG BEAUMONT
SIGNATURE: *KG Beaumont*
DATE: 12 Dec. 1979.

SENEGAL RIVER BASIN
SURVEY AND MAPPING PROJECT

TELEDYNE
GEOTRONICS

RECONNAISSANCE

STATION DESCRIPTION

STATION NAME

S R K

No

83

TYPE: P/TRAV
1ST ORD
BIV

MAP SHEET NAME

SELIBABI

No

ND-28-XXIV

COORDS LAT:

LONG:

ALT. 20.441 M

PHOTO REF:

ROLL



FRAME

TERRAIN

SOIL

SAND

ROCK

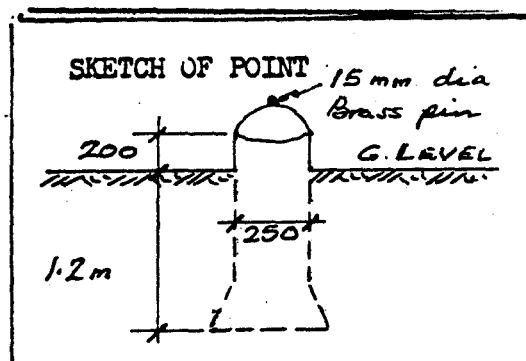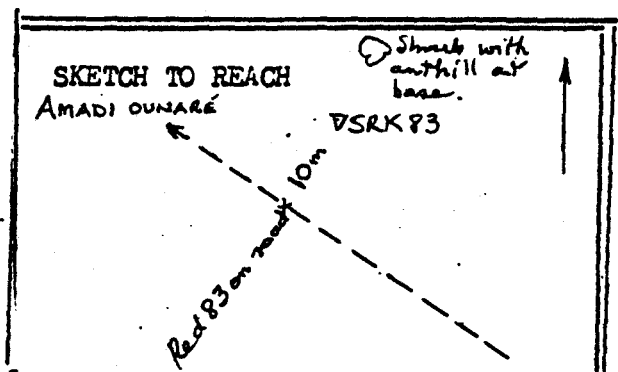

DESCRIPTION:

From SRK 82 proceed along road to Amadi Ounaré for 1 km, and find SRK 83, 10 metres to right of road. Road is marked 83 in red paint. A shrub with an anthill round the base stands further right of SRK 83.

ACCEPTED/REJECTED/HOLD

De la borne SRK 82, suivre la route en direction de

Amadi Ounaré sur une distance de 1 km ; la borne SRK 83 est située à droite

à 10 m de la route. La route porte peint en rouge 83,. Un arbuste ayant à son pied une fourmilière se trouve à 10 m à droite de la borne 83.

PREPARED BY
SIGNATURE
DATE

KG BEAUMONT
10/11/1979
12 Dec. 1979.

SENEGAL RIVER BASIN
SURVEY AND MAPPING PROJECT

TELEDYNE
GEOTRONICS

RECONNAISSANCE
STATION DESCRIPTION

STATION NAME

S R K

No

84

TYPE: P/TRAV
1ST ORD
EM ✓

MAP SHEET NAME

M A T A M.

No

ND-28-XXIII

COORDS LAT:

LONG:

ALT. 20.125M

PHOTO REF:

ROLL



FRAME

TERRAIN

SOIL /

SAND

ROCK

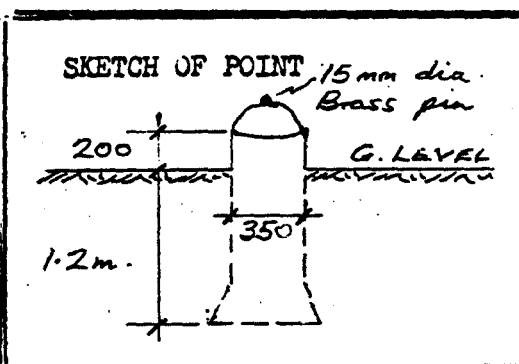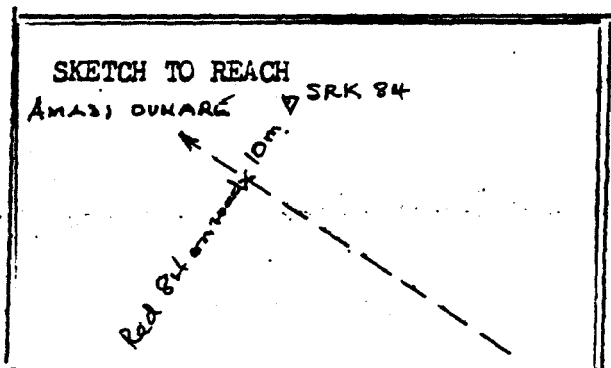

DESCRIPTION:

From SRK 83 proceed along road to Amadi Ounare for 1 km, and find SRK 84, 10 metres to right of road. Road is marked 84 in red paint.

ACCEPTED/REJECTED/HOLD

De la borne SRK 83, suivre la route en direction

de Amadi Ounare sur une distance de 1 km ; la borne SRK 84 est située à droite à 10 m de la rue, la rue porte peint en rouge 84.

PREPARED BY: *KG HEAUMONT*
SIGNATURE : *KG Heaumont*
DATE : *12 Dec. 1979.*

RECONNAISSANCE

STATION DESCRIPTION

STATION NAME

SRH

No

1

TYPE: P/TRAV
1ST ORD
BM

MAP SHEET NAME

BAKEL

NO.

ND 28 XVIII

COORDS LAT:

LONG:

PHOTO REF

ROLL

FRAME



Alt. 23.167 m

TERRAIN

SOIL

SAND

ROCK

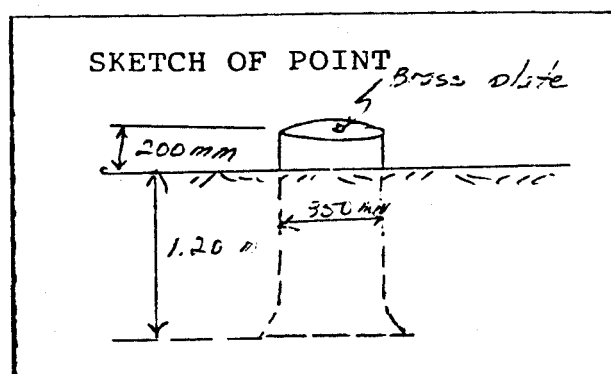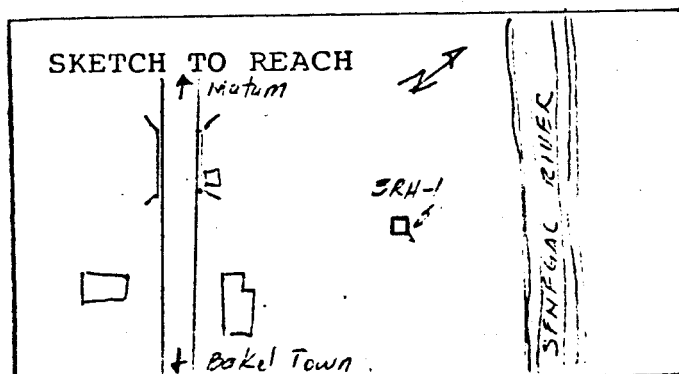

DESCRIPTION:

From gate to prefecture in Bakel, proceed towards Matam on the dirt road (0.43 mile) 0.7 km. Turn right off road, just before the road crosses a bridge, drive 0.07 km toward the river and find station SRH 1


ACCEPTED/REJECTED/HOLD

PREPARED BY: M. Burrell

SIGNATURE :


DATE : 21-5-79

LIGNE SRJ
AMBIDEDI - BAKEL

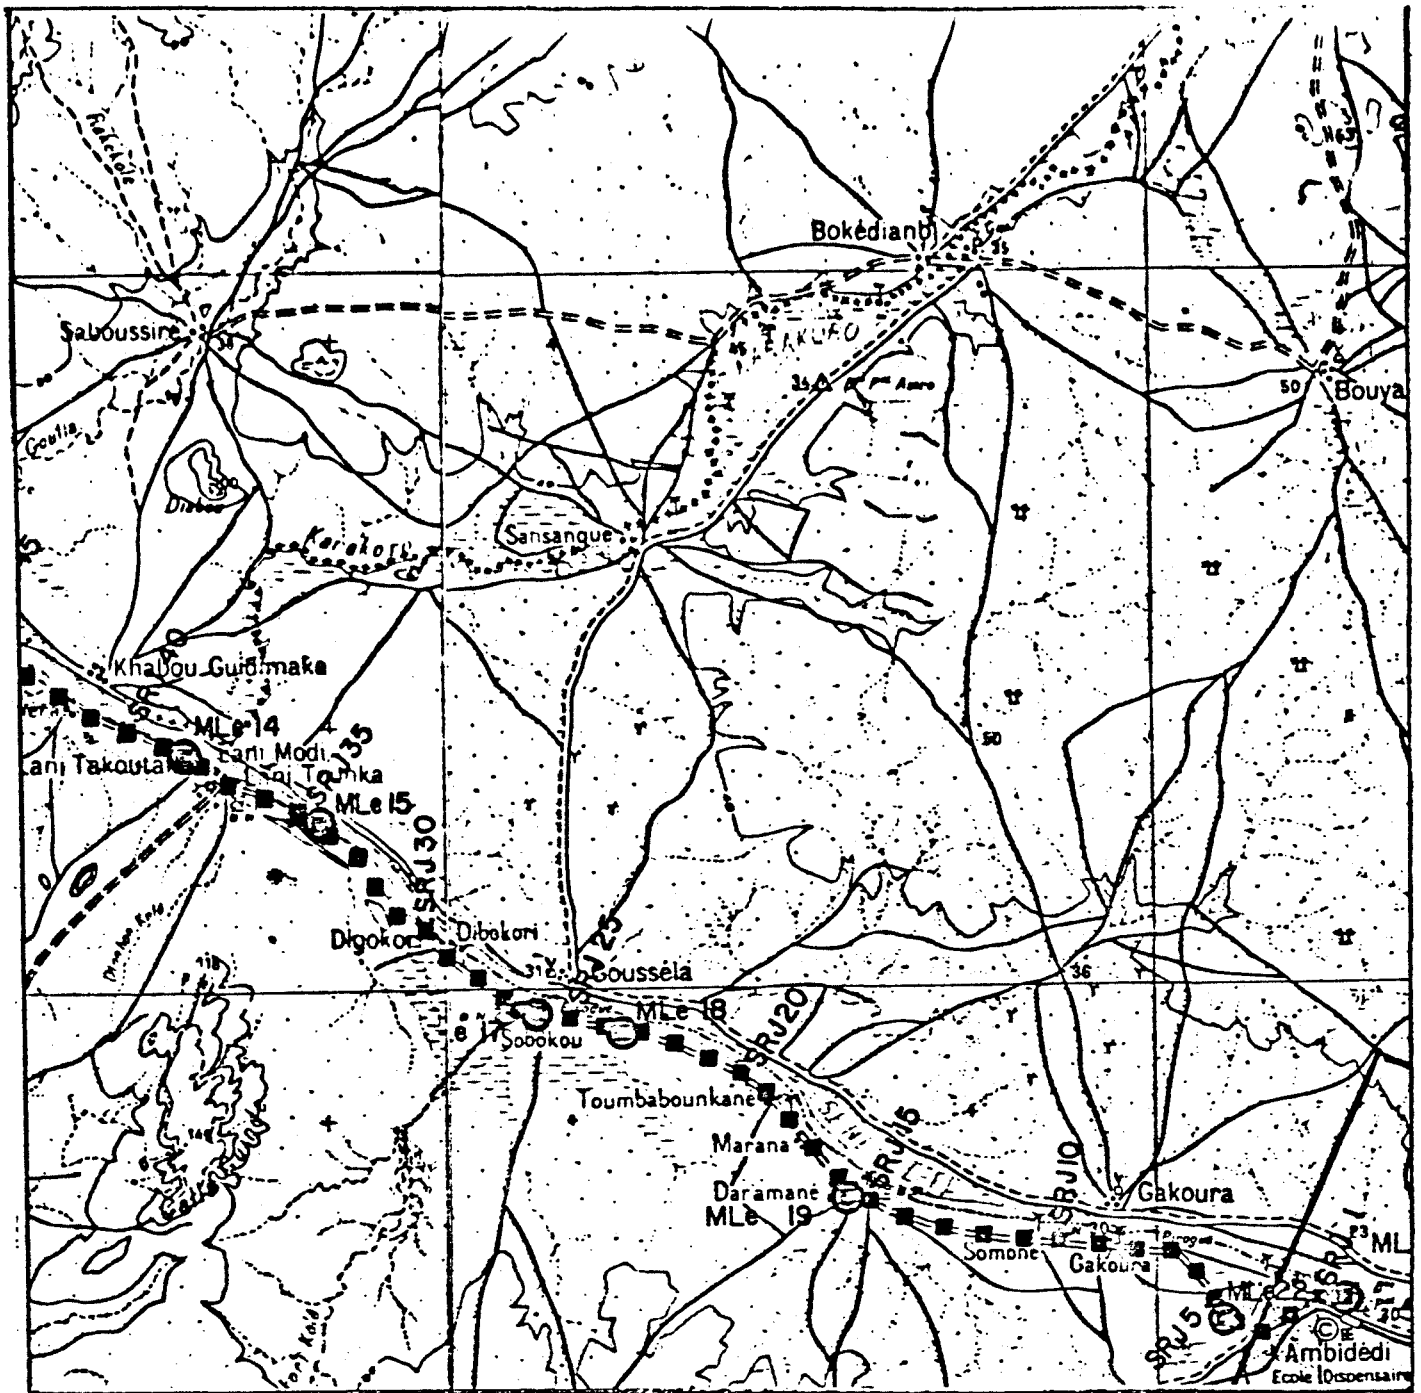


B M No. SRJ (1-42)

LIGNE SRJ
AMBIDEDI - BAKEL

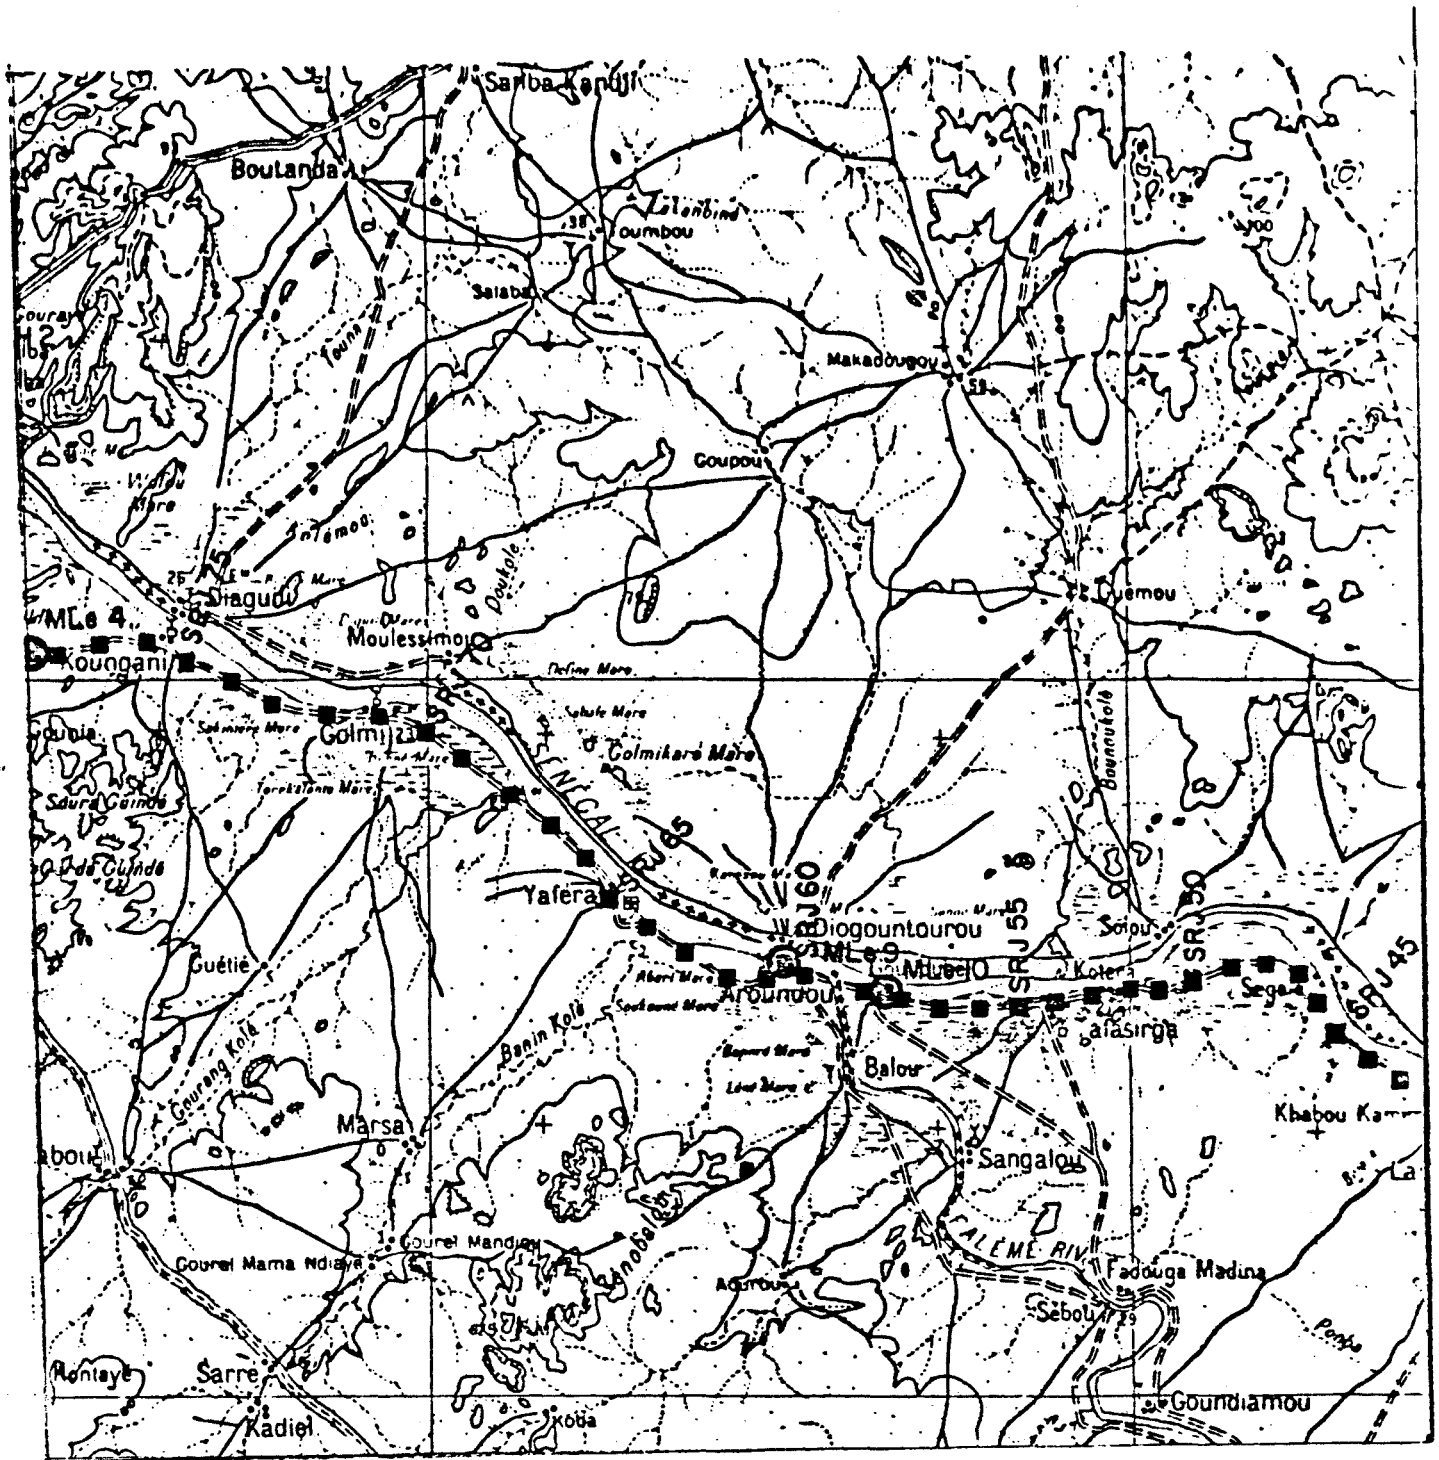

BM No. SRJ (43-78)

LIGNE SRJ
AMBIDEDI - BAKEL

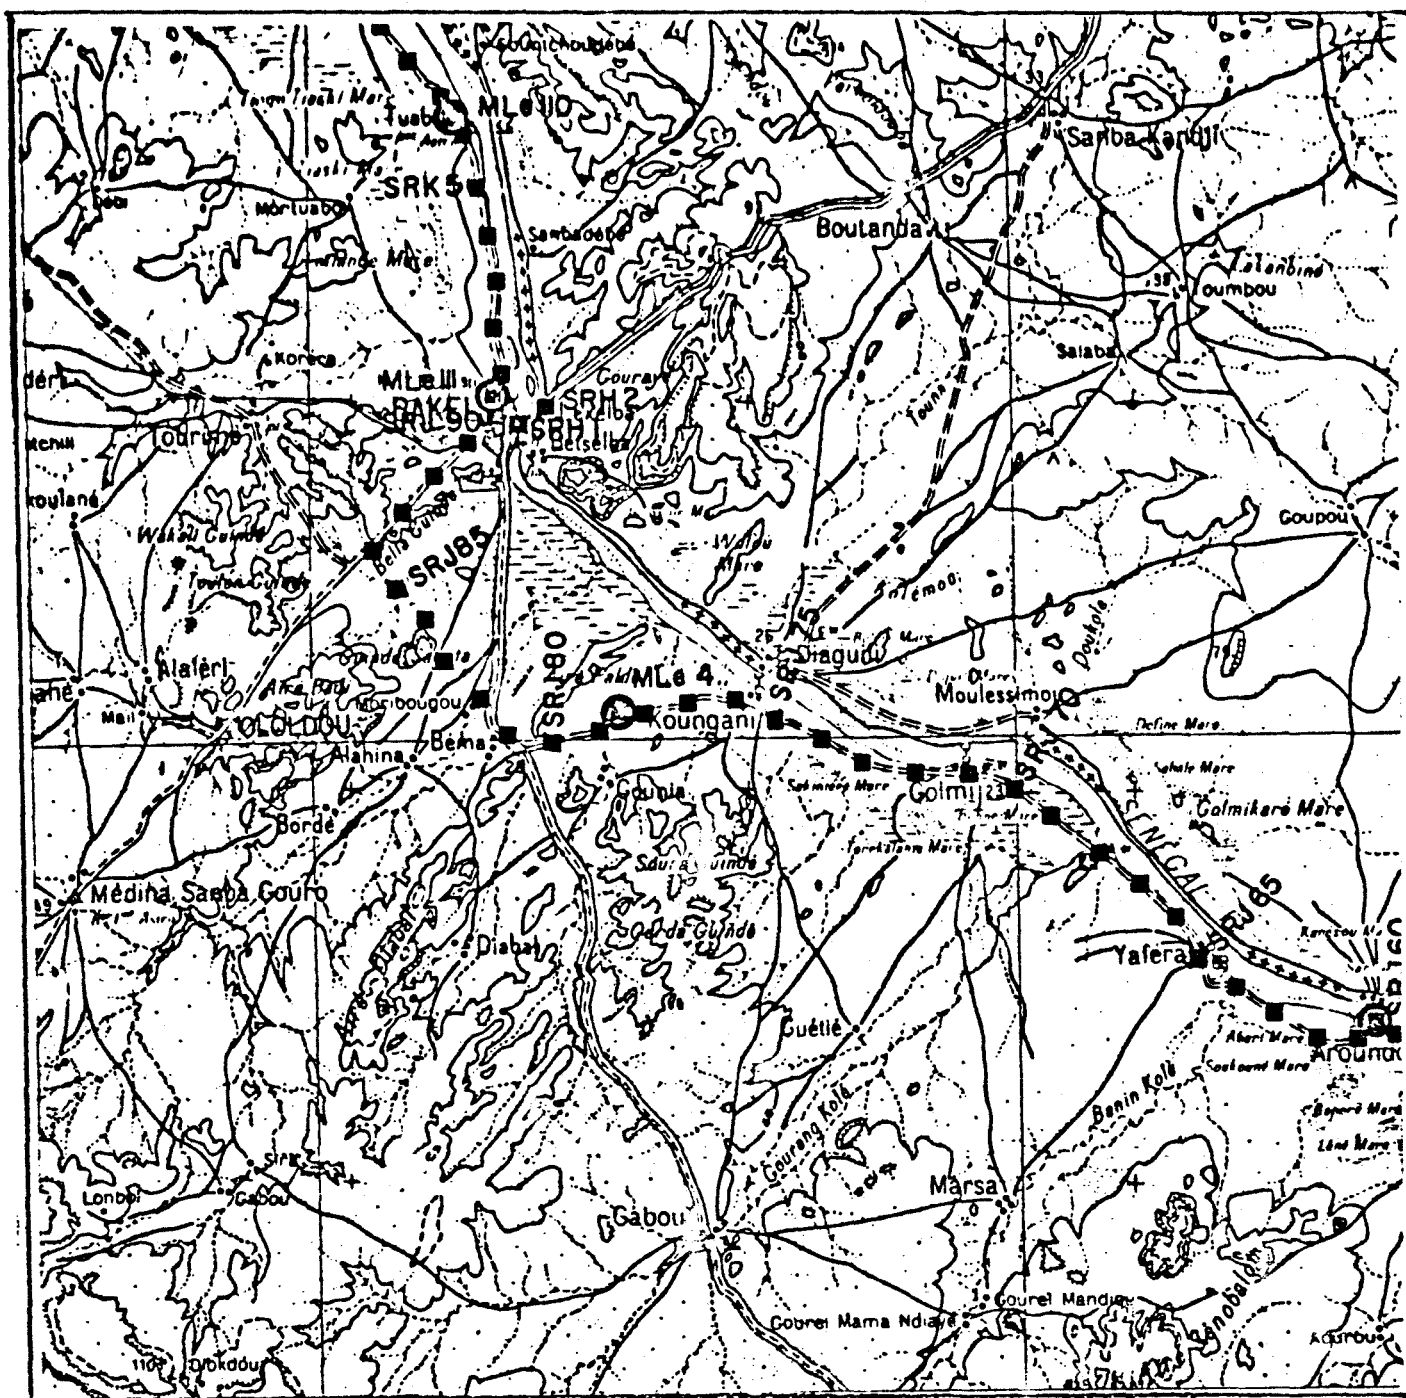

BM No. SRJ (60-90)

RECONNAISSANCE

STATION DESCRIPTION

STATION NAME

Mle

No

EFU

TYPE: P/TRAV
1ST ORD
BM

MAP SHEET NAME

KAYES

NO.

ND 29 XIII

COORDS LAT:

LONG:

PHOTO REF:

ROLL

FRAME

Alt. 30.587 m
30.615 Pub. Ist
Order


TERRAIN

SOIL


SAND

ROCK

SKETCH TO REACH

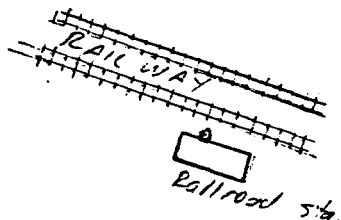

SKETCH OF POINT

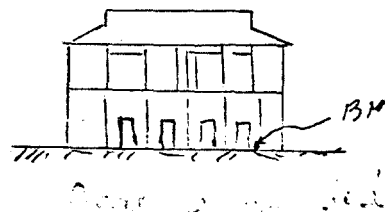

DESCRIPTION:

ACCEPTED/REJECTED/HOLD

PREPARED BY:
SIGNATURE :
DATE :

IGN bench mark located at Ambededi rail way
Station.

RECONNAISSANCE

STATION DESCRIPTION

STATION NAME

Mle

No

c I

TYPE: P/TRAV
1ST ORD
BM

MAP SHEET NAME

K A Y E S

NO.

ND 29 XIII

COORDS LAT:

LONG:

PHOTO REF:

ROLL

FRAME

Alt. 28.174 m
28.219 Pub. Ist
Order


TERRAIN

SOIL


SAND

ROCK

SKETCH TO REACH

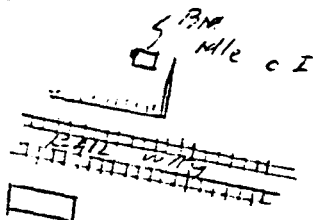

SKETCH OF POINT

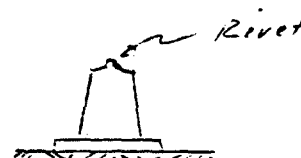

DESCRIPTION:

ACCEPTED/REJECTED/HOLD

IGN bench mark located at the railway

Hydraulic Station , north of the railway
line.

PREPARED BY:

SIGNATURE :

DATE :

RECONNAISSANCE

STATION DESCRIPTION

STATION NAME

S R J

No

1

TYPE: P/TRAV
1ST ORD
E1 ✓

MAP SHEET NAME

KAYES

No

ND 29 XIII

COORDS LAT:

LONG:

ALT. 31.690 M



PHOTO REF:

ROLL

FRAME

TERMIN

SOIL	SAND	ROCK
X		

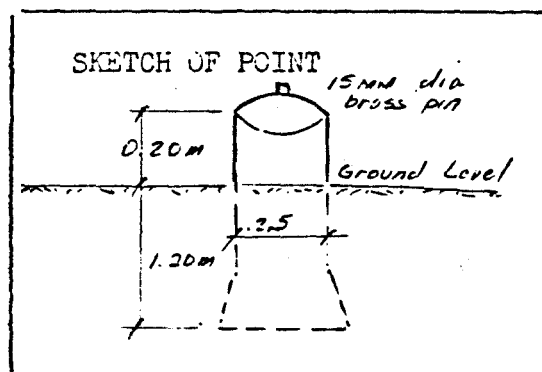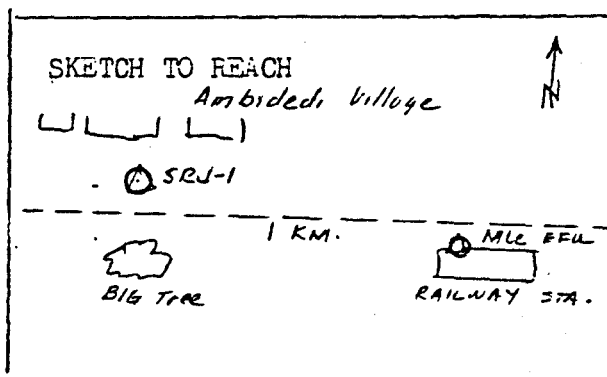

DESCRIPTION:

From Ambidédi rail station Mle EFU, proceed along road through Ambidédi village for 1 km and find SRJ 1, 3 metres to right of road opposite a large tree marked 1 in red paint.

ACCEPTED/REJECTED/HOLD

De la gare de chemin de fer de Ambidédi,

(près de la borne EFU) suivre la route en direction du village de Ambidédi sur une distance de 1 km ; la borne SRJ 1 est située à droite à 3 m de la route en face d'un grand arbre qui porte 1 peint en rouge.

PREPARED BY: *K. Beumont*

SIGNATURE :

DATE : *2/11/79*

RECONNAISSANCE

STATION DESCRIPTION

STATION NAME

S R J

No

2

TYPE: P/TRAV
1ST ORD
EM ✓

MAP SHEET NAME

KAYES

No

ND 29 XIII

COORDS LAT:

LONG:

ALT. 33.297 M

PHOTO REF:

ROLL



FRAME

TERRAIN

SOIL ✓

SAND

ROCK

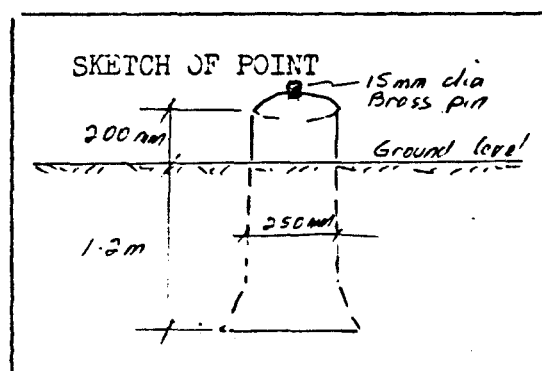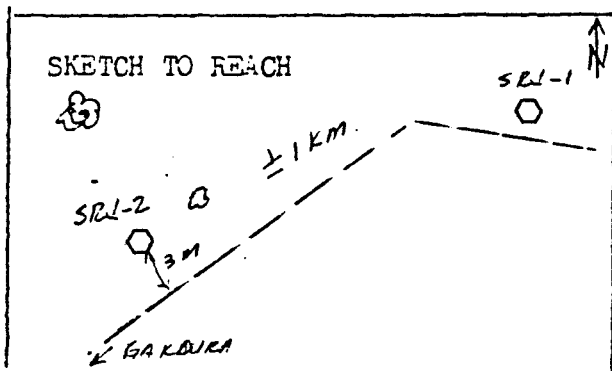

DESCRIPTION:

From SRJ 1 proceed along track to Gakoura for 1 km and find SRJ 2, 3 metres to right of road near small thorn bush with red painted trunk, with large thorn tree to right painted with red 2.

ACCEPTED/REJECTED/HOLD

De la borne SRJ 1, suivre le chemin en direction

de Gakoura sur une distance de 1 km ; la borne SRJ 2 est située à droite à 3 m de la route près de quelques arbustes épineux dont les troncs sont peints en rouge, avec un grand fromager à droite qui porte 2 peint en rouge.

PREPARED BY: K Beaumont

SIGNATURE :

DATE : 2 NOV. 1979

RECONNAISSANCE

STATION DESCRIPTION

STATION NAME S R J No 4 TYPE: P/TRAV
1ST ORD
E1 ✓




MAP SHEET NAME KAYES No ND 29 XIII

COORDS LAT: LONG: ALT. 32.860 M

PHOTO REF: ROLL FRAME

TERRAIN

SOIL ✓	SAND	ROCK
--------	------	------

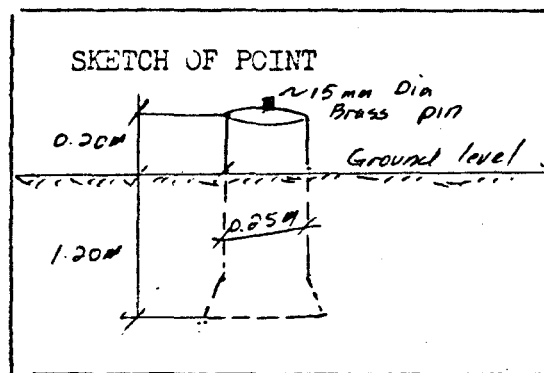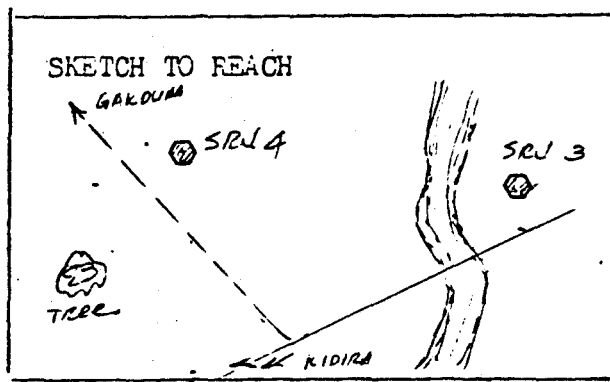 

DESCRIPTION:

From SRJ 3 proceed along track to Gakoura for 1 km and find SRJ 4, 2 metres to right of road, opposite a large tree marked with a red 4.

ACCEPTED/REJECTED/HOLD

De la borne SRJ 3, suivre le chemin en direction

de Gakoura sur une distance de 1 km ; la borne SRJ 4 est située à droite à 2 m de la route en face d'un grand arbre qui porte 4 peint en rouge.

PREPARED BY: K. Beaumont
SIGNATURE :
DATE : 3/11/79

RECONNAISSANCE
STATION DESCRIPTION

STATION NAME

S R J

No

5

TYPE: P/TRAV
1ST ORD
B1 ✓

MAP SHEET NAME

KAYES

No

ND 29 XIII

COORDS LAT:

LONG:

ALT. 31.396 M

PHOTO REF:

ROLL



FRAME

TERRAIN

SOIL ✓

SAND

ROCK

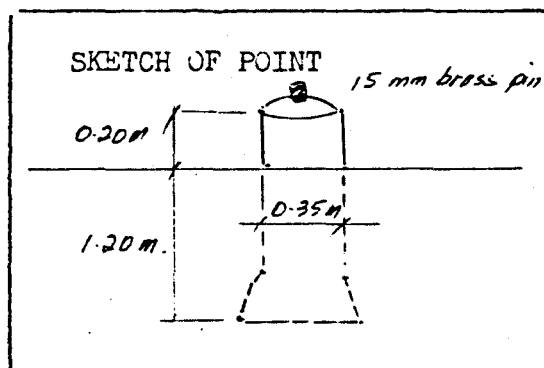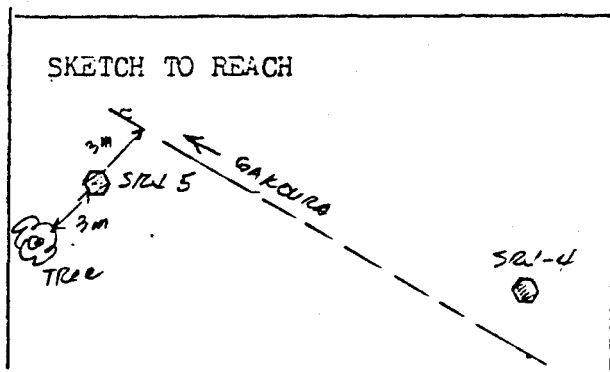

DESCRIPTION:

From SRJ 4 proceed along track to Gakoura for 1 km and find SRJ 5, 3 metres to left of track near a large tree marked with red paint.

ACCEPTED/REJECTED/HOLD

De la borne SRJ 4, suivre le chemin en direction

de Gakoura sur une distance de 1 km ; la borne SRJ 5 est située à gauche à 3 m de la piste près d'un grand arbre portant une peinture rouge.

PREPARED BY: K. Beaumont

SIGNATURE :

DATE :

RECONNAISSANCE

STATION DESCRIPTION

STATION NAME

S R J

No

6

TYPE: P/TRAV
1ST ORD
E1 ✓

MAP SHEET NAME

KAYES

No

ND 29 XIII

COORDS LAT:

LONG:

ALT. 26.928 M

PHOTO REF:

ROLL

FRAME

TERRAIN


SOIL

✓


SAND

ROCK

SKETCH TO REACH

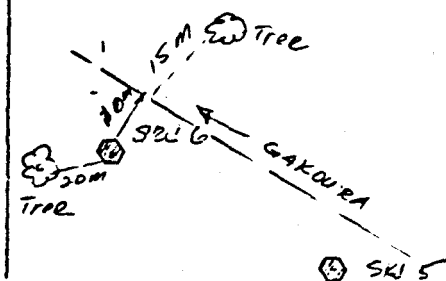

SKETCH OF POINT

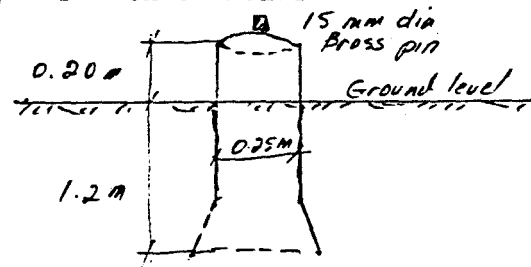

DESCRIPTION:

From SRJ 5 proceed along track to Gakoura for 1 km and find SRJ 6, 10 metres to left of track near a tree marked with red paint 6. Tree 15 metres on opposite side of road marked red.

ACCEPTED/REJECTED/HOLD

De la borne SRJ 5, suivre le chemin en direction de Gakoura sur une distance de 1 km ; la borne SRJ 6 est située à gauche à 10 m du chemin près d'un arbre portant le chiffre 6 peint en rouge. De l'autre côté de la route se trouve à 15 m un grand arbre peint en rouge.

PREPARED BY: K. Beaumont

SIGNATURE :

DATE : 9/11/79

SENEGAL RIVER BASIN
SURVEY AND MAPPING PROJECT

TELEDYNE
GEOTRONICS

RECONNAISSANCE

STATION DESCRIPTION

STATION NAME

S R J

No

7

TYPE: P/TRAV
1ST ORD
E1 ✓

MAP SHEET NAME

KAYES

No

ND 29 XIII

COORDS LAT:

LONG:

ALT. 29.763 M



PHOTO REF:

ROLL

FRAME

TERRAIN

SOIL ✓	SAND	ROCK
--------	------	------

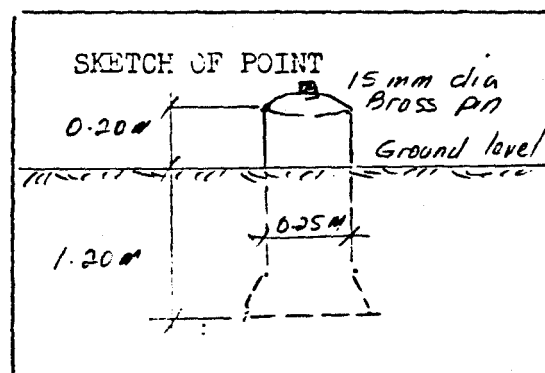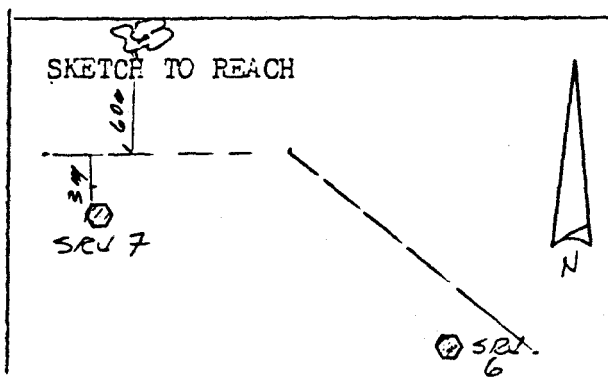

DESCRIPTION:

From SRJ 6 proceed along track to Gakoura for 1 km and find SRJ 7, 3 metres to left of track.

ACCEPTED/REJECTED/HOLD

De la borne SRJ 6, suivre le chemin en direction de

Gakoura sur une distance de 1 km ; la borne SRJ 7 est située à gauche à 3 m de la piste.

PREPARED BY: K. Beaudmont

SIGNATURE :

DATE : 2/11/99

SENEGAL RIVER BASIN
SURVEY AND MAPPING PROJECT

TELEDYNE
GEOTRONICS

RECONNAISSANCE

STATION DESCRIPTION

STATION NAME

S R J

No

8

TYPE: P/TRAV
1ST ORD
EM ✓

MAP SHEET NAME

KAYES

No

ND 29 XIII

COORDS LAT:

LONG:

ALT. 29.641 M

PHOTO REF:

ROLL



FRAME

TERRAIN

SOIL ✓

SAND

ROCK

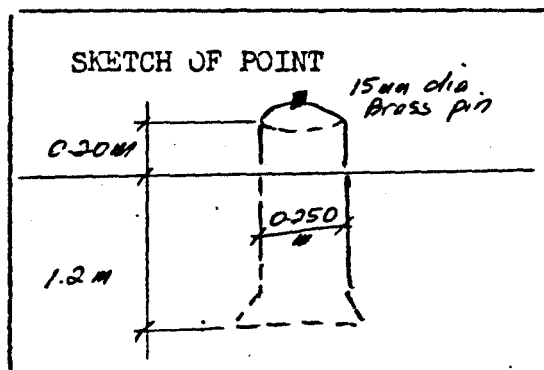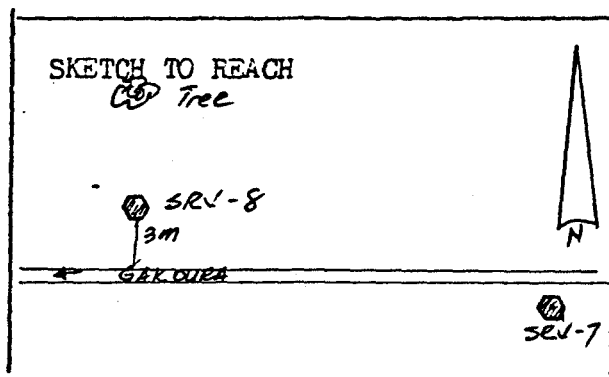

DESCRIPTION:

From SRJ 7 proceed along track to Gakoura for 1 km and find SRJ 8 3 metres to right of track opposite a tree on the river bank.

ACCEPTED/REJECTED/HOLD

De la borne SRJ 7 suivre le chemin en direction

de Gakoura sur une distance de 1 km ; la borne SRJ 8 est située à droite à 3 m de la piste en face d'un arbre sur la rive du Fleuve.

PREPARED BY: K. Beaudant

SIGNATURE :

DATE : 3/NOV/79

SENEGAL RIVER BASIN
SURVEY AND MAPPING PROJECT

TELEDYNE
GEOTRONICS

RECONNAISSANCE

STATION DESCRIPTION

STATION NAME

S R J

No

9

TYPE: P/TRAV
1ST ORD
E1 ✓

MAP SHEET NAME

KAYES

No

ND 29 XIII

COORDS LAT:

LONG:

ALT. 28.351 M

PHOTO REF:

ROLL



FRAME

TERRAIN

SOIL ✓

SAND

ROCK

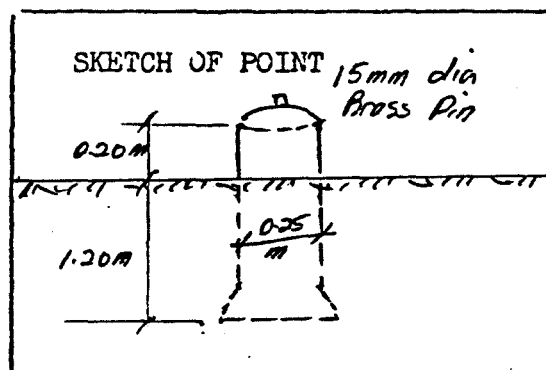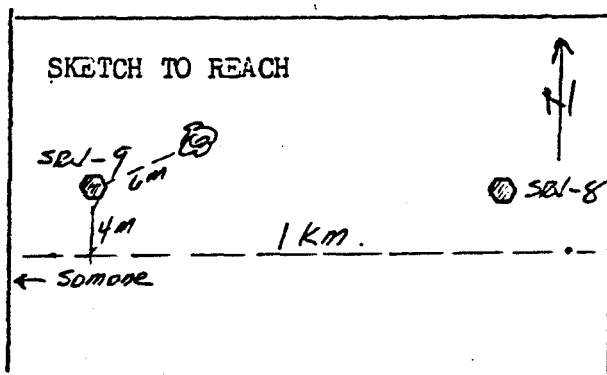

DESCRIPTION:

From SRJ 8 proceed along track to Gakoura for 1 km and find SRJ 9 4 metres to right of track near a large baobab tree marked with a red paint 9.

ACCEPTED/REJECTED/HOLD

PREPARED BY: K Beaumont
SIGNATURE :
DATE : 3/11/79

De la borne SRJ 8, suivre le chemin en direction de Gakoura sur une distance de 1 km.; la borne SRJ 9 est située à droite à 4 m de la piste, près d'un baobab géant portant le chiffre 9 peint en rouge.

SENEGAL RIVER BASIN
SURVEY AND MAPPING PROJECT

TELEDYNE
GEOTRONICS

RECONNAISSANCE

STATION DESCRIPTION

STATION NAME

S R J

No

10

TYPE: P/TRAV
1ST ORD
B1 ✓

MAP SHEET

NAME

KAYES

No

ND 29 XIII

COORDS LAT:

LONG:

ALT. 28.610 M

PHOTO REF:

ROLL



FRAME

TERRAIN

SOIL ✓

SAND

ROCK

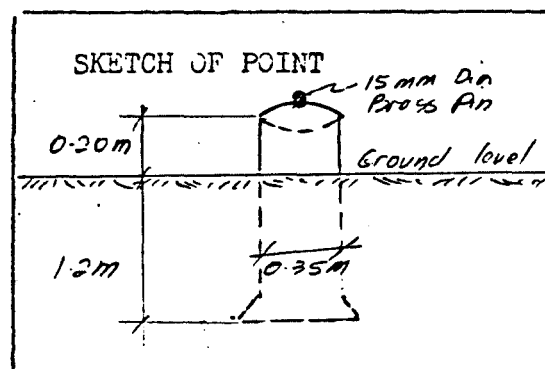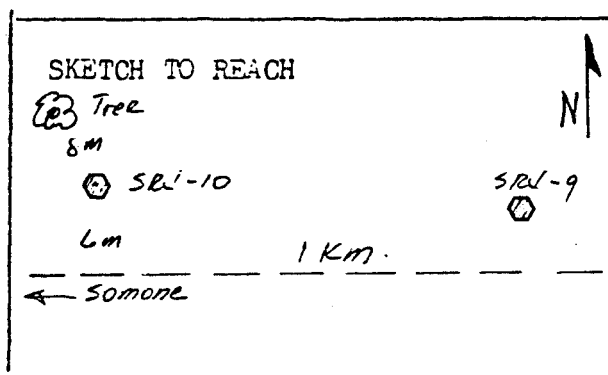

DESCRIPTION:

From SRJ 9 proceed along track to Somoné for 1 km and find SRJ 10 6 metres to right of track near a large tree marked 10 in red paint.

ACCEPTED/REJECTED/HOLD

De la borne SRJ 9, suivre le chemin en direction
de Somoné sur une distance de 1 km ; la borne SRJ 10 est située à droite à 6 m
de la piste près d'un grand arbre portant le chiffre 10 peint en rouge.

PREPARED BY: K Beaumont

SIGNATURE :

DATE : 3/12/79

RECONNAISSANCE

STATION DESCRIPTION

STATION NAME

S R J

No

11

TYPE: P/TRAV
1ST ORD
B1 ✓

MAP SHEET NAME

KAYES

No

ND 29 XIII

COORDS LAT:

LONG:

ALT. 26.729 M

PHOTO REF:

ROLL

FRAME

TERRAIN


SOIL

✓


SAND

ROCK

SKETCH TO REACH

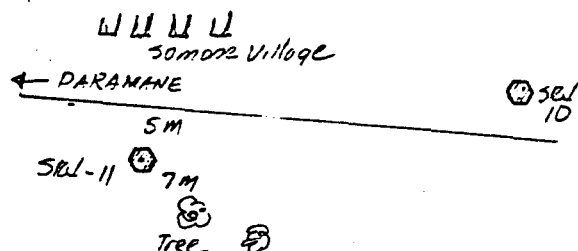

SKETCH OF POINT

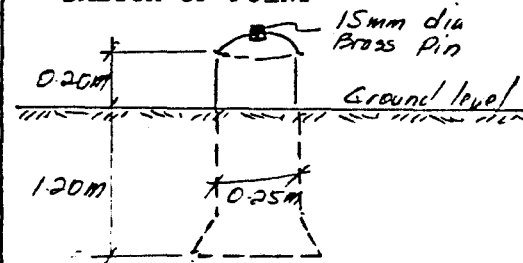

DESCRIPTION:

From SRJ 10 proceed along road to Somoné for 1 km and find SRJ 11, 5 metres to left of road in village. A tree marked 11 in red paint 7 metres from station.

ACCEPTED/REJECTED/HOLD

De la borne SRJ 10, suivre la route en direction de Somoné sur une distance de 1 km ; la borne SRJ 11 est située à gauche à 5 m de la route de Somoné. Un arbre portant le chiffre 11 peint en rouge se trouve à 7 m de la borne.

PREPARED BY: K. Beumant

SIGNATURE :

DATE

: 31/1/79

SENEGAL RIVER BASIN
SURVEY AND MAPPING PROJECT

TELEDYNE
GEOTRONICS

RECONNAISSANCE
STATION DESCRIPTION

STATION NAME S R J No 12 TYPE: P/TRAV
1ST ORD
B1 ✓



MAP SHEET NAME KAYES No ND 29 XIII

COORDS LAT: LONG: ALT. 27.363 M

PHOTO REF: ROLL FRAME

TERRAIN

SOIL ✓	SAND	ROCK
-----------	------	------

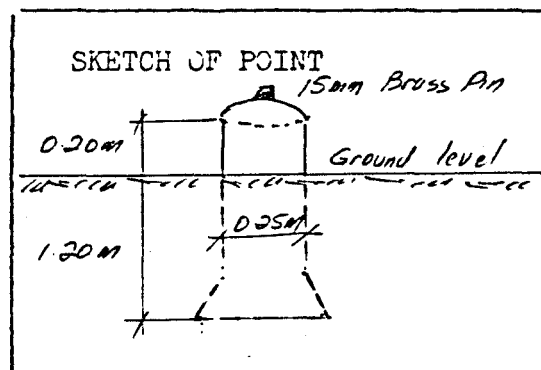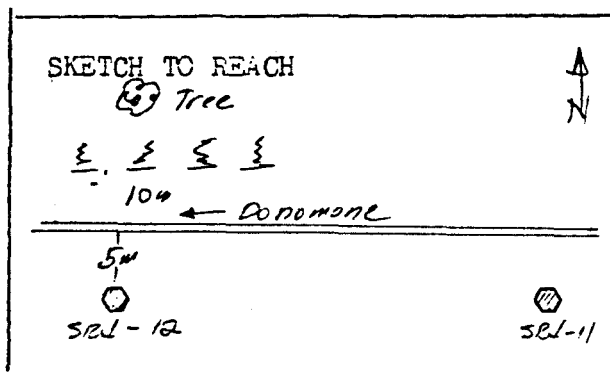

DESCRIPTION:

From SRJ 11 proceed along track for 1 km towards Daramané and find SRJ 12 5 metres to left of track with a tree 10 m on right of road marked in red paint 12.

ACCEPTED/REJECTED/HOLD

De la borne SRJ 11, suivre le chemin sur 1 km vers

Daramané, la borne SRJ 12 est située à gauche à 5 m du chemin ; un arbre

portant le chiffre 12 peint en rouge se trouve à 10 m de la droite de la route.

PREPARED BY: K. Boudmont

SIGNATURE :

DATE : 3/NOV/1979

SENEGAL RIVER BASIN
SURVEY AND MAPPING PROJECT

TELEDYNE
GEOTRONICS

RECONNAISSANCE

STATION DESCRIPTION

STATION NAME

S R J

No

14

TYPE: P/TRAV
1ST ORD
E1 ✓

MAP SHEET NAME

KAYES

No

ND 29 XIII

COORDS LAT:

LONG:

ALT. 28.904 M

PHOTO REF:

ROLL

FRAME

TERRAIN


SOIL

✓


SAND

ROCK

SKETCH TO REACH

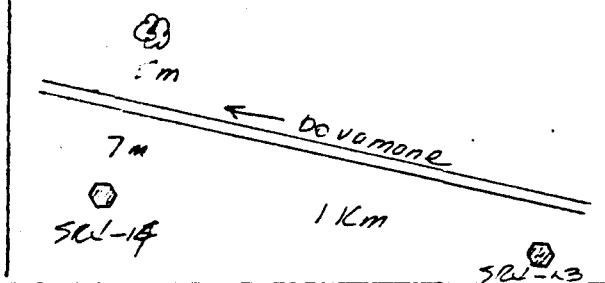

SKETCH OF POINT

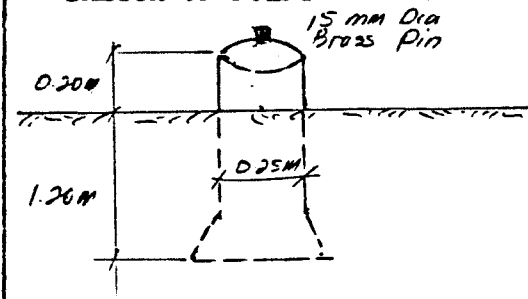

DESCRIPTION:

From SRJ 13 proceed along track to Daramané and find SRJ 14,
7 metres to left of road, opposite large tree 5 metres to right of road.
Tree marked 14 in red paint.

ACCEPTED/REJECTED/HOLD

PREPARED BY: K. Beaurmont
SIGNATURE :
DATE : 3/11/79

De la borne SRJ 13, suivre le chemin en direction
de Daramané, la borne SRJ 14 est située à 7 m à gauche de la route en face
d'un grand arbre qui se trouve à 5 m de la route. On distingue un arbre portant
le chiffre 14 peint en rouge.

SENEGAL RIVER BASIN
SURVEY AND MAPPING PROJECT

TELETYPE
GEOTRONICS

RECONNAISSANCE

STATION DESCRIPTION

STATION NAME

S R J

No

15

TYPE: P/TRAV
1ST CRD
E1 ✓

MAP SHEET NAME

KAYES

No

ND 29 XIII

COORDS LAT:

LONG:

ALT. 29.058 M

PHOTO REF:

ROLL

FRAME



TERRAIN

SOIL

SAND

ROCK

✓ /

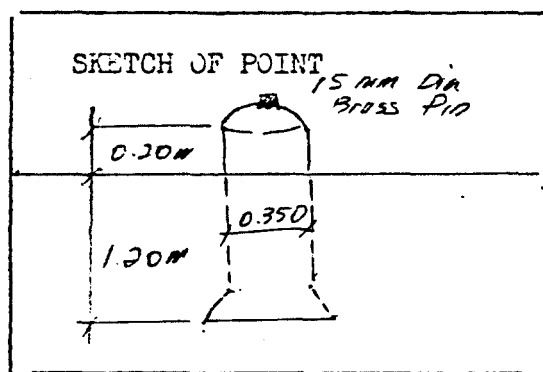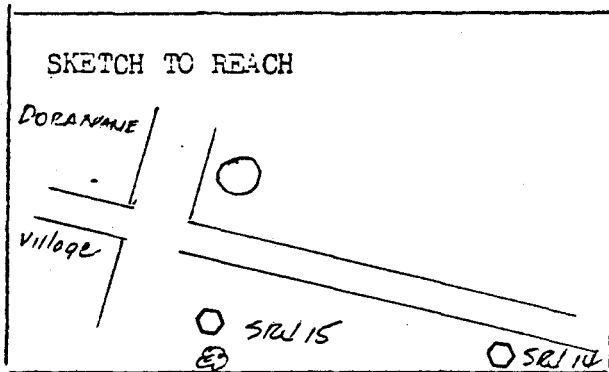

DESCRIPTION:

From SRJ 14 proceed along track for 1 km until fringe of Daramané village is reached and find SRJ 15, 5 metres to left of road near a small thorn bush marked with red flagging and paint. Fence opposite station is also marked with red paint.

ACCEPTED/REJECTED/HOLD

De la borne SRJ 14, suivre le chemin sur une distance de 1 km jusqu'aux alentours du village de Daramané : la borne SRJ 15 est située à gauche à 5 m de la route près de quelques arbustes épineux avec de petits drapeaux. Une clôture qui se trouve en face de la gare porte une peinture rouge.

PREPARED BY: K. Beaumont
SIGNATURE :
DATE : 3/11/79

SENEGAL RIVER BASIN
SURVEY AND MAPPING PROJECT

TELEDYNE
GEOTRONICS

RECONNAISSANCE

STATION DESCRIPTION

STATION NAME

S R J

No

16

TYPE: P/TRAV
1ST ORD
B1 ✓

MAP SHEET NAME

KAYES

No

ND 29 XIII

COORDS LAT:

LONG:

ALT. 29.131 M

PHOTO REF:

ROLL



FRAME

TERRAIN

SOIL
✓

SAND

ROCK

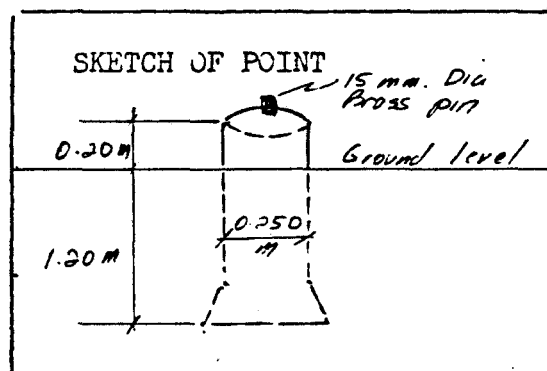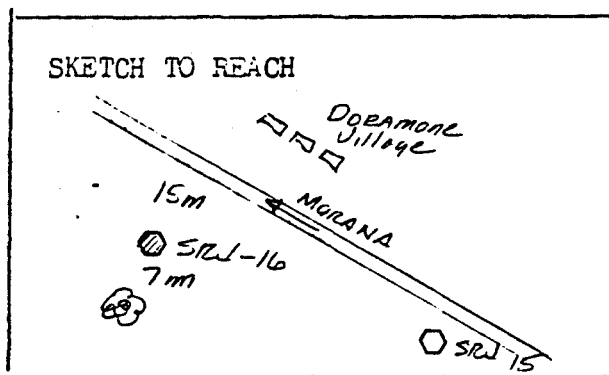

DESCRIPTION:

From SRJ 15 proceed along road through Daramané village for 1 km and find SRJ 16 15 metres to left of road near large tree marked 16 in red paint.

ACCEPTED/REJECTED/HOLD

De la borne SRJ 15, parcourir la route à travers

le village de Daramané sur une distance de 1 km ; la borne SRJ 16 est située à gauche à 15 m de la route près d'un grand arbre portant le chiffre 16 peint en rouge.

PREPARED BY: K BEAUMONT

SIGNATURE :

DATE

: 3/11/79

RECONNAISSANCE

STATION DESCRIPTION

STATION NAME

Mle

No

19

TYPE: P/TRAV
1ST ORD
BM

MAP SHEET NAME

KAYES

NO.

ND 29 XIII

COORDS LAT:

LONG:

PHOTO REF:

ROLL

FRAME

Alt. 29.421 m
29.404 Pub. Ist
order

TERRAIN

SOIL


SAND

ROCK

SKETCH TO REACH



SKETCH OF POINT

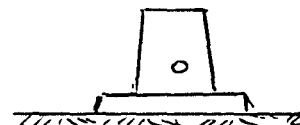

DESCRIPTION:

ACCEPTED/REJECTED/HOLD

PREPARED BY:
SIGNATURE :
DATE :

IGN bench mark located at the village of
Daramane, south of Bakel - Ambededi road.

RECONNAISSANCE

STATION DESCRIPTION

STATION NAME S R J No 18 TYPE: P/TRAV
1ST ORD
E1 ✓




MAP SHEET NAME KAYES No ND 29 XIII

COORDS LAT: LONG: ALT. 28.238 M

PHOTO REF: ROLL FRAME

TERRAIN

SOIL ✓ /	SAND	ROCK
-------------	------	------

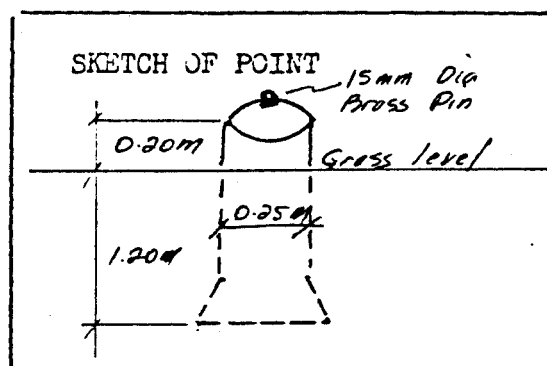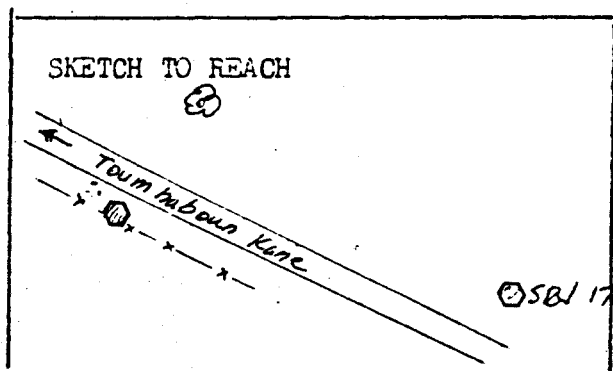 

DESCRIPTION: From SRJ 17 proceed along road to Toumbabounkané for 1 km ;
and find SRJ 18 on left hand edge of track, next to farm fence.
A very large baobab tree 10 metres on opposite side of road is marked with a
red paint 18.

ACCEPTED/REJECTED/HOLD

PREPARED BY: K. Beaumont
SIGNATURE :

DATE : 3/11/79



De la borne SRJ 17, suivre la route en direction de Toumbabounkané sur une distance de 1 km ; la borne SRJ 18 est située à la hauteur du bras gauche de la rue, près de la clôture d'un champ. En face se trouve de l'autre côté de la route un grand baobab qui porte peint en rouge 18.

SENEGAL RIVER BASIN
SURVEY AND MAPPING PROJECT

TELEDYNE
GEOTRONICS

RECONNAISSANCE
STATION DESCRIPTION

STATION NAME	S R J	No	19	TYPE: P/TRAV 1ST ORD B1 ✓
MAP SHEET NAME	KAYES	No	ND 29 XIII	
COORDS LAT:		LONG:		ALT. 27.798 M
PHOTO REF:	ROLL	FRAME		
TERRAIN				
SOIL /	SAND	ROCK		

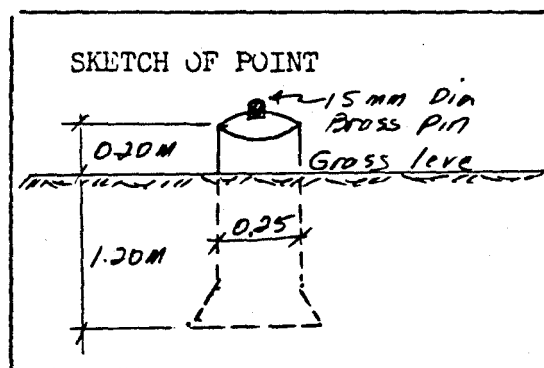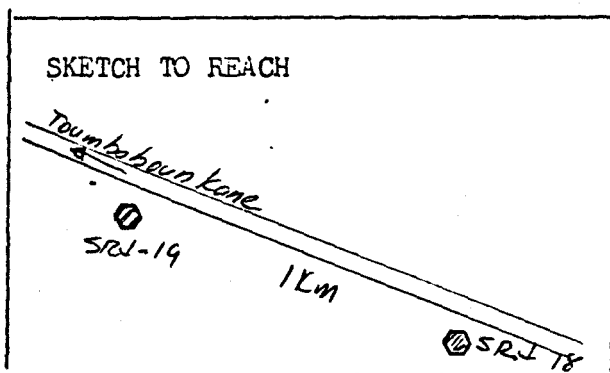

DESCRIPTION:

From SRJ 18 proceed along route to Toumbaboukané for 1 km and find SRJ 19, 1 metre to left of road.

ACCEPTED/REJECTED/HOLD

De la borne SRJ 18, suivre la route de

Toumbaboukané sur une distance de 1 km ; la borne SRJ 19 est située à gauche à 1 m de la route.

PREPARED BY: *K Beaumont*
SIGNATURE :
DATE : *3/11/79*

SENEGAL RIVER BASIN
SURVEY AND MAPPING PROJECT

TELEDYNE
GEOTRONICS

RECONNAISSANCE

STATION DESCRIPTION

STATION NAME

S R J

No

20

TYPE: P/TRAV
1ST ORD
E1 ✓

MAP SHEET

NAME

KAYES

No

ND 29 XIII

COORDS LAT:

LONG:

ALT. 29.275 M

PHOTO REF:

ROLL

FRAME


TERRAIN

SOIL ✓


SAND

ROCK

SKETCH TO REACH

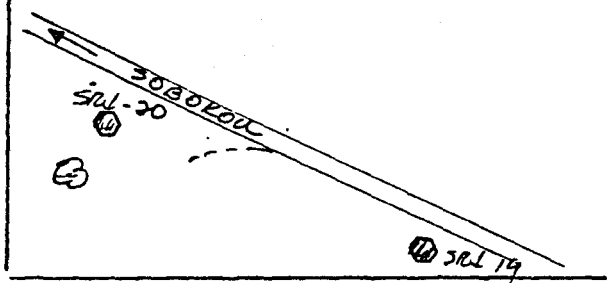

SKETCH OF POINT

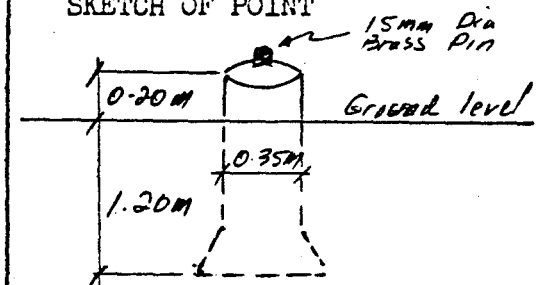

DESCRIPTION:

From SRJ 19 proceed for 1 km along track to Sobokou and find SRJ 20, 5 metres to left of track near a tree marked in red paint.

ACCEPTED/REJECTED/HOLD

De la borne SRJ 19, suivre sur une distance de

1 km le chemin en direction de Sobokou ; la borne SRJ 20 est située à gauche à 5 m du chemin près d'un arbre peint en rouge.

PREPARED BY: K. Beaumont.

SIGNATURE :

DATE : 3/11/79

SENEGAL RIVER BASIN
SURVEY AND MAPPING PROJECT

TELEDYNE
GEOTRONICS

RECONNAISSANCE
STATION DESCRIPTION

STATION NAME

S R J

No

21

TYPE: P/TRAV
1ST ORD
E4 ✓

MAP SHEET NAME

KAYES

No

ND 29 XIII

COORDS LAT:

LONG:

ALT. 28.729 M

PHOTO REF:

ROLL



FRAME

TERRAIN

SOIL

SAND

ROCK

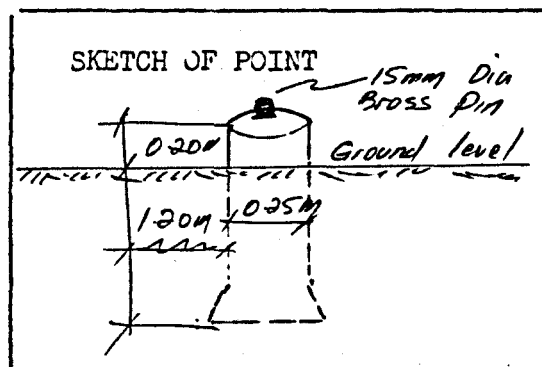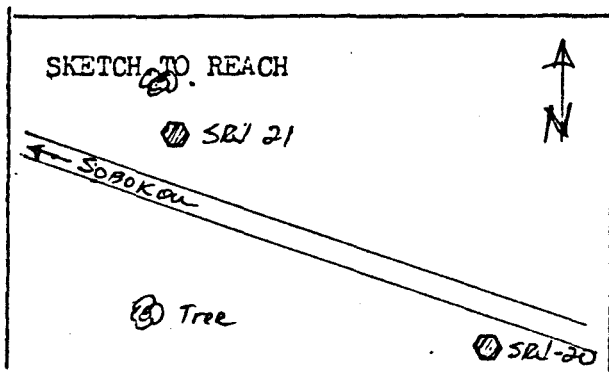

DESCRIPTION:

From SRJ 20 proceed along track to Sobokou for 1 km, and find SRJ 21, 3 metres to right of track near a small shrub marked with red flagging.

ACCEPTED/REJECTED/HOLD

De la borne SRJ 20, suivre sur une distance de

1 km le chemin en direction de Sobokou ; la borne SRJ 21 est

située à droite à 3 mètres du chemin près d'un arbuste portant une peinture rouge.

PREPARED BY: K Beaumont

SIGNATURE :

DATE

: 5/11/79

SENEGAL RIVER BASIN
SURVEY AND MAPPING PROJECT

TELEDYNE
GEOTRONICS

RECONNAISSANCE
STATION DESCRIPTION

STATION NAME S R J No 22 TYPE: P/TRAV
1ST ORD
BM ✓



MAP SHEET NAME KAYES No ND 29 XIII

COORDS LAT: LONG: ALT. 28.585 M

PHOTO REF: ROLL FRAME

TERRAIN

SOIL ✓ /	SAND	ROCK
-------------	------	------

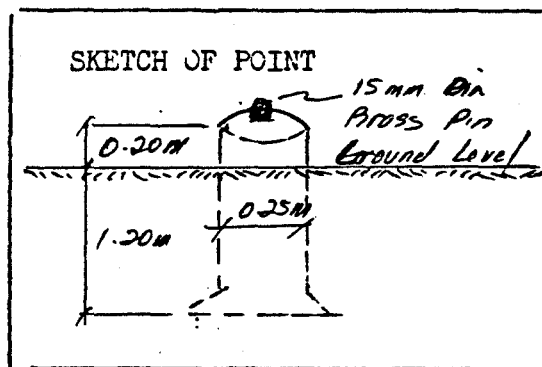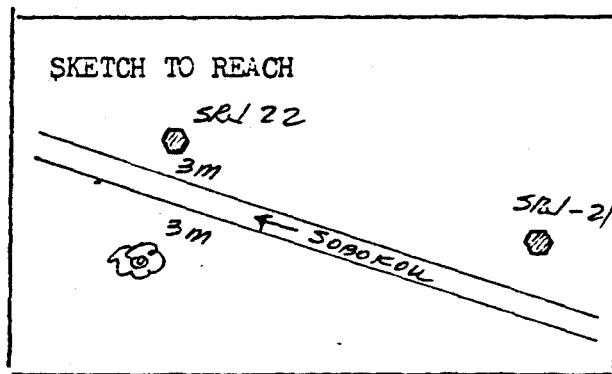

DESCRIPTION:

From SRJ 21 proceed along track to Sobokou for 1 km. and find SRJ 22, 3 metres to right of track, opposite twin trees marked 22 in red paint.

ACCEPTED/REJECTED/HOLD

De la borne SRJ 21, suivre sur une distance de 1 km le chemin en direction de Sobokou ; la borne SRJ 22 est située à droite à 3 mètres du chemin, en face de 2 arbres portant le chiffre 22 peint en rouge.

PREPARED BY: *K Beumant*
SIGNATURE :
DATE : *5/11/79*

RECONNAISSANCE

STATION DESCRIPTION

STATION NAME

Mle

No

18

TYPE: P/TRAV
1ST ORD
BM

MAP SHEET NAME

K A Y E S

NO.

ND 29 XIII

COORDS LAT:

LONG:

PHOTO REF:

ROLL

FRAME

Alt. 28.696 m


TERRAIN

SOIL

SAND

ROCK

SKETCH TO REACH

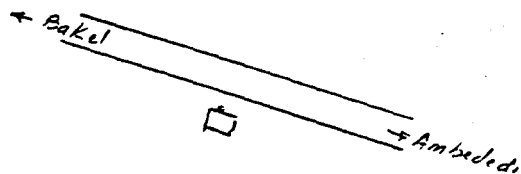

SKETCH OF POINT



DESCRIPTION:

ACCEPTED/REJECTED/HOLD

PREPARED BY:
SIGNATURE :
DATE :

IGN bench mark located south of Bakel - Ambededi road,
2.5 kms. east of Sobokou village.

SENEGAL RIVER BASIN
SURVEY AND MAPPING PROJECT

TELEDYNE
GEOTRONICS

RECONNAISSANCE

STATION DESCRIPTION

STATION NAME

S R J

No

23

TYPE: P/TRAV
1ST ORD
E4 ✓

MAP SHEET NAME

KAYES

No

ND 29 XIII

COORDS LAT:

LONG:

ALT. 28.586 M




PHOTO REF:

ROLL

FRAME

TERRAIN

SOIL ✓	SAND	ROCK
-----------	------	------

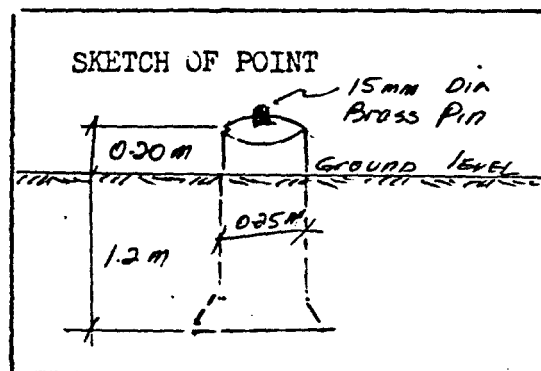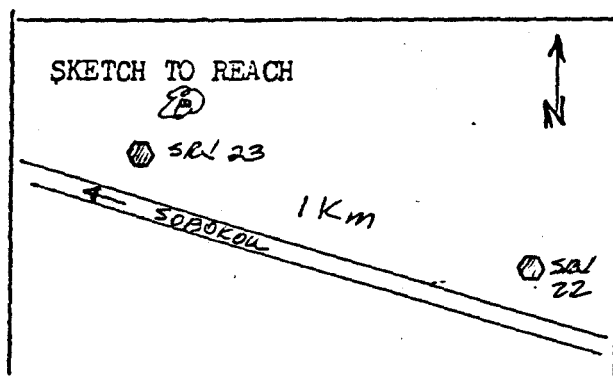 

DESCRIPTION:

From SRJ 22 proceed along track to Sobokou for 1 km ; and find SRJ 23 to right of track near shrub marked with red flagging. The station is opposite a red and black channel marker situated on a rocky promontory on north bank of river.

ACCEPTED/REJECTED/HOLD

PREPARED BY: K. Beaumont.

SIGNATURE :

DATE : 5/11/79

De la borne SRJ 22, suivre sur une distance de 1 km

le chemin en direction de Sobokou. La borne SRJ 23 est située à droite du chemin près d'un arbuste en rouge. La gare se trouve en face d'un jalon de bras de mer situé sur un promontoire rocheux au nord du Fleuve.

SENEGAL RIVER BASIN
SURVEY AND MAPPING PROJECT

TELEDYNE
GEOTRONICS

RECONNAISSANCE

STATION DESCRIPTION

STATION NAME

S R J

No

27

TYPE: P/TRAV
1ST ORD
B1 ✓

MAP SHEET

NAME

KAYES

No

ND 29 XIII

COORDS LAT:

LONG:

ALT. 27853 M




PHOTO REF:

ROLL

FRAME

TERRAIN

SOIL ✓ /	SAND	ROCK
-------------	------	------

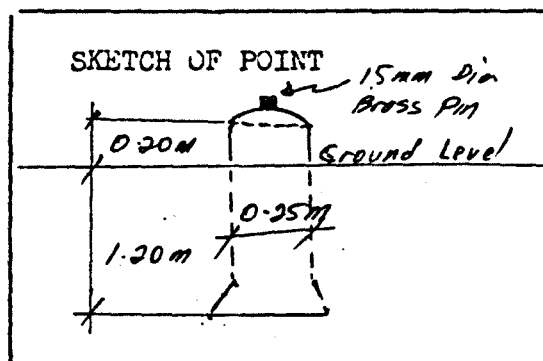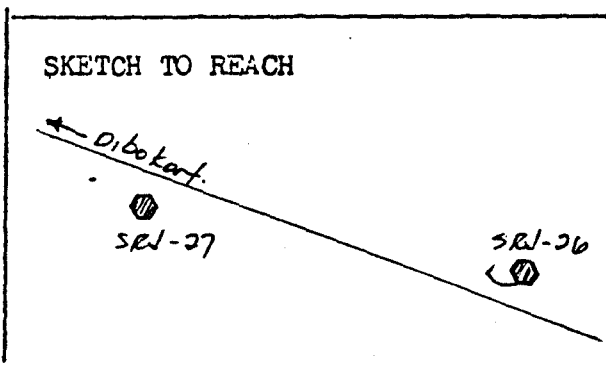 

DESCRIPTION:

From SRJ 26 proceed through Sobokou village on track to Dibokori for 1 km, and find SRJ 27, 1 metre to left of track in farm land.

ACCEPTED/REJECTED/HOLD

PREPARED BY: K. Beaumont
SIGNATURE :

De la borne SRJ 26, suivre sur une distance de 1 km
parcourir le village de Sobokou en direction de Dibokori ; la borne SRJ 27
est située à 1 m de la piste à proximité d'un champ.

DATE

: 5/11/79

SENEGAL RIVER BASIN
SURVEY AND MAPPING PROJECT

TELEDYNE
GEOTRONICS

RECONNAISSANCE
STATION DESCRIPTION

STATION NAME S R J No 28 TYPE: P/TRAV
1ST ORD
BM ☒



MAP SHEET NAME KAYES No ND 29 XIII

COORDS LAT: LONG: ALT. 27.598 M

PHOTO REF: ROLL FRAME

TERRAIN

SOIL ☒	SAND ☐	ROCK ☐
---	----------------------------------	----------------------------------

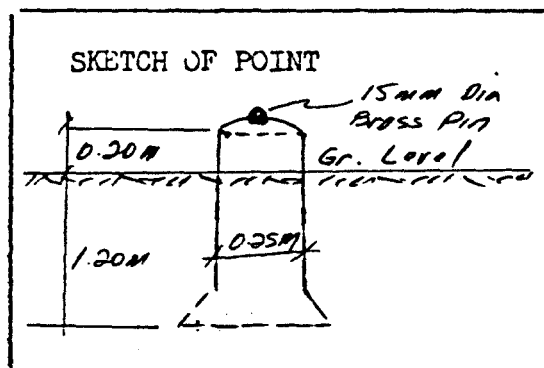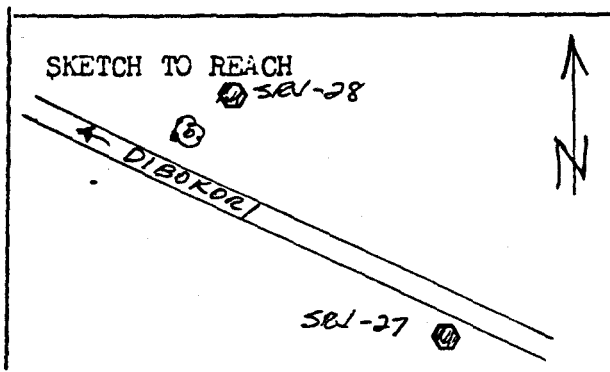

DESCRIPTION:

From SRJ 27 proceed along track to Dibokori and find SRJ 28 after 1 km is travelled. SRJ 28 is 3 metres to right of track behind a tree marked 28 in red paint.

ACCEPTED/REJECTED/HOLD

De la borne SRJ 27, suivre sur une distance de 1 km le chemin en direction de Dibokori ; la borne SRJ 28 est située à droite à 1 m de la piste, derrière un arbre qui porte le chiffre 28 peint en rouge.

PREPARED BY: K. Beaumont
SIGNATURE :

DATE : 5/11/79

RECONNAISSANCE

STATION DESCRIPTION

STATION NAME Mle No 16 TYPE: P/TRAV
1ST ORD
BM

MAP SHEET NAME B A K E L NO. ND 28 XVIII

COORDS LAT: LONG:


PHOTO REF: ROLL FRAME

Alt. 27.097 m
27.102 Pub. Ist
order


TERRAIN

SOIL	SAND	ROCK
------	------	------

SKETCH TO REACH

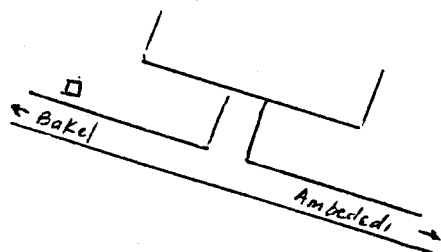

SKETCH OF POINT

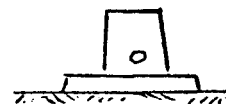

DESCRIPTION:

ACCEPTED/REJECTED/HOLD

IGN bench mark located at the village of
Lanni Modi, north of Bakel - Ambededi road.

PREPARED BY:
SIGNATURE :
DATE :

SENEGAL RIVER BASIN
SURVEY AND MAPPING PROJECT

TELEDYNE
GEOTRONICS

RECONNAISSANCE
STATION DESCRIPTION

STATION NAME

S R J

No

30

TYPE: P/TRAV
1ST ORD
EM ✓

MAP SHEET

NAME

BAKEL

No

ND 28 XVIII

COORDS LAT:

LONG:

ALT. 27.916 M

PHOTO REF:

ROLL

FRAME

TERRAIN


SOIL

✓


SAND

ROCK

SKETCH TO REACH

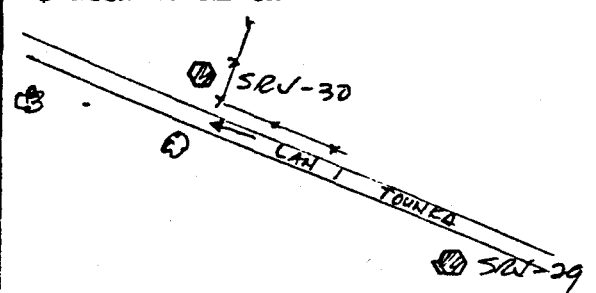

SKETCH OF POINT

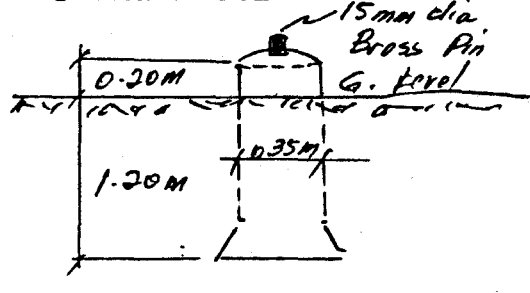

DESCRIPTION:

From SRJ 29 proceed along track to Lani Tounka for 1 km ; and find SRJ 30, 1 metre to right of track opposite two trees, one marked with red flagging and one 15 metres from station marked 30 with red paint.

ACCEPTED/REJECTED/HOLD

De la borne SRJ 29, suivre sur une distance de 1 km

le chemin en direction de Lani Tounka ; la borne SRJ 30 est située à droite

à 1 m de la piste, en face de 2 arbres dont l'un se distingue avec son drapeau rouge et l'autre à l'aide du chiffre 30 peint en rouge.

PREPARED BY: K Beaumont
SIGNATURE :

DATE

: 5/11/1979

SENEGAL RIVER BASIN
SURVEY AND MAPPING PROJECT

TELEDYNE
GEOTRONICS

RECONNAISSANCE

STATION DESCRIPTION

STATION NAME

S R J

No

31

TYPE: P/TRAV
1ST ORD
EM ✓

MAP SHEET

NAME

BAKEL

No

ND 28 XVIII

COORDS LAT:

LONG:

ALT. 26.046 M

PHOTO REF:

ROLL



FRAME

TERRAIN

SOIL ✓ /

SAND

ROCK

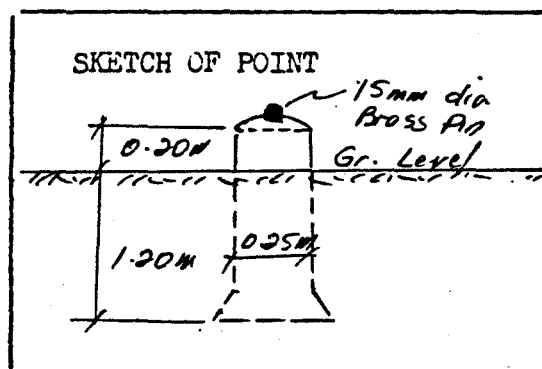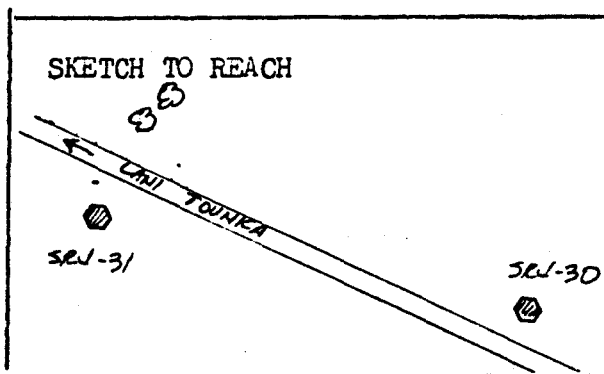

DESCRIPTION:

From SRJ 30 proceed along track to Lani Tounka for 1 km, and find SRJ 31, 3 metres to left of track opposite shrubs with red flagging.

ACCEPTED/REJECTED/HOLD

PREPARED BY: K Beaumont

SIGNATURE :

DATE

: 5/11/1979

De la borne SRJ 30, suivre le chemin en direction de Lani Tounka sur une distance de 1 km.; la borne SRJ 31 est située à gauche à 3 m de la piste en face d'arbustes ayant des drapeaux rouges.

SENEGAL RIVER BASIN
SURVEY AND MAPPING PROJECT

TELEDYNE
GEOTRONICS

RECONNAISSANCE

STATION DESCRIPTION

STATION NAME

S R J

No

32

TYPE: P/TRAV
1ST ORD
BM ✓

MAP SHEET

NAME

BAKEL

No

ND 28 XVIII

COORDS LAT:

LONG:

ALT. 26.669 M

PHOTO REF:

ROLL

FRAME


TERRAIN

SOIL


SAND

ROCK

SKETCH TO REACH

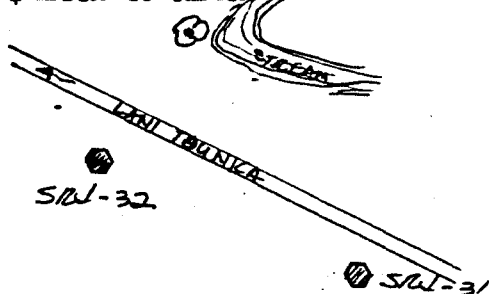

SKETCH OF POINT

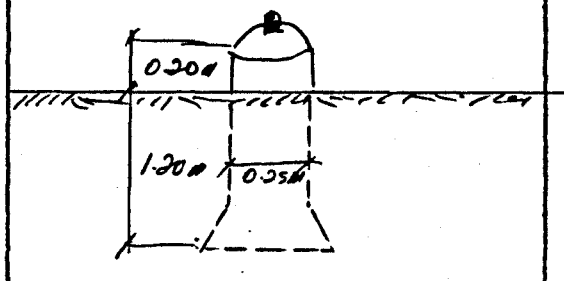

DESCRIPTION:

From SRJ 31 proceed on track to Lani Tounka for 1 km, and find SRJ 32, 5 metres to left of track in shrubbery marked with red flagging. A large tree on the edge of a stream/marigot is 20 metres to right of track opposite station.

ACCEPTED/REJECTED/HOLD

De la borne SRJ 31, suivre le chemin en direction de

PREPARED BY: K. Beaumont

SIGNATURE :

DATE

5/11/79

Lani Tounka sur une distance de 1 km ; la borne SRJ 32 est située à gauche à 5 m du chemin dans un massif d'arbustes ayant des drapeaux rouges. Un grand arbre est situé à 20 m de la droite de la piste en face de la borne et à la hauteur d'un marigot.

SENEGAL RIVER BASIN
SURVEY AND MAPPING PROJECT

TELEDYNE
GEOTRONICS

RECONNAISSANCE

STATION DESCRIPTION

STATION NAME

S R J

No

33

TYPE: P/TRAV
1ST ORD
BM

MAP SHEET NAME

BAKEL

No

ND 28 XVIII

COORDS LAT:

LONG:

ALT. 27.634 M

PHOTO REF:

ROLL



FRAME

TERRAIN

SOIL /

SAND

ROCK

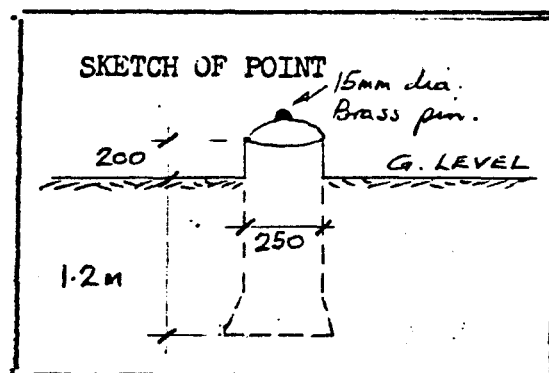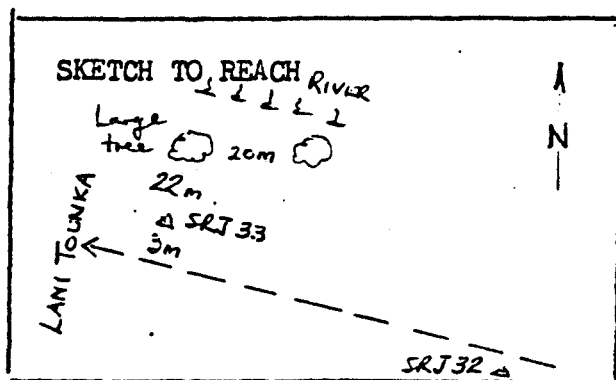

DESCRIPTION:

From SRJ 32 proceed on track to Lani Tounka for 1 km, and find SRJ 33, 3 metres to right of track with a large tree, painted 33 in red, a further 22 metres right.

ACCEPTED/REJECTED/HOLD

De la borne SRJ 32, suivre le chemin en direction


de Lani Tounka sur une distance de 1 km ; la borne SRJ 33 est située à droite à 3 m de la piste et d'un grand arbre situé à 22 m portant le chiffre 33 peint en rouge.

PREPARED BY: K. Beaumont

SIGNATURE :

DATE : 5/11/79

RECONNAISSANCE
STATION DESCRIPTION

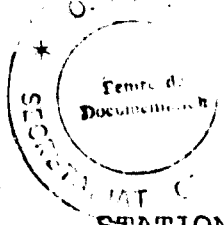

STATION NAME

Mle

No

15

TYPE: P/TRAV
1ST ORD
BM

MAP SHEET NAME

B A K E L

NO.

ND 28 XVIII

COORDS LAT:

LONG:

PHOTO REF:

ROLL

FRAME

Alt. 27.319 m
27.320 Pub. Is
order

TERRAIN

SOIL


SAND

ROCK

SKETCH TO REACH



SKETCH OF POINT

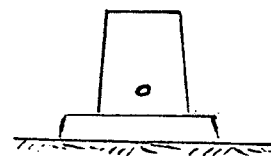

DESCRIPTION:

ACCEPTED/REJECTED/HOLD

PREPARED BY:
SIGNATURE :
DATE :

IGN bench mark located south of Bakel - Ambededi
road, 3 kms. west of Lani Modi village.

SENEGAL RIVER BASIN
SURVEY AND MAPPING PROJECT

TELEDYNE
GEOTRONICS

RECONNAISSANCE

STATION DESCRIPTION

STATION NAME

S R J

No

36

TYPE: P/TRAV
1ST ORD
B1

MAP SHEET

NAME

BAKEL

No

ND 28 XVIII

COORDS LAT:

LONG:

ALT. 27.130 M

PHOTO REF:

ROLL



FRAME

TERRAIN

SOIL

SAND

ROCK

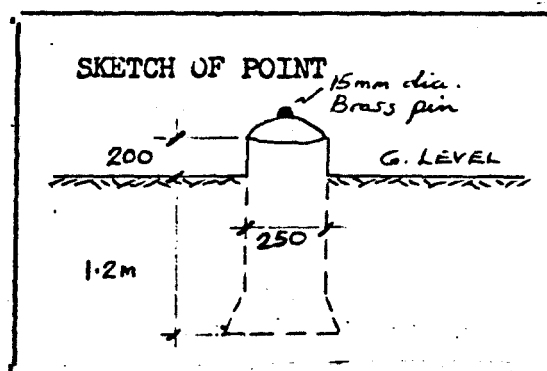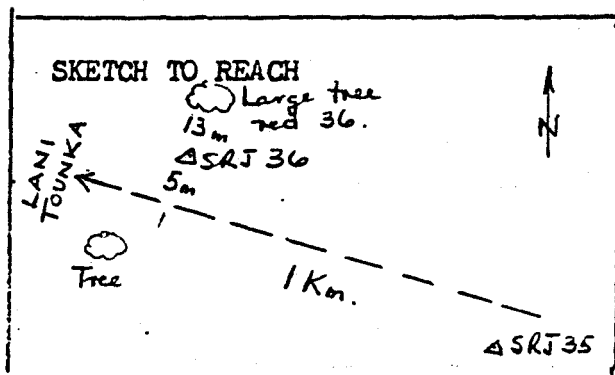

DESCRIPTION:

From SRJ 35 proceed on track to Lani Tounka for 1 km, and find SRJ 36, 5 metres to right of track with a large tree a further 13 metres to right of station, marked 36 in red paint.

ACCEPTED/REJECTED/HOLD

De la borne SRJ 35, suivre le chemin en direction

de Lani Tounka sur une distance de 1 km.; la borne SRJ 36 est située à droite à 5 m de la piste avec un grand arbre à 13 m de la droite de la borne portant le chiffre 36 peint en rouge.

PREPARED BY: K. Beaumont
SIGNATURE :

DATE : 5/11/79

SENEGAL RIVER BASIN
SURVEY AND MAPPING PROJECT

TELEDYNE
GEOTRONICS

RECONNAISSANCE

STATION DESCRIPTION

STATION NAME

S R J

No

38

TYPE: P/TRAV
1ST ORD
B1

MAP SHEET

NAME

BAKEL

No

ND 28 XVIII

COORDS LAT:

LONG:

ALT. 25.674 M

PHOTO REF:

ROLL



FRAME

TERRAIN

SOIL

SAND

ROCK

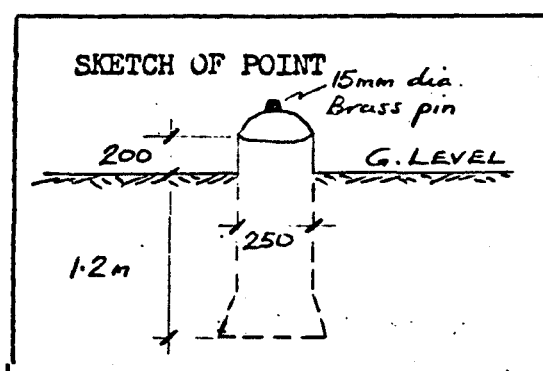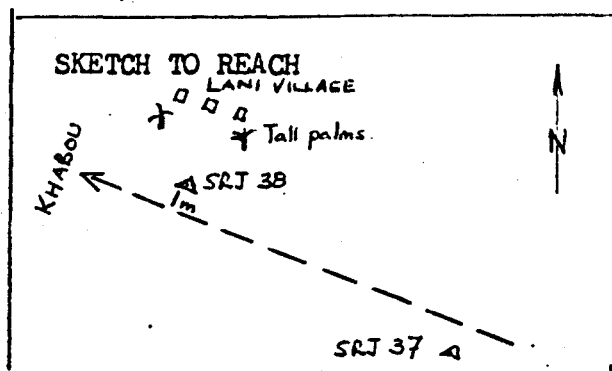

DESCRIPTION:

From SRJ 37 proceed along track to Lani Tounka for 1 km, and find SRJ 38, 1 metre to right of track. Two tall palm trees can be seen to right of station on edge of Lani village.

ACCEPTED/REJECTED/HOLD

PREPARED BY: K. Beaumont
SIGNATURE :
DATE : 5/11/80

De la borne SRJ 37, suivre le chemin en direction de Lani Tounka sur une distance de 1 km ; la borne SRJ 38 est située à droite à 1 m de la piste. De la droite de la gare on peut voir deux palmiers à huile géants situés à la hauteur du village de Lani.

RECONNAISSANCE

STATION DESCRIPTION

STATION NAME

Mle

No

14

TYPE: P/TRAV
1ST ORD
BM

MAP SHEET NAME

B A K E L

NO.

ND 28 XVIII

COORDS LAT:

LONG:

PHOTO REF:

ROLL

FRAME

Alt. 27.319 m
27.320 Pub. Ist
Order


TERRAIN

SOIL


SAND

ROCK

SKETCH TO REACH

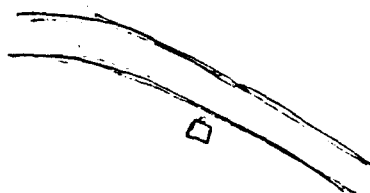

SKETCH OF POINT

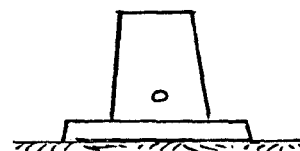

DESCRIPTION:

ACCEPTED/REJECTED/HOLD

PREPARED BY:
SIGNATURE :
DATE :

IGN bench mark at the village of Lan Takoufala,
south of Bakel - Ambededi road.

SENEGAL RIVER BASIN
SURVEY AND MAPPING PROJECT

TELEDYNE
GEOTRONICS

RECONNAISSANCE

STATION DESCRIPTION

STATION NAME

S R J

No

39

TYPE: P/TRAV
1ST ORD
BM

MAP SHEET

NAME

BAKEL

No

ND 28 XVIII

COORDS LAT:

LONG:

ALT. 26.625 M



PHOTO REF:

ROLL

FRAME

TERRAIN

SOIL /	SAND	ROCK
--------	------	------

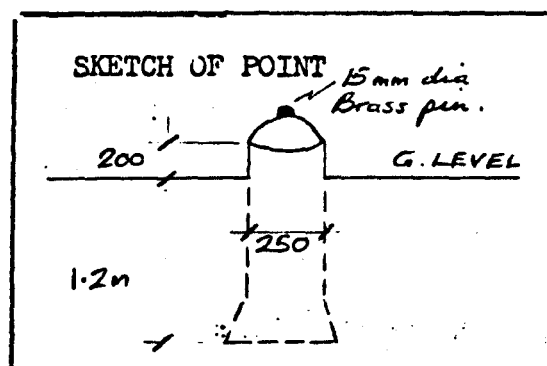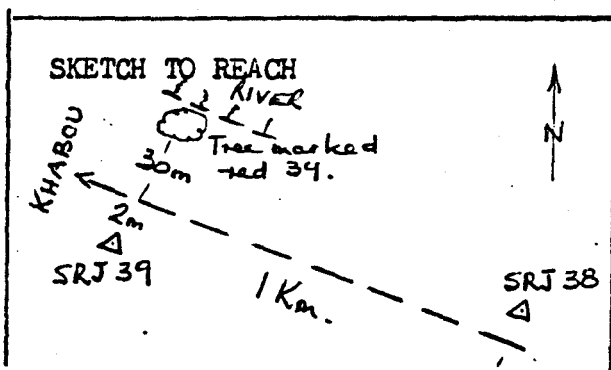

DESCRIPTION: From SRJ 38 proceed along track to Khabou for 1 km, and find SRJ 39, 2 metres to left of track with a tree 30 metres to right of track, opposite station. Tree marked 39 in red paint.

ACCEPTED/REJECTED/HOLD

De la borne SRJ 38, suivre le chemin en direction

de Khabou sur une distance de 1 km ; la borne SRJ 39 est située à 2 m de la gauche du chemin avec un arbre à 30 m à droite de la piste en face de la gare, près d'un arbre portant le chiffre 39 peint en rouge.

PREPARED BY: K. Beaumont
SIGNATURE :
DATE : 5/11/79

SENEGAL RIVER BASIN
SURVEY AND MAPPING PROJECT

TELEDYNE
GEOTRONICS

RECONNAISSANCE

STATION DESCRIPTION

STATION NAME S R J No 42 TYPE: P/TRAV
1ST ORD
BM




MAP SHEET NAME BAKEL No ND 28 XVIII

COORDS LAT: LONG: ALT. 26.251 M

PHOTO REF: ROLL FRAME

TERRAIN

SOIL /	SAND	ROCK
--------	------	------

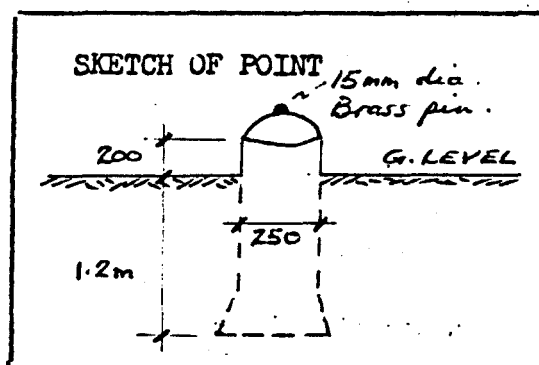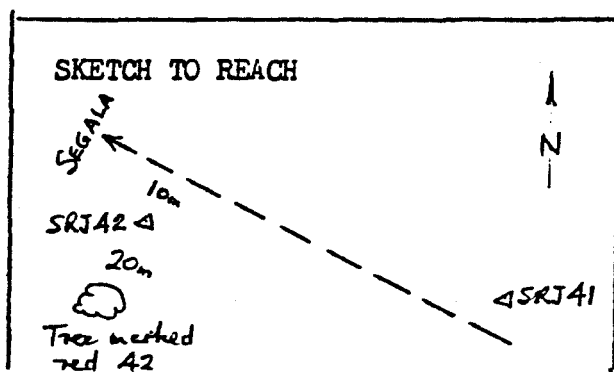 

DESCRIPTION:

From SRJ 41 proceed along track to Khabou for 1 km, and find SRJ 42, 10 metres to left of track, with a tree marked 42 in red paint 20 metres to left of station. Station is situated approximately 300 m beyond or west of Khabou.

ACCEPTED/REJECTED/HOLD

De la borne SRJ 41, suivre le chemin en direction de Khabou sur 1 km ; la borne SRJ 42 est située à 10 m de la gauche de la piste avec un arbre portant le chiffre 42 peint en rouge à gauche à 20 m de la borne. La borne est située à environ 300 m à l'ouest de Khabou.

PREPARED BY: *K. Beaumont*
SIGNATURE :
DATE : *6/11/79*

SENEGAL RIVER BASIN
SURVEY AND MAPPING PROJECT

TELEDYNE
GEOTRONICS

RECONNAISSANCE

STATION DESCRIPTION

STATION NAME

S R J

No

43

TYPE: P/TRAV
1ST ORD
BM

MAP SHEET NAME

BAKEL

No

ND 28 XVIII

COORDS LAT:

LONG:

ALT. 25.842 M

PHOTO REF:

ROLL



FRAME

TERRAIN

SOIL /

SAND

ROCK

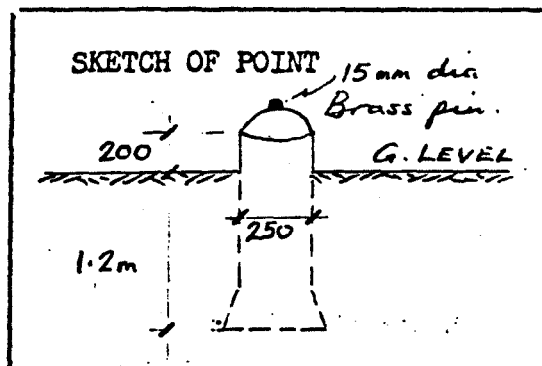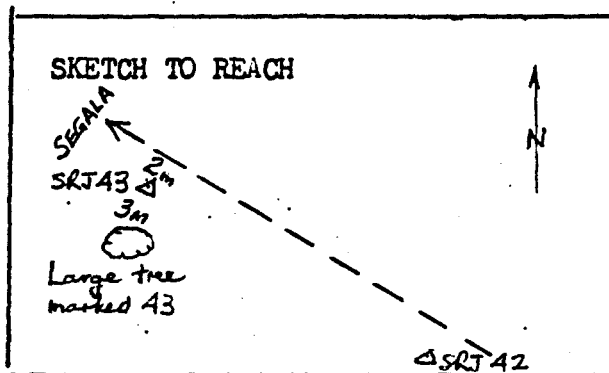

DESCRIPTION:

From SRJ 42 proceed along track to Segala for 1 km, and find SRJ 43, 2 metres to left of track near a large tree marked 43 in red paint.

ACCEPTED/REJECTED/HOLD

De la borne SRJ 42, suivre le chemin en direction

de Segala sur une distance de 1 km ; la borne SRJ 43

est située à droite à 2 m de la piste près d'un grand arbre portant le chiffre 43 peint en rouge.

PREPARED BY: K. Beaumont

SIGNATURE :

DATE

: 6/11/79

RECONNAISSANCE

STATION DESCRIPTION

STATION NAME

Mle

No

13

TYPE: P/TRAV
1ST ORD
BM

MAP SHEET NAME

B A K E L

NO.

ND 28 XVIII

COORDS LAT:

LONG:

PHOTO REF:

ROLL

FRAME

Alt. 25.722 m
25.705 Pub. Ist
order

TERRAIN

SOIL

SAND


ROCK

SKETCH TO REACH

Bakel



SKETCH OF POINT

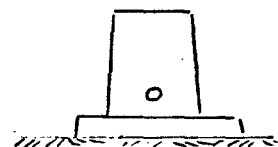

DESCRIPTION:

ACCEPTED/REJECTED/HOLD

IGN bench mark located south of Bakel - Ambededi
road.

PREPARED BY:
SIGNATURE :
DATE :

RECONNAISSANCE

STATION DESCRIPTION

STATION NAME

S R J

No

46

TYPE: P/TRAV
1ST ORD
EM

MAP SHEET

NAME

BAKEL

No

ND 28 XVIII

COORDS LAT:

LONG:

ALT. 28.046 M

PHOTO REF:

ROLL



FRAME

TERRAIN

SOIL /

SAND

ROCK

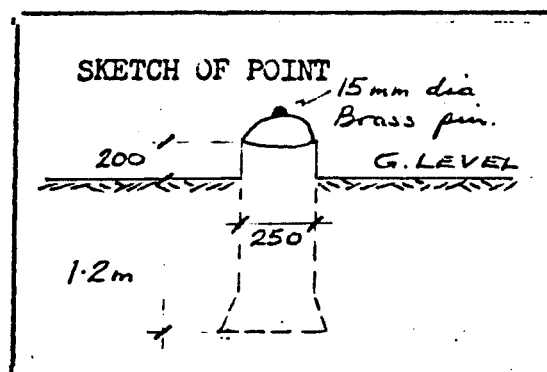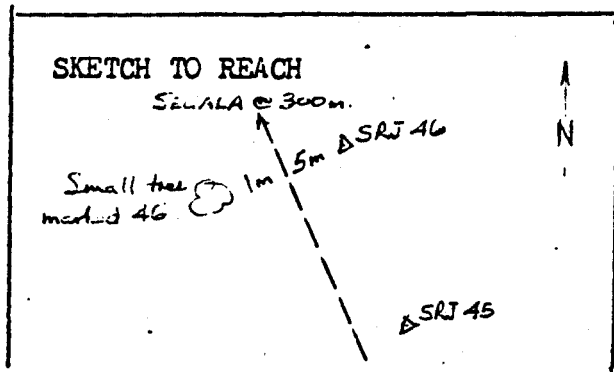

DESCRIPTION:

From SRJ 45 proceed along track to Segala for 1 km ; and find SRJ 46, 5 metres to right of track, opposite a small tree marked 46 in red paint.

ACCEPTED/REJECTED/HOLD

De la borne SRJ 45, suivre le chemin en direction

de Segala sur une distance de 1 km ; la borne SRJ 46 est située à droite à 5 m de la piste, en face d'un petit arbre qui porte 46 peint en rouge.

PREPARED BY: K. Beaumont
SIGNATURE :
DATE : 6/11/79

SENEGAL RIVER BASIN
SURVEY AND MAPPING PROJECT

TELEDYNE
GEOTRONICS

RECONNAISSANCE

STATION DESCRIPTION

STATION NAME

S R J

No

47

TYPE: P/TRAV
1ST ORD
E1

MAP SHEET

NAME

BAKEL

No

ND 28 XVIII

COORDS LAT:

LONG:

ALT. 27.186 M

PHOTO REF:

ROLL



FRAME

TERRAIN

SOIL /

SAND

ROCK

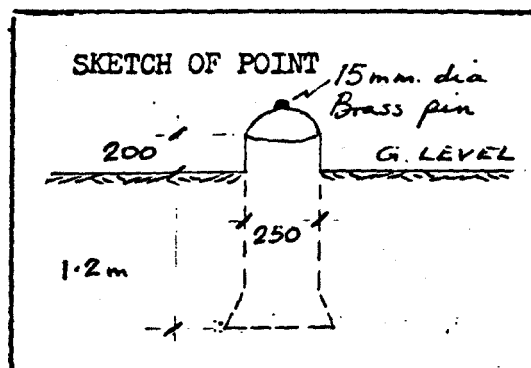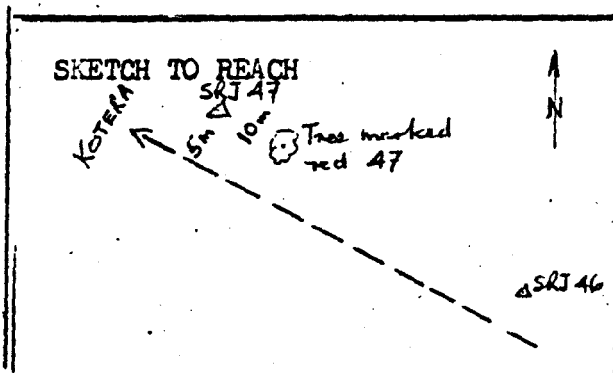

DESCRIPTION:

From SRJ 46 proceed along track (passing through Segala), to Kotera for 1 km, and find SRJ 47, 5 metres to right of track and 10 metres from a tree marked 47 in red paint.

ACCEPTED/REJECTED/HOLD

PREPARED BY: *K. Beaumont*
SIGNATURE :
DATE : *6/11/79*

De la borne SRJ 46, suivre le chemin passant à travers Segala en direction de Kotera sur une distance de 1 km ; la borne SRJ 47 est située à droite à 5 m de la piste et à 10 m d'un arbre qui porte 47 peint en rouge.

SENEGAL RIVER BASIN
SURVEY AND MAPPING PROJECT

TELEDYNE
GEOTRONICS

RECONNAISSANCE

STATION DESCRIPTION

STATION NAME

S R J

No

49

TYPE: P/TRAV
1ST ORD
BM

MAP SHEET NAME

BAKEL

No

ND 28 XVIII

COORDS LAT:

LONG:

ALT. 25.265 M

PHOTO REF:

ROLL



FRAME

TERRAIN

SOIL

SAND

ROCK

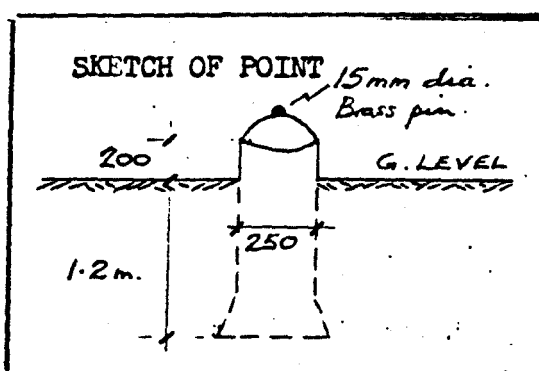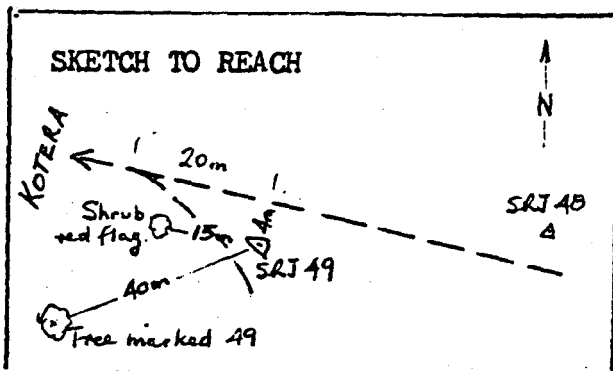

DESCRIPTION:

From SRJ 48 proceed along track to Kotera for 1 km, and find SRJ 49 4 metres to left of track. SRJ 49 is situated 20 metres from a junction of two tracks ; 15 metres from a shrub marked with red flagging, and 40 metres from a tree marked 49 in red paint.

ACCEPTED/REJECTED/HOLD

De la borne SRJ 49, suivre le chemin en direction

de Kotera sur une distance de 1 km ; la borne SRJ 49 est située à gauche à 4 m de la piste. La borne SRJ 49 se trouve à l'embranchement de 2 à 15 m d'un arbuste peint en rouge et à 40 m d'un arbre portant 49 peint en rouge.

PREPARED BY: *K. Beaumont*
SIGNATURE :
DATE : *6/11/79*

SENEGAL RIVER BASIN
SURVEY AND MAPPING PROJECT

TELEDYNE
GEOTRONICS

RECONNAISSANCE

STATION DESCRIPTION

STATION NAME

S R J

No

50

TYPE: P/TRAV

1ST ORD

BM

MAP SHEET NAME

BAKEL

No

ND 28 XVIII

COORDS LAT:

LONG:

ALT. 25.054 M

PHOTO REF:

ROLL

FRAME


TERRAIN

SOIL /


SAND

ROCK

SKETCH TO REACH

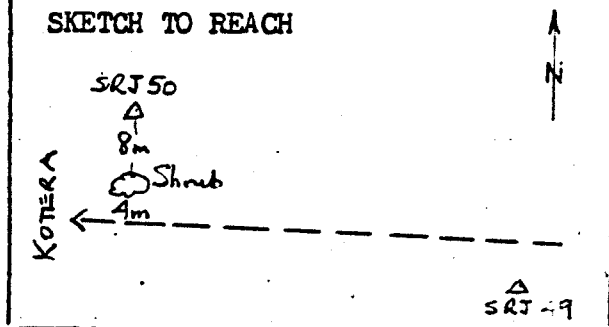

SKETCH OF POINT

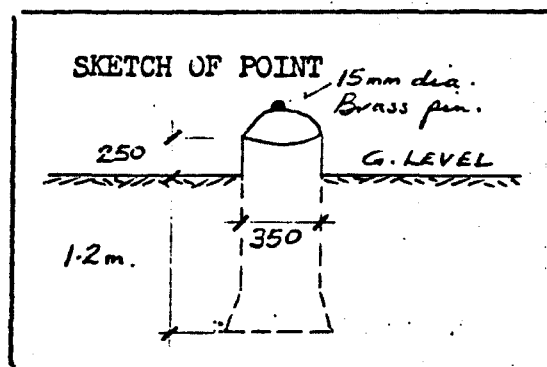

DESCRIPTION:

From SRJ 49 proceed along track to Kotera for 1 km ; and find SRJ 50, 12 metres to right of track, and 8 metres to right of a shrub marked with red flagging.

ACCEPTED/REJECTED/HOLD

De la borne SRJ 49, suivre le chemin en direction

de Kotera sur une distance de 1 km ; la borne SRJ 50 est située à droite à 12 m de la piste et à droite à 8 m d'un arbuste peint en rouge.

PREPARED BY: K. Broumoff

SIGNATURE :

DATE

: 6/11/79

SENEGAL RIVER BASIN
SURVEY AND MAPPING PROJECT

TELEDYNE
GEOTRONICS

RECONNAISSANCE

STATION DESCRIPTION

STATION NAME

S R J

No

51

TYPE: P/TRAV

1ST ORD

B1

MAP SHEET

NAME

BAKEL

No

ND 28 XVIII

COORDS LAT:

LONG:

ALT. 27.332 M

PHOTO REF:

ROLL



FRAME

TERRAIN

SOIL

SAND

ROCK

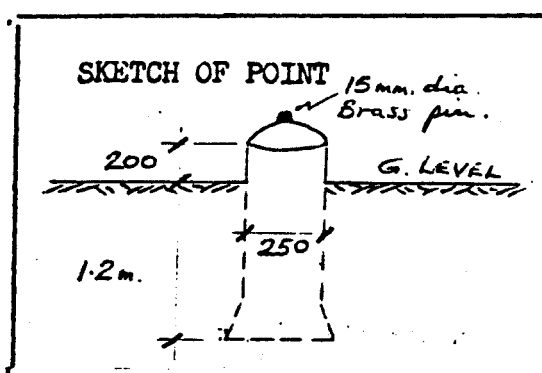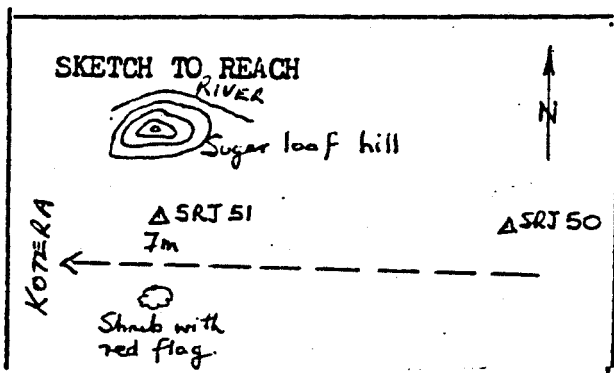

DESCRIPTION:

From SRJ 50 proceed along track to Kotera for 1 km, and find SRJ 51, 7 metres to right of track. A large hill can be seen to right of track beyond the station.

ACCEPTED/REJECTED/HOLD

De la borne SRJ 50, suivre le chemin en direction

de Kotera sur une distance de 1 km ; la borne SRJ 51, est située à droite à 7 m de la piste. On voit de la droite du chemin une grande colline qui se trouve au loin de la borne.

PREPARED BY: K. Beaumont

SIGNATURE :

DATE

6/11/79

RECONNAISSANCE

STATION DESCRIPTION

STATION NAME

S R J

No

52

TYPE: P/TRAV
1ST ORD
EM

MAP SHEET NAME

BAKEL

No

ND 28 XVIII

COORDS LAT:

LONG:

ALT. 24.881 M

PHOTO REF:

ROLL



FRAME

TERRAIN

SOIL /

SAND

ROCK

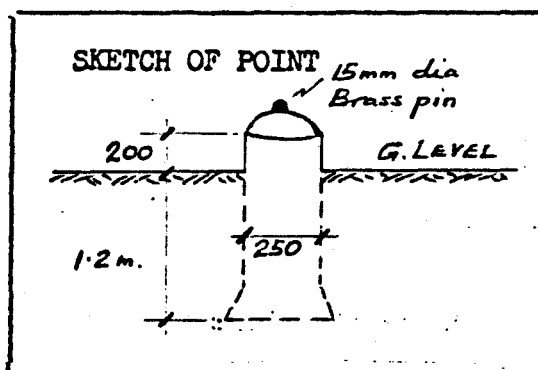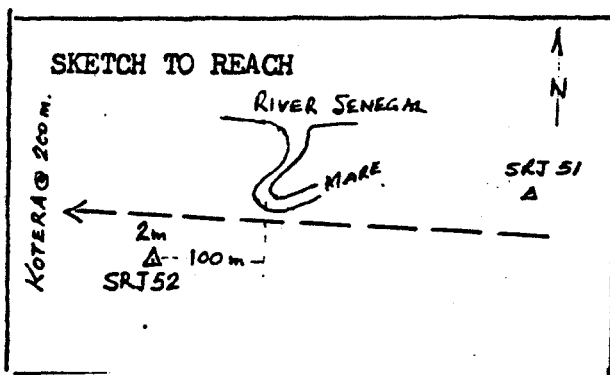

DESCRIPTION:

From SRJ 51 proceed on track to Kotera for 1 km, and find SRJ 52 2 metres to left of track approximately 200 metres east of Kotera village.

ACCEPTED/REJECTED/HOLD

De la borne SRJ 51, suivre le chemin en direction de Kotera sur une distance de 1 km ; la borne SRJ 52 est située à gauche à 2 m de la piste à environ 200 m à l'est du village de Kotera.

PREPARED BY: K. Beaumont.

SIGNATURE :

DATE

6/11/79

SENEGAL RIVER BASIN
SURVEY AND MAPPING PROJECT

TELEDYNE
GEOTRONICS

RECONNAISSANCE

STATION DESCRIPTION

STATION NAME

S R J

No

53

TYPE: P/TRAV

1ST ORD

EM

MAP SHEET NAME

BAKEL

No

ND 28 XVIII

COORDS LAT:

LONG:

ALT. 25.534 M

PHOTO REF:

ROLL



FRAME

TERRAIN

SOIL

SAND

ROCK

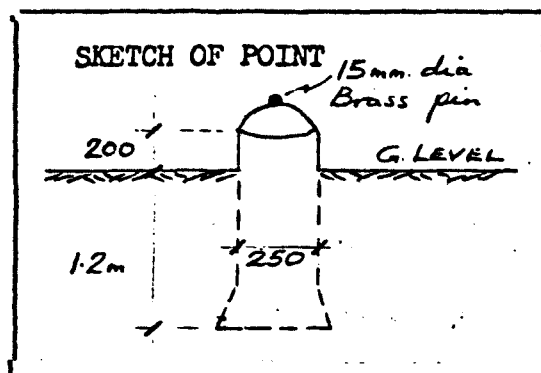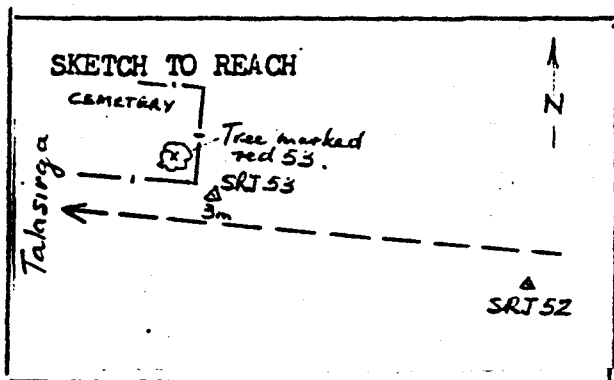

DESCRIPTION:

From SRJ 52 proceed along track to Talasirga for 1 km, and find SRJ 53, 3 metres to right of track by the corner of a cemetery. A tree on inside of cemetery corner is marked 53 in red paint.

ACCEPTED/REJECTED/HOLD

De la borne SRJ 52, suivre le chemin en direction de Talasirga sur une distance de 1 km ; la borne SRJ 53 se trouve à droite à 3 m de la piste au coin d'un cimetière. Un arbre qui porte 53 peint en rouge se trouve au coin d'un cimetière.

PREPARED BY: K. Beaumont

SIGNATURE :

DATE

: 11/11/89

SENEGAL RIVER BASIN
SURVEY AND MAPPING PROJECT

TELEDYNE
GEOTRONICS

RECONNAISSANCE

STATION DESCRIPTION

STATION NAME

S R J

No

55

TYPE: P/TRAV

1ST ORD

BM

MAP SHEET NAME

BAKEL

No

ND 28 XVIII

COORDS LAT:

LONG:

ALT. 26.702 M

PHOTO REF:

ROLL



FRAME

TERRAIN

SOIL

SAND

ROCK

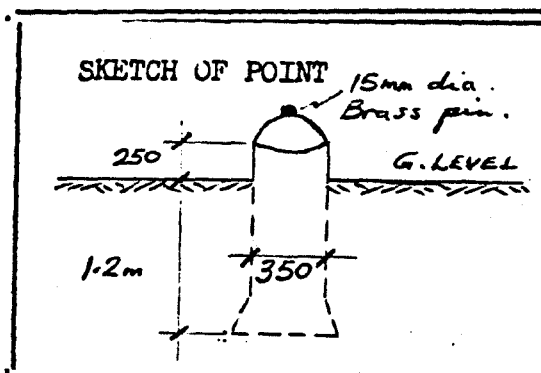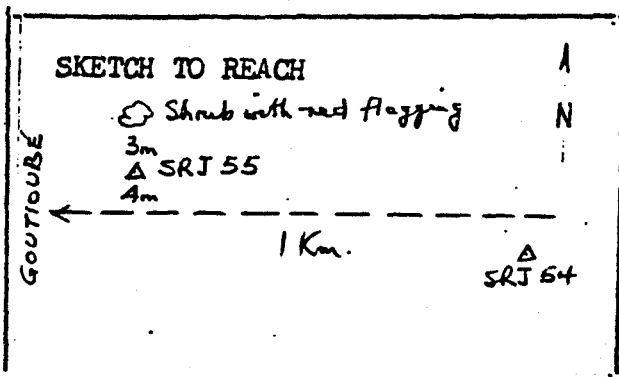

DESCRIPTION:

From SRJ 54 travel along track to Goutioubé for 1 km, and find SRJ 55, 4 metres to right of track near a shrub marked with red flagging

ACCEPTED/REJECTED/HOLD

De la borne SRJ 54, suivre le chemin en direction de Goutioubé sur une distance de 1 km ; la borne SRJ 54 est située à droite à 4 m de la piste près d'un arbuste peint en rouge.

PREPARED BY: K. Praumont

SIGNATURE :

DATE

: 6/11/79

55

RECONNAISSANCE

STATION DESCRIPTION

STATION NAME

S R J

No

56

TYPE: P/TRAV
1ST ORD
B1

MAP SHEET NAME

BAKEL

No

ND 28 XVIII

COORDS LAT:

LONG:

ALT. 27.557 M

PHOTO REF:

ROLL



FRAME

TERRAIN

SOIL

SAND

ROCK

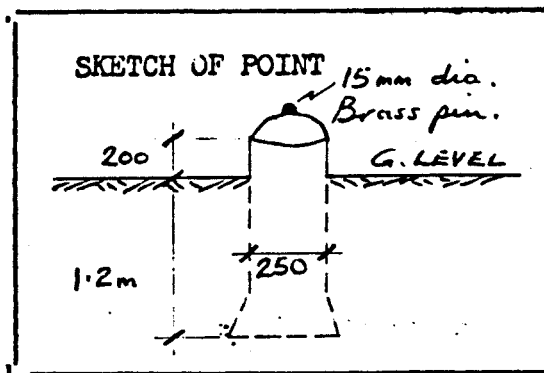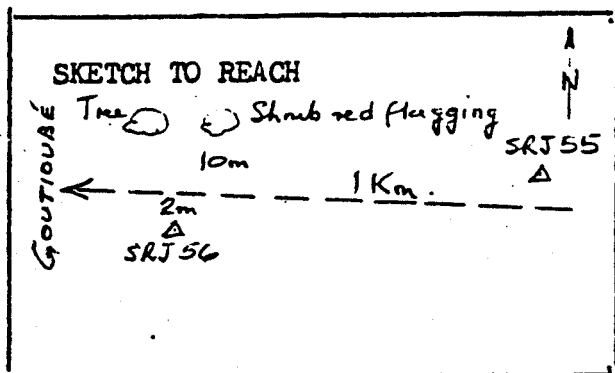

DESCRIPTION:

From SRJ 55 travel along track to Goutioubé for 1 km, and find SRJ 56 2 metres to left of track with a small tree and shrub marked with red flagging 10 metres to right of track, opposite station.

ACCEPTED/REJECTED/HOLD

De la borne SRJ 56, suivre le chemin en direction

de Goutioubé sur une distance de 1 km, la borne SRJ 56 est située à gauche à 2 m de la piste, avec un petit arbre peint en rouge/situé à droite à 10 m du chemin en face de la borne.

PREPARED BY: K. Beaulieu
SIGNATURE :
DATE : 11/11/79

RECONNAISSANCE

STATION DESCRIPTION

STATION NAME

Mle

No

10

TYPE: P/TRAV
1ST ORD
BM

MAP SHEET NAME

BAKEL

NO.

ND 28 XVIII

COORDS LAT:

LONG:

PHOTO REF:

ROLL

FRAME

Alt. 26.482 m
26.493 Pub. Ist
order

TERRAIN

SOIL


SAND

ROCK

SKETCH TO REACH

Bakel ← ———— [] ———— → Ambededi

SKETCH OF POINT

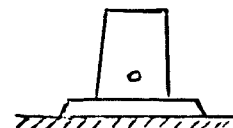

DESCRIPTION:

ACCEPTED/REJECTED/HOLD

IGN bench mark at the village of Goutioubé,
north of Bakel - Ambededi road.

PREPARED BY:
SIGNATURE :
DATE :

SENEGAL RIVER BASIN
SURVEY AND MAPPING PROJECT

TELEDYNE
GEOTRONICS

RECONNAISSANCE

STATION DESCRIPTION

STATION NAME

S R J

No

59

TYPE: P/TRAV
1ST ORD
BM

MAP SHEET NAME

BAKEL

No

ND 28 XVIII

COORDS LAT:

LONG:

ALT. 25.552 M

PHOTO REF:

ROLL



FRAME

TERRAIN

SOIL

SAND

ROCK

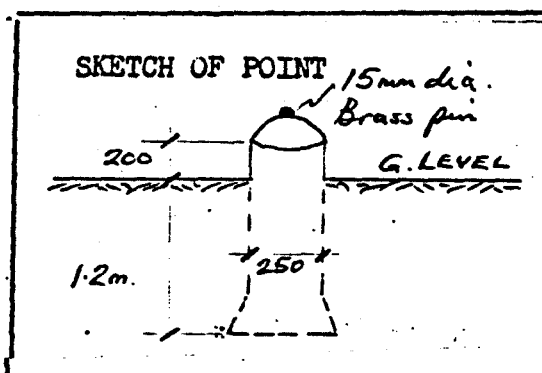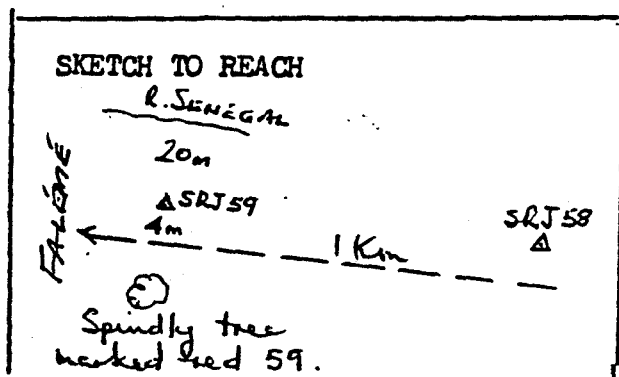

DESCRIPTION:

From SRJ 58 travel along track to R. Falémé for 1 km, and find SRJ 59, 4 metres to right of track with R. Senegal bank a further 20 metres right. A spindly tree on left of track is marked 59 in red paint.

ACCEPTED/REJECTED/HOLD

De la borne SRJ 58, suivre le chemin en direction du fleuve Falémé sur une distance de 1 km ; la borne SRJ 59 est située à droite à 4 m du chemin distant de la rive du fleuve Sénégal de 20 m. Un très mince arbre situé à gauche de la piste porte peint en rouge 59.

PREPARED BY: K. Beaumont
SIGNATURE :
DATE : 6/11/79

RECONNAISSANCE

STATION DESCRIPTION

STATION NAME

Mle

No

9

TYPE: P/TRAV
1ST ORD
BM

MAP SHEET NAME

BAKEL

NO.

ND 28 XVIII

COORDS LAT:

LONG:

PHOTO REF:

ROLL

FRAME

Alt. 23.273 m
23.316 Pub. Ist
order


TERRAIN

SOIL


SAND

ROCK

SKETCH TO REACH

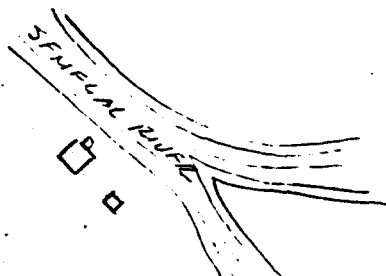

SKETCH OF POINT

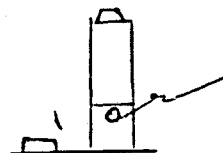

DESCRIPTION:

ACCEPTED/REJECTED/HOLD

IGN bench mark located at the village of
Aroundou, A traverse point named AROUNDU.

PREPARED BY:
SIGNATURE :
DATE :

SENEGAL RIVER BASIN
SURVEY AND MAPPING PROJECT

TELEDYNE
GEOTRONICS

RECONNAISSANCE

STATION DESCRIPTION

STATION NAME

S R J

No

60

TYPE: P/TRAV
1ST ORD
BT

MAP SHEET NAME

BAKEL

No

ND 28 XVIII

COORDS LAT:

LONG:

ALT. 24.666M

PHOTO REF:

ROLL



FRAME

TERRAIN

SOIL

SAND

ROCK

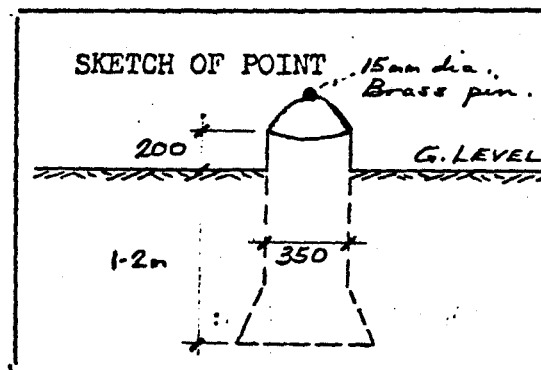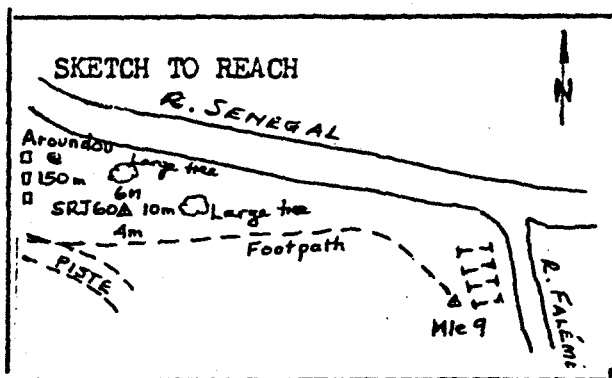

DESCRIPTION: From IGN Bench Mark Mle 9 at confluence of rivers Senegal and Falémé, proceed along footpath for 1 km to a point 150 metres from Aroundou village. SRJ 60 is situated 4 metres to right of footpath, 6 metres from a large tree painted 60 in red. A second large tree is situated 10 metres East of SRJ 60.

ACCEPTED/REJECTED/HOLD

Du repère de nivellement IGN au confluent des

fleuves Sénégal et Falémé, suivre le sentier sur une distance de 1 km jusqu'à

un point loin du village de Aroundou de 150 m, la borne SRJ 60 se trouve à

droite à 4 m du sentier, à 6 m d'un grand arbre peint en rouge portant le chiffre 60 ; un second grand arbre est situé à 10 m à l'Est de SRJ 60.

PREPARED BY: K. Beaumont

SIGNATURE :

DATE : 6/11/79

RECONNAISSANCE
STATION DESCRIPTION

STATION NAME

S R J

No

61

TYPE: P/TRAV
1ST ORD
B1

MAP SHEET NAME

BAKEL

No

ND 28 XVIII

COORDS LAT:

LONG:

ALT. 24.444 M

PHOTO REF:

ROLL



FRAME

TERRAIN

SOIL /

SAND

ROCK

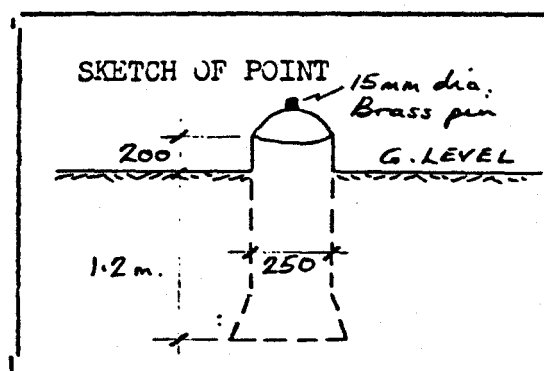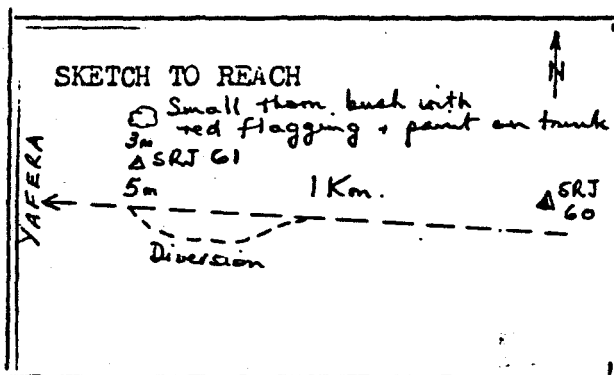

DESCRIPTION:

From SRJ 60 proceed through Aroundou village along road to Yaféra for 1 km, and find SRJ 61, 5 metres to right of road, at a junction of the main track and a diversion. A small thorn bush with red flagging and red painted, trunk is 3 metres further right of station.

ACCEPTED/REJECTED/HOLD

De la borne SRJ 60, suivre la route en direction de Yaféra à travers le village de Aroundou sur une distance de 1 km ; la borne SRJ 61 est située à droite à 5 m de la rue à l'embranchement principal et celui d'une déviation. Quelques arbustes épineux peints en rouge se trouvent à droite à 3 m de la borne.

PREPARED BY: K. Beaumont
SIGNATURE :
DATE : 6/11/79

RECONNAISSANCE

STATION DESCRIPTION

STATION NAME

S R J

No

62

TYPE: P/TRAV
1ST ORD
E1

MAP SHEET

NAME

BAKEL

No

ND 28 XVIII

COORDS LAT:

LONG:

ALT. 24.844 M

PHOTO REF:

ROLL



FRAME

TERRAIN

SOIL /

SAND

ROCK

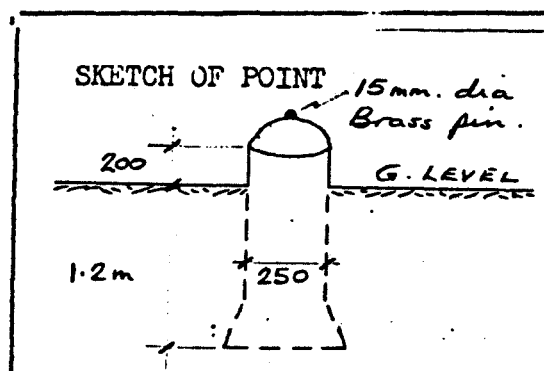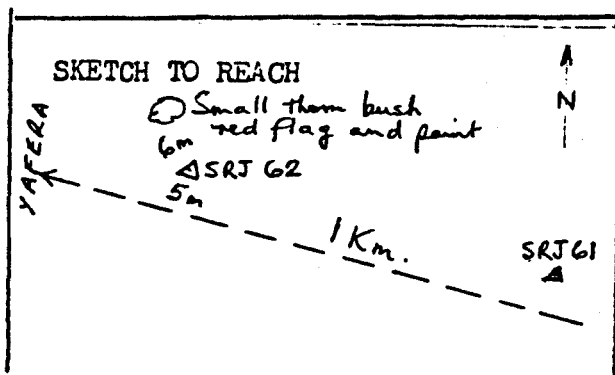

DESCRIPTION:

From SRJ 61 proceed along road to Yaféra for 1 km, and find SRJ 62, 5 metres to right of road, and 6 metres from a small thorn bush marked with red flagging and red paint.

ACCEPTED/REJECTED/HOLD

De la borne SRJ 61, suivrela route de Yaféra sur une distance de 1 km ; la borne SRJ 62 est située à droite à 5 m de la route et à 6 m de quelques arbustes épineux peints en rouge.

PREPARED BY: K. Beaumont
SIGNATURE :
DATE : 6/12/79

SENEGAL RIVER BASIN
SURVEY AND MAPPING PROJECT

TELEDYNE
GEOTRONICS

RECONNAISSANCE

STATION DESCRIPTION

STATION NAME

S R J

No

63

TYPE: P/TRAV
1ST ORD
B1

MAP SHEET

NAME

BAKEL

No

ND 28 XVIII

COORDS LAT:

LONG:

ALT. 24.507 M

PHOTO REF:

ROLL



FRAME

TERRAIN

SOIL

SAND

ROCK

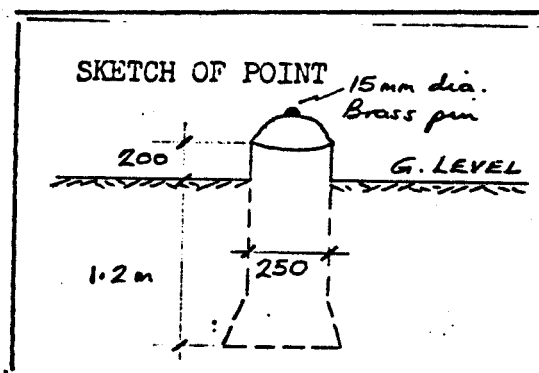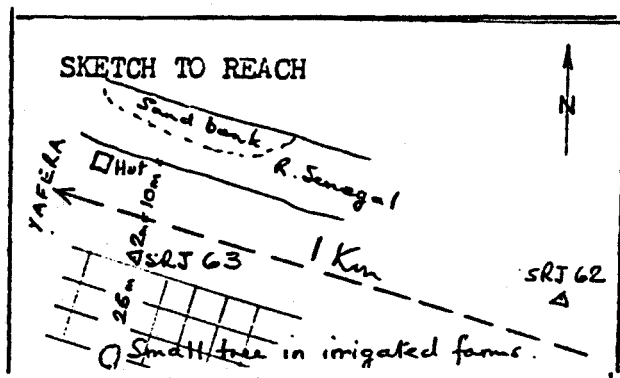

DESCRIPTION:

From SRJ 62 proceed along road to Yaféra for 1 km, and find SRJ 63, 2 metres to left of road on the edge of irrigated farms/gardens. A small tree is 25 metres further left of station and in the farm area. A small sun-hut with red flags and red paint 63 on uprights is situated to front right of station R. Sénégal with a very large sand bank on north side is 10 metres to right of road at the station.

ACCEPTED/REJECTED/HOLD

PREPARED BY: K. Beaumont
SIGNATURE :

De la borne SRJ 62, suivre la route en direction de DATE



: 6/12/79

Yaféra sur une distance de 1 km. La borne SRJ 63 est située à 2 m à gauche de la route et à la hauteur de quelques champs irrigués. A 25 m à l'intérieur de cette zone, un petit arbre est situé à gauche de la gare. Un arbre de soleil (hutte) portant sur ses montants des drapeaux se trouve à l'avant droit de la gare. La rive du Fleuve Sénégal se trouve à 10 m côté nord sud à droite de la borne.

RECONNAISSANCE

STATION DESCRIPTION

STATION NAME	S R J	No	64	TYPE: P/TRAV 1ST ORD E1			
MAP SHEET NAME	BAKEL	No	ND 28 XVIII				
COORDS LAT:		LONG:		ALT. 23.775 M			
PHOTO REF:	ROLL	FRAME					
TERRAIN	<table border="1" style="width: 100%; border-collapse: collapse;"> <tr> <td style="width: 33%; text-align: center;">SOIL /</td> <td style="width: 33%; text-align: center;">SAND</td> <td style="width: 33%; text-align: center;">ROCK</td> </tr> </table>				SOIL /	SAND	ROCK
SOIL /	SAND	ROCK					

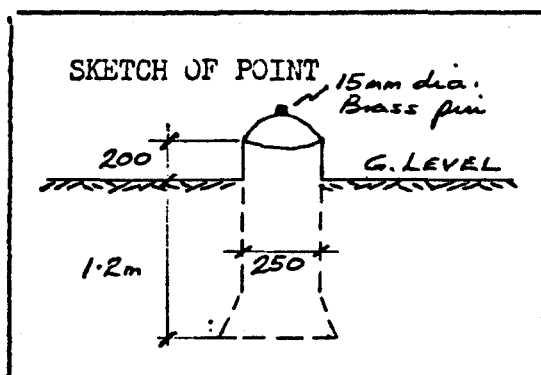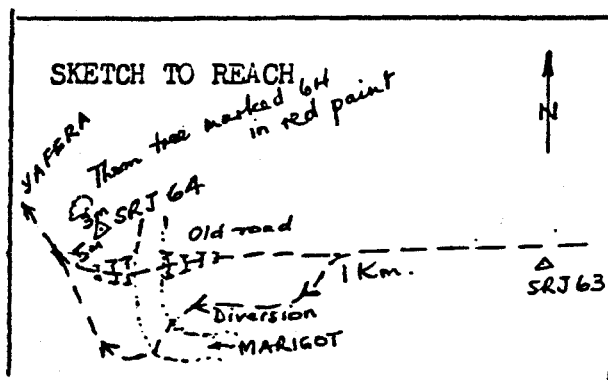

DESCRIPTION: From SRJ 63 proceed along road to Yaféra for 1 km, and find SRJ 64, 5 metres to right of road and 50 metres East of junction of old road and diversion.
A thorn tree situated 3 metres from station is marked 64 in red paint.
SRJ 64 is 100 metres west of Marigot.

ACCEPTED/REJECTED/HOLD

PREPARED BY: K. Beaumont
SIGNATURE :
DATE : 6/12/1979

De la borne SRJ 63, suivre la route en direction de Yaféra sur une distance de 1 km ; la borne SRJ 64 est située à droite de la rue à 50 m à l'Est de l'embranchement d'une vieille rue et d'une déviation.
Un fromager portant le chiffre 64 peint en rouge se trouve à 3 m de la gare ; quant à la borne SRJ 64, elle se situe à 100 m à l'Ouest d'un marigot.

RECONNAISSANCE
STATION DESCRIPTION

STATION NAME

S R J

No

65

TYPE: P/TRAV
1ST ORD
BM

MAP SHEET NAME

BAKEL

No

ND 28 XVIII

COORDS LAT:

LONG:

ALT. 23.607M

PHOTO REF:

ROLL



FRAME

TERRAIN

SOIL /

SAND

ROCK

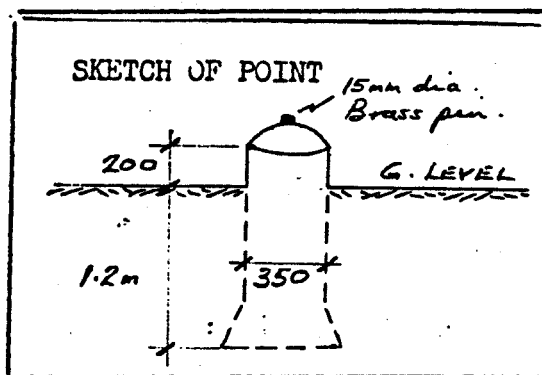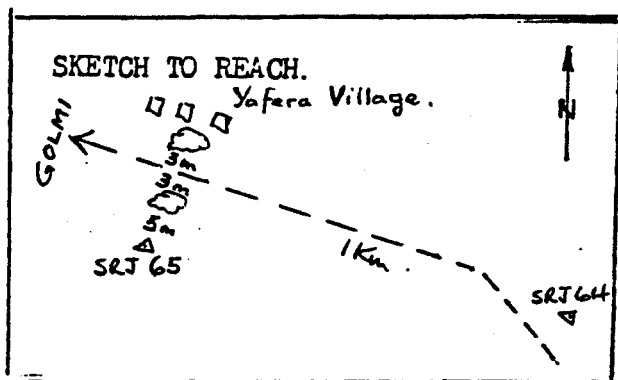

DESCRIPTION:

From SRJ 64 proceed along road to Yaféra for 1 km, and find SRJ 65, in Yaféra village, 8 metres to left of road behind a tree 3 metres to left of road.

Another tree stands 3 metres to right of road opposite station.

ACCEPTED/REJECTED/HOLD

De la borne SRJ 64, suivre la route en direction

de Yaféra sur une distance de 1 km ; la borne SRJ 65 est située à gauche à 8 m de la route, derrière un arbre qui se trouve à gauche à 3 m de la route dans le village de Yaféra. Un autre arbre se trouve également à droite à 3 m de la route en face de la borne.

PREPARED BY: K Beaumont.

SIGNATURE :

DATE

: 6/12/79

TELEDYNE
GEOTRONICS

STATION DESCRIPTION

S R J

No

66

TYPE: P/TRAV
1ST ORD
EM

BAKEL

No

ND 28 XVIII

LONG:

ALT. 24.105 M

ROLL



FRAME

TERRAIN

SOIL

SAND

ROCK

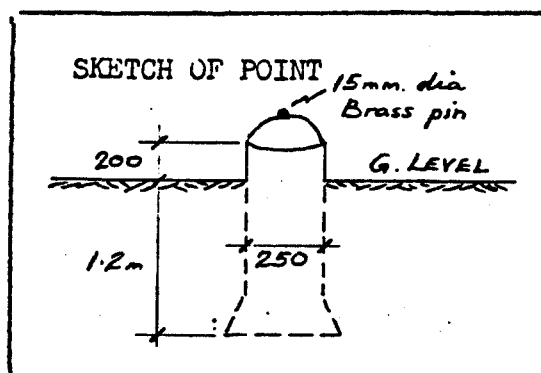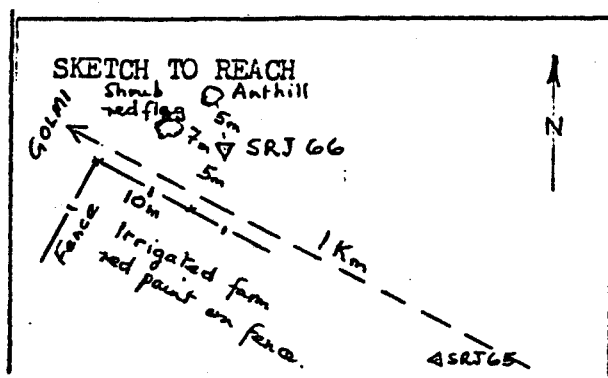

From SRJ 65 proceed along road to Golmi for 1 km and find SRJ 66 5 metres to right of road ; near an anthill and small shrub with red flagging markers.

On the opposite side of the road is a fenced, irrigated farm with red paint on the fence. SRJ 66 is 10 metres East of the fence corner.

ACCEPTED/REJECTED/HOLD

De la borne SRJ 65, suivre la route en direction

de Golmi sur une distance de 1 km ; la borne SRJ 66 est située à droite à 5 m de la route près d'une termitière et de petits arbustes avec de petits drapeaux rouges. De l'autre côté de la rue se trouve un champ irrigué dont la clôture est peinte en rouge. SRJ 66 se situe à 10 m à l'Est au coin d'une clôture.

PREPARED BY: K. Beaumont
SIGNATURE :
DATE : 6/12/76

DATE _____

DATE _____

: 6/12/79

RECONNAISSANCE

STATION DESCRIPTION

STATION NAME

S R J

No

67

TYPE: P/TRAV
1ST ORD
EM

MAP SHEET

NAME

BAKEL

No

ND 28 XVIII

COORDS LAT:

LONG:

ALT. 23.434 M

PHOTO REF:

ROLL



FRAME

TERRAIN

SOIL /

SAND

ROCK

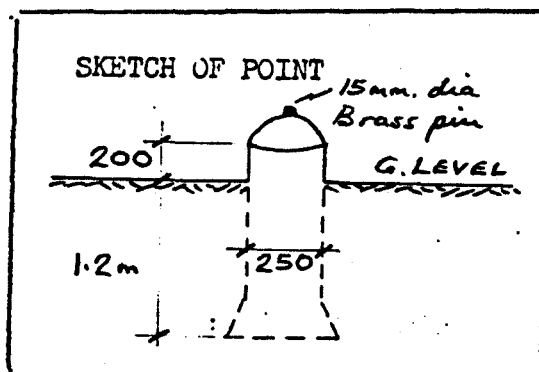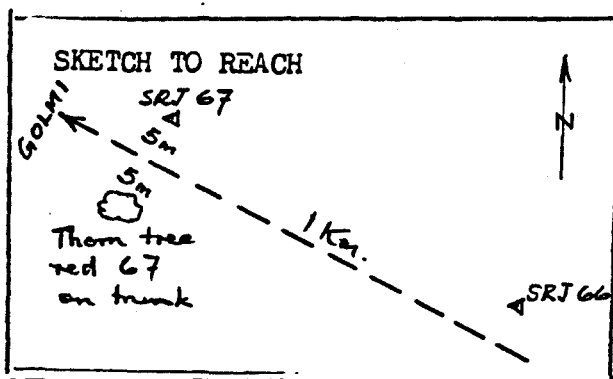

DESCRIPTION:

From SRJ 66 proceed along road to Golmi for 1 km and find SRJ 67, 5 metres to right of road. A thorn tree painted with a red 67 stands 5 metres to left of road opposite station.

ACCEPTED/REJECTED/HOLD

De la borne SRJ 66, suivre la route en direction

de Golmi sur une distance de 1 km. La borne SRJ 67 est située à droite à 5 m

de la route. Un fromager portant le chiffre 67 peint en rouge se situe à gauche à 5 m de la route et en face de la borne.

PREPARED BY: K.G. Beaumont

SIGNATURE :

DATE

: 7/10/79

SENEGAL RIVER BASIN
SURVEY AND MAPPING PROJECT

TELEDYNE
GEOTRONICS

RECONNAISSANCE
STATION DESCRIPTION

STATION NAME S R J No 68 TYPE: P/TRAV
1ST ORD
B1



MAP SHEET NAME BAKEL No ND 28 XVIII

COORDS LAT: LONG: ALT. 25.262 M

PHOTO REF: ROLL FRAME

TERRAIN

SOIL /	SAND	ROCK
--------	------	------

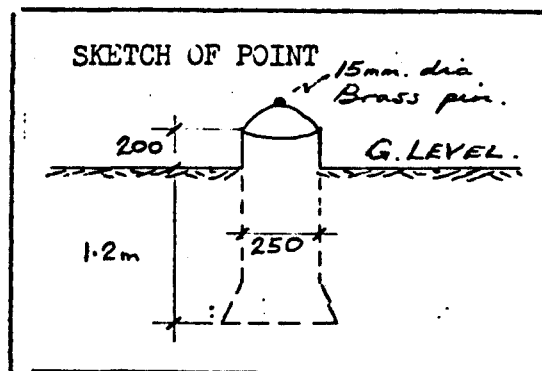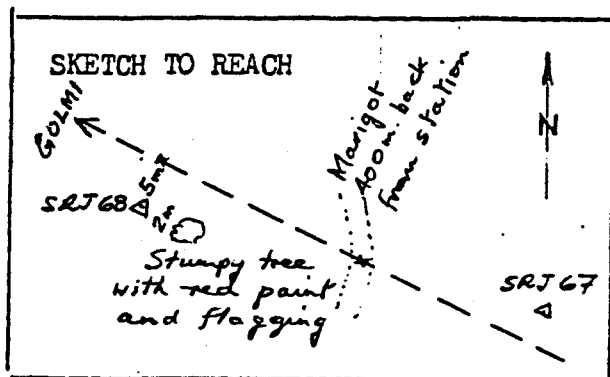

DESCRIPTION:

From SRJ 67 proceed along road to Golmi for 1 km and find SRJ 68, 5 metres to left of road near a small stumpy tree with red flagging and paint. A marigot crosses the road 400 metres before station is reached.

ACCEPTED/REJECTED/HOLD

De la borne SRJ 67, suivre la route en direction de Golmi sur une distance de 1 km. La borne SRJ 68 est située à gauche à 5 m de la route près d'un petit arbre touffu avec une couche de peinture rouge. Avant d'atteindre la gare, un marigot traverse la rue à 400 m.

PREPARED BY: *K. Beaumont*
SIGNATURE :
DATE : *7/12/79*


STATION NAME

S R J

No

71

TYPE: P/TRAV
1ST ORD
E1

MAP SHEET NAME

BAKEL

No

ND 28 XVIII

COORDS LAT:

LONG:

ALT. 23.084 M

PHOTO REF:

ROLL



FRAME

TERRAIN

SOIL

SAND

ROCK

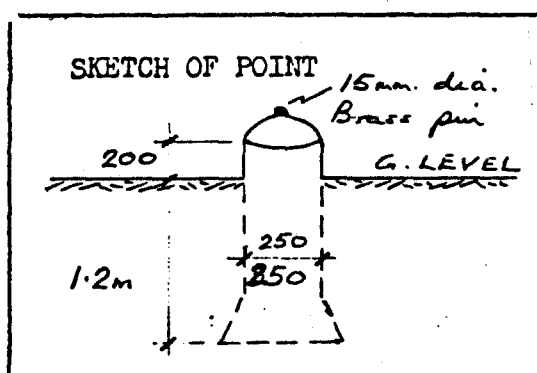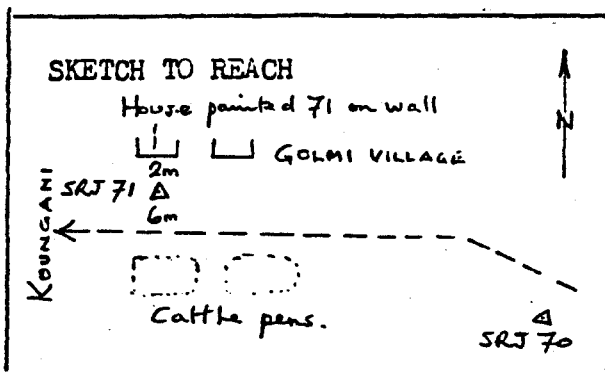

DESCRIPTION:

From SRJ 70 proceed along road for 1 km into Golmi village and find SRJ 71, 6 metres to right of road and 2 metres from a house wall painted with a red 71.

ACCEPTED/REJECTED/HOLD

PREPARED BY: *V. Beaumont*
SIGNATURE :
DATE : *7/12/79*

De la borne SRJ 70, suivre la route sur une distance de 1 km en direction du village de Golmi ; la borne SRJ 71 est située à droite à 6 m de la route et à 2 m du mur d'une maison qui porte le chiffre 71 peint en rouge.

SENEGAL RIVER BASIN
SURVEY AND MAPPING PROJECT

TELEDYNE
GEOTRONICS

RECONNAISSANCE

STATION DESCRIPTION

STATION NAME

S R J

No

72

TYPE: P/TRAV
1ST ORD
B1

MAP SHEET NAME

BAKEL

No

ND 28 XVIII

COORDS LAT:

LONG:

ALT. 23.683 M

PHOTO REF:

ROLL



FRAME

TERRAIN

SOIL /

SAND

ROCK

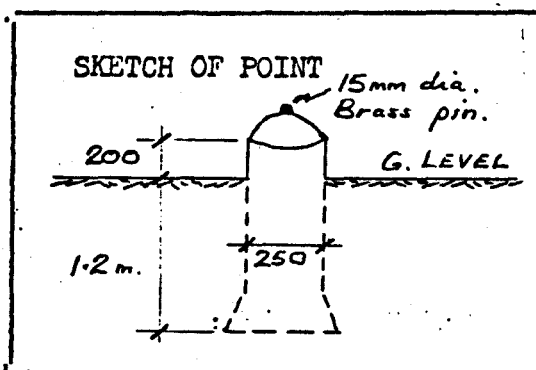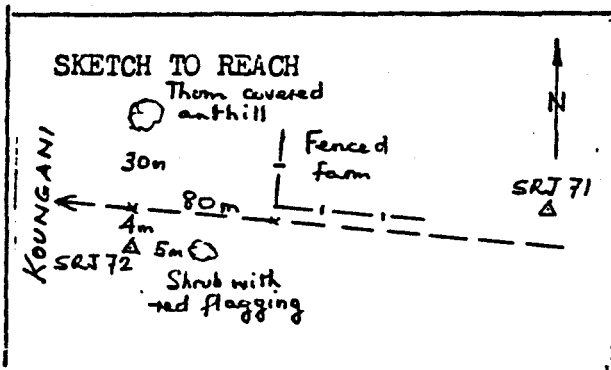

DESCRIPTION:

From SRJ 71 proceed along road to Koungani for 1 km, and find SRJ 72 4 metres to left of road, 5 metres west of a shrub with red flagging and 80 metres west of a farm fence corner. A large anthill covered in thornbush stands 30 metres to right of road opposite station.

ACCEPTED/REJECTED/HOLD

De la borne SRJ 71 suivre la route en direction

de Koungani sur une distance de 1 km ; la borne SRJ 72 est située à gauche à 4 m

de la route, à 5 m à l'ouest d'un arbuste avec des drapeaux rouges et à 80 m à

l'ouest du coin de la clôture d'un champ. Une grande termitière couverte d'arbustes se situe à droite à 30 m de la rue en face de la borne.

PREPARED BY: K. Beaumont
SIGNATURE :

DATE : 7/12/79

RECONNAISSANCE

STATION DESCRIPTION

STATION NAME

S R J

No

73

TYPE: P/TRAV
1ST ORD
B1

MAP SHEET NAME

BAKEL

No

ND 28 XVIII

COORDS LAT:

LONG:

ALT. 23.964 M

PHOTO REF:

ROLL



FRAME

TERRAIN

SOIL /

SAND

ROCK

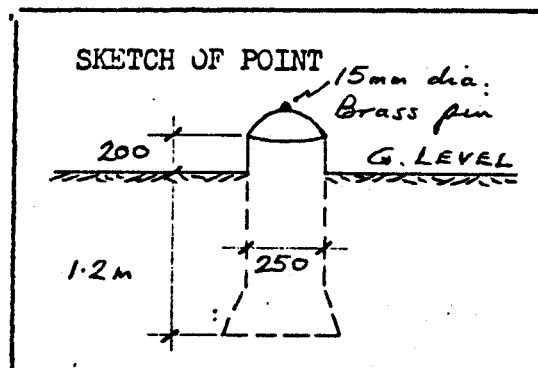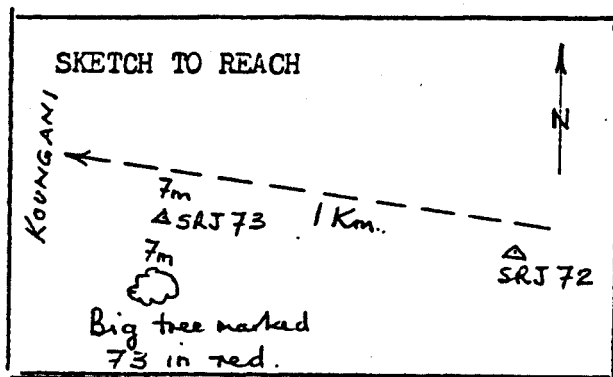

DESCRIPTION:

From SRJ 72 proceed along road to Koungani for 1 km and find SRJ 73 7 metres to left of road, with a big tree marked 73 in red paint 7 metres further left of station.

ACCEPTED/REJECTED/HOLD

PREPARED BY: K. Beaumont
SIGNATURE :
DATE : 7/12/79

De la borne SRJ 72, suivre la route en direction de Koungani sur une distance de 1 km ; la borne SRJ 73 est située à droite à 7 m de la route avec un grand arbre portant 73 peint en rouge à gauche à 7 m de la borne.

RECONNAISSANCE

STATION DESCRIPTION

STATION NAME

S R J

No

74

TYPE: P/TRAV
1ST ORD
B1

MAP SHEET NAME

BAKEL

No

ND 28 XVIII

COORDS LAT:

LONG:

ALT. 24.973 M

PHOTO REF:

ROLL



FRAME

TERRAIN

SOIL

SAND

ROCK

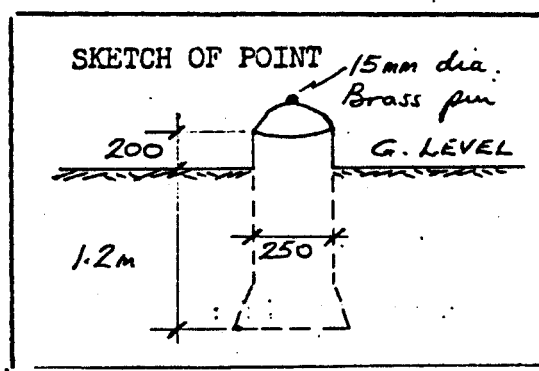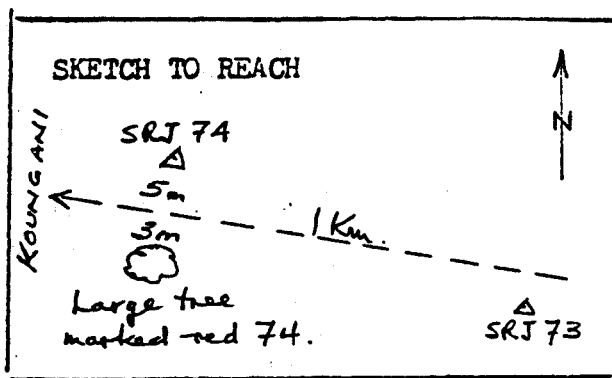

DESCRIPTION:

From SRJ 73 proceed along road to Koungani for 1 km and find SRJ 74 5 metres to right of road. A large tree marked 74 in red paint stands 3 metres to left of road opposite station.

ACCEPTED/REJECTED/HOLD

De la borne SRJ 73 suivre la route en direction

de Koungani sur une distance de 1 km ; la borne SRJ 73 est située à droite à 5 m de la route. Un grand arbre qui porte le chiffre 74 peint en rouge se situe à gauche à 3 m de la route en face de la borne.

PREPARED BY: K. Beaumont

SIGNATURE :

DATE : 7/12/79

RECONNAISSANCE

STATION DESCRIPTION

STATION NAME

S R J

No

75

TYPE: P/TRAV

1ST ORD

BM

MAP SHEET NAME

BAKEL

No

ND 28 XVIII

COORDS LAT:

LONG:

ALT. 24.299 M

PHOTO REF:

ROLL



FRAME

TERRAIN

SOIL /

SAND

ROCK

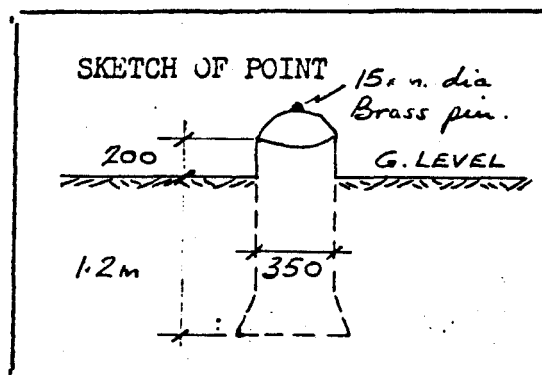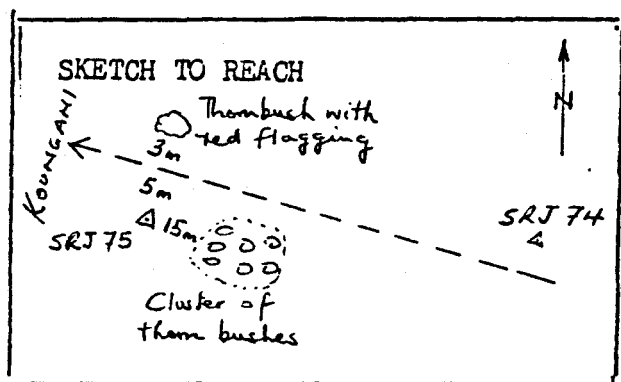

DESCRIPTION:

From SRJ 74 proceed along road to Koungani for 1 km and find SRJ 75 5 metres to left of road, 15 metres beyond a clump of thornbushes. A thornbush with red flagging stands 3 metres to right of road opposite station. Koungani village can be seen at 1/2 km in right foreground.

ACCEPTED/REJECTED/HOLD

De la borne SRJ 74, suivre la route en direction de

Koungani sur une distance de 1 km ; la borne SRJ 75 est située à droite à 5 m de la route, à 15 m d'une souche d'arbustes épineux. Quelques arbustes avec des drapeaux rouges se situent à 3 m de la droite de la route en face de la gare. On voit en premier plan à droite, le village de Koungani à 500 m.

PREPARED BY: *L. Beaumont*

SIGNATURE :

DATE

: *6/11/79*

RECONNAISSANCE

STATION DESCRIPTION

STATION NAME S R J No 76 TYPE: P/TRAV
1ST ORD
EM



MAP SHEET NAME BAKEL No ND 28 XVIII

COORDS LAT: LONG: ALT. 21.465 M

PHOTO REF: ROLL FRAME

TERRAIN

SOIL	SAND	ROCK
------	------	------

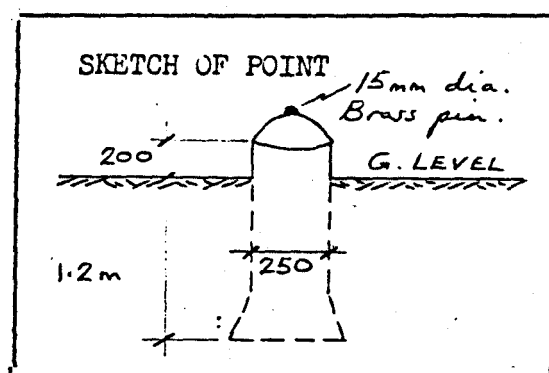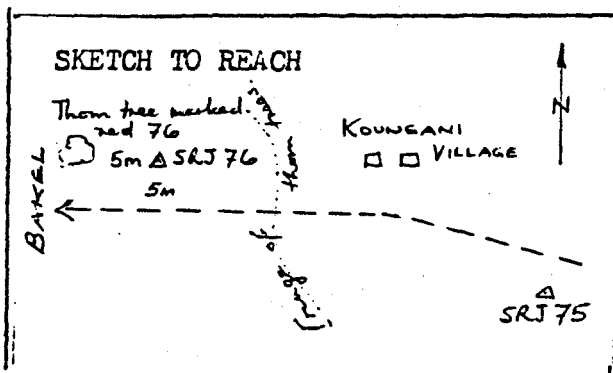

DESCRIPTION:

From SRJ 75 proceed along road to Bakel for 1 km (passing Koungani village) and find SRJ 76, 5 metres to right of road. A thorn tree marked 76 in red paint stands 5 metres west of station.

Station is approximately 400 metres west of Koungani village.

ACCEPTED/REJECTED/HOLD

De la borne SRJ 75, suivre la route en direction

de Bakel sur une distance de 1 km (en passant par le village de Koungani) ; la borne SRJ 76 est située à 5 m de la droite de la route. Quelques arbustes portant le chiffre 76 peint en rouge se situent à 5 m à l'ouest de la gare. La borne se trouve à 400 m à l'ouest du village de Koungani.

PREPARED BY: K. Beaumont.
SIGNATURE :
DATE : 7/12/79

RECONNAISSANCE

STATION DESCRIPTION

STATION NAME S R J No 77 TYPE: P/TRAV
1ST ORD
BM



MAP SHEET NAME BAKEL No ND 28 XVIII

COORDS LAT: LONG: ALT. 21.271 M

PHOTO REF: ROLL FRAME

TERRAIN

SOIL /	SAND	ROCK
--------	------	------

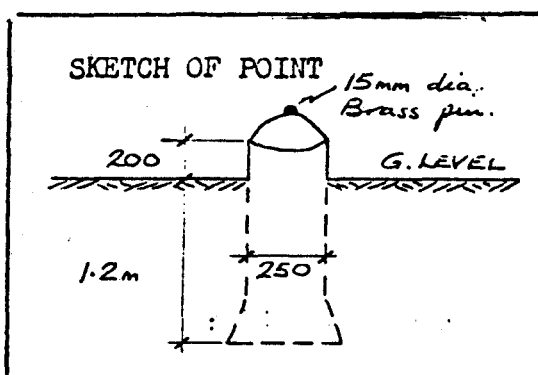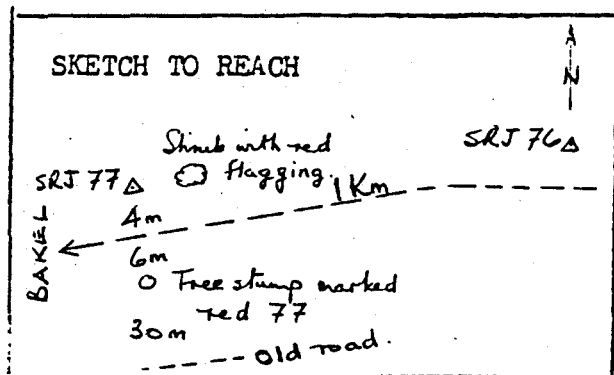

DESCRIPTION: From SRJ 76 proceed along road to Bakel for 1 km and find SRJ 77 4 metres to right of road near a shrub marked with red flagging. A tree stump marked 77 in red paint stands 6 metres to left of road opposite station. The old road is 30 metres beyond the tree stump.

ACCEPTED/REJECTED/HOLD

PREPARED BY: K. Bequimont
SIGNATURE :
DATE : 7/12/79

De la borne SRJ 76, suivre la route en direction de Bakel sur une distance de 1 km ; la borne SRJ 77 est située à 4 m de la droite de la route près d'un arbuste peint en rouge. Une souche d'un arbre porte le chiffre 77 peint en rouge se situe à gauche à 6 m de la route en face de la borne. La route se trouve à 30 m au delà de la souche de l'arbre.

RECONNAISSANCE

STATION DESCRIPTION

STATION NAME

S R J

No

78

TYPE: P/TRAV
1ST ORD
B1

MAP SHEET

NAME

BAKEL

No

ND 28 XVIII

COORDS LAT:

LONG:

ALT. 22.405 M

PHOTO REF:

ROLL



FRAME

TERRAIN

SOIL

SAND

ROCK

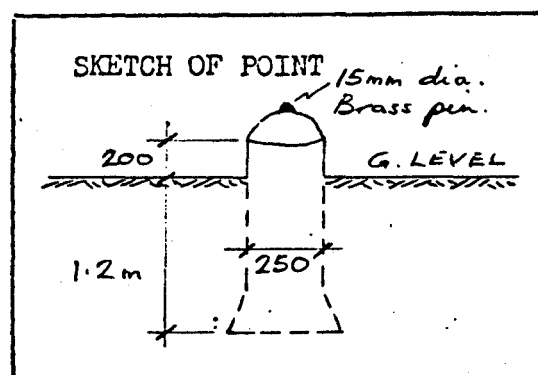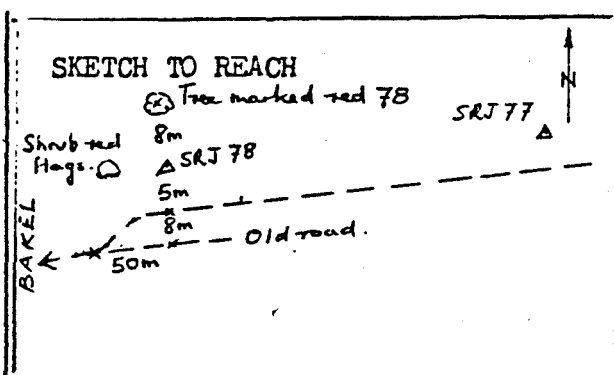

DESCRIPTION:

From SRJ 77 proceed along road to Bakel for 1 km and find SRJ 78, 5 metres to right of road. A tree 8 metres further to right is marked 78 in red paint. A shrub near station is marked with red flagging. The old road is 8 metres to left of existing road at station. The old road joins the existing road 50 metres beyond SRJ 78.

ACCEPTED/REJECTED/HOLD

PREPARED BY: K. Beaumont
SIGNATURE :
DATE : 7/12/79

De la borne SRJ 77, suivre la route en direction de Bakel sur une distance de 1 km ; la borne SRJ 78 est située à droite à 5 m de la rue. Un arbre qui porte le chiffre 78 peint en rouge se trouve à 8 m à droite. Un arbuste qui se trouve près de la borne est peint en rouge aussi. La vieille rue est située à gauche à 8 m à la sortie. La vieille rue aboutit sur celle qui sort de la ville à 50 m de la borne SRJ 78.

RECONNAISSANCE

STATION DESCRIPTION

STATION NAME

Mle

No

4

TYPE: P/TRAV
1ST ORD
BM

MAP SHEET NAME

B A K E L

NO.

ND 28 XVIII

COORDS LAT:

LONG:

PHOTO REF:

ROLL

FRAME

Alt. 23. 234 m
23.283 Pub Ist
order


TERRAIN

SOIL

SAND

ROCK

SKETCH TO REACH

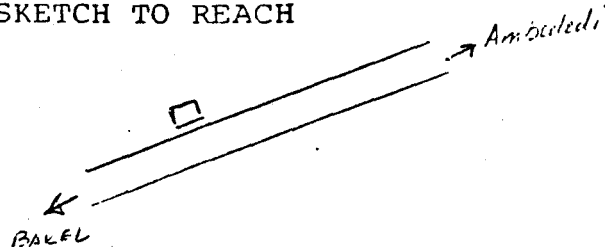

SKETCH OF POINT



DESCRIPTION:

ACCEPTED/REJECTED/HOLD

IGN bench mark north of Bakel - Ambededi road,

4 km east of Koungani village.

PREPARED BY:

SIGNATURE :

DATE :



SENEGAL RIVER BASIN
SURVEY AND MAPPING PROJECT

TELEDYNE
GEOTRONICS

RECONNAISSANCE

STATION DESCRIPTION

STATION NAME	S R J	No	79	TYPE: P/TRAV 2 ST ORD H1
MAP SHEET NAME	BAKEL	No	ND 28 XVIII	
COORDS LAT:		LONG:		ALT. 23.193 M
PHOTO REF:	ROLL	FRAME		
TERRAIN				
	SOIL	SAND	ROCK	

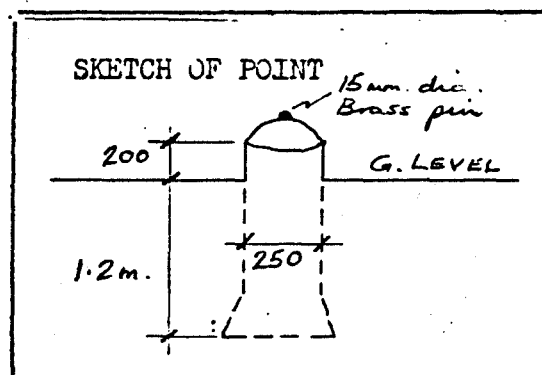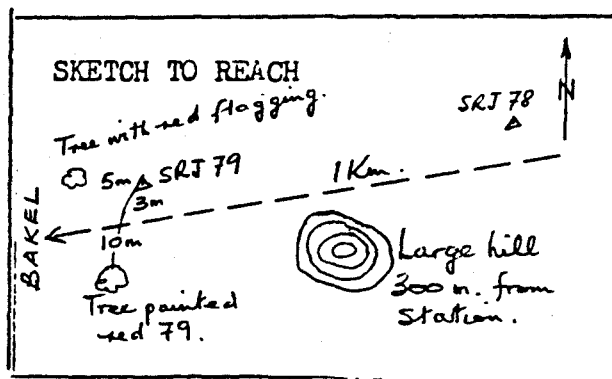

DESCRIPTION:

From SRJ 78 proceed along road to Bakel for 1 km and find SRJ 79 3 metres to right of road, near a tree marked with red flagging. A tree marked 79 in red paint stands 10 metres away from station on left side of road. A large hill is passed on left of road 300 metres before station is reached.

ACCEPTED/REJECTED/HOLD

De la borne SRJ 78 suivre la route en direction de Bakel sur une distance de 1 km ; la borne SRJ 79 est située à droite à 3 m de la route près d'un arbre peint en rouge. Un arbre qui porte le chiffre 79 peint en rouge se situe à 10 m de la gare sur le côté gauche de la route. Une grande colline se trouve à 300 m à gauche de la route en allant vers la borne.

PREPARED BY: *K. Beaumont*
SIGNATURE :

DATE : *7/12/1979*

RECONNAISSANCE

STATION DESCRIPTION

STATION NAME

S R J

No

80

TYPE: P/TRAV
1ST ORD
BM

MAP SHEET

NAME

BAKEL

No

ND 28 XVIII

COORDS LAT:

LONG:

ALT. 26.271 M

PHOTO REF:

ROLL



FRAME

TERRAIN

SOIL

SAND

ROCK

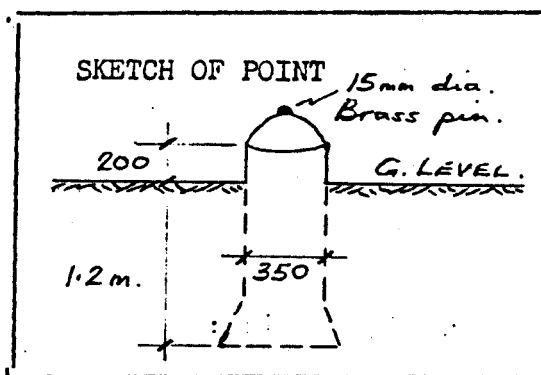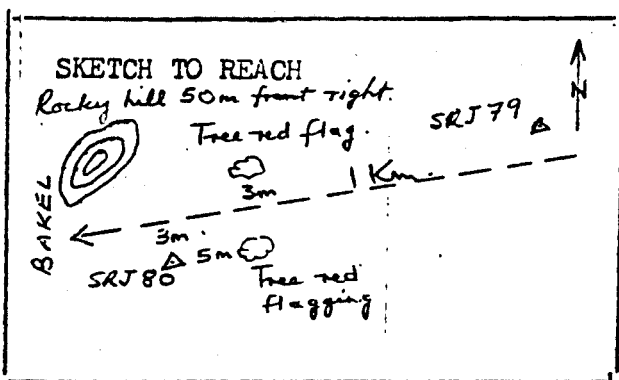

DESCRIPTION:

From SRJ 79 proceed along road to Bakel for 1 km, and find SRJ 80 3 metres to left of road. Two small trees marked with red flagging stand 3 m left and right of road, 5 metres before station. A rocky hill can be seen 50 metres to front right of SRJ 80.

ACCEPTED/REJECTED/HOLD

De la borne SRJ 79, suivre la route en direction de Bakel sur une distance de 1 km ; la borne SRJ 80 est située à gauche à 3 m de la route. Deux petits arbres peints en rouge se situent à 3 m des deux côtés de la route avant d'atteindre la borne. De l'avant droit de la borne SRJ 80 on distingue une colline rocheuse.

PREPARED BY: J.C. Beaumont
SIGNATURE :
DATE : 7/10/79

RECONNAISSANCE

STATION DESCRIPTION

STATION NAME

S R J

No

81

TYPE: P/TRAV
1ST ORD
E1

MAP SHEET NAME

BAKEL

No

ND 28 XVIII

COORDS LAT:

LONG:

ALT. 24.455 M

PHOTO REF:

ROLL



FRAME

TERRAIN

SOIL

SAND

ROCK

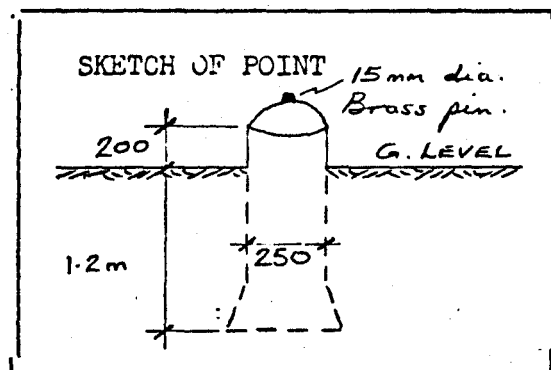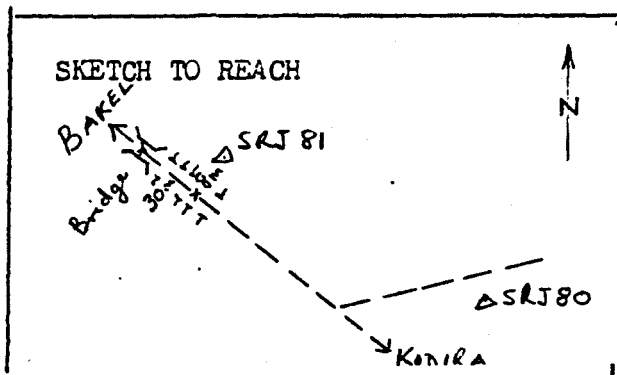

DESCRIPTION:

From SRJ 80 proceed along road to Bakel for 1 km and find SRJ 81 8 metres to right of road at the bottom of the road embankment. SRJ 81 is located 30 metres South East of a small bridge/culvert.

ACCEPTED/REJECTED/HOLD

De la borne SRJ 80, suivre la route en direction de Bakel sur une distance de 1 km ; la borne SRJ 81 est située à droite à 8 m de la rue au fond du bord de la rue. La borne SRJ 81 est située à 30 m Sud-Est d'un petit pont.

PREPARED BY: K. Beumort
SIGNATURE :
DATE : 7/12/79

RECONNAISSANCE

STATION DESCRIPTION

STATION NAME

S R J

No

82

TYPE: P/TRAV

1ST ORD

B1

MAP SHEET

NAME

BAKEL

No

ND 28 XVIII

COORDS LAT:

LONG:

ALT. 26.714 M

PHOTO REF:

ROLL



FRAME

TERRAIN

SOIL

SAND

ROCK

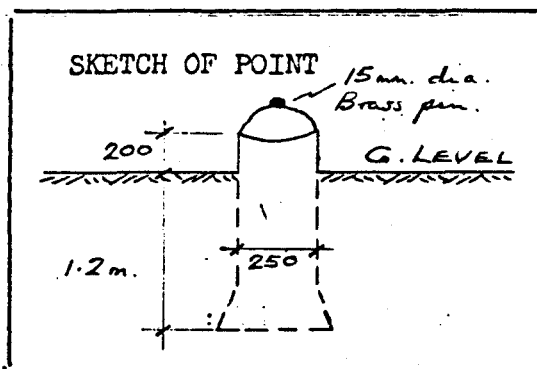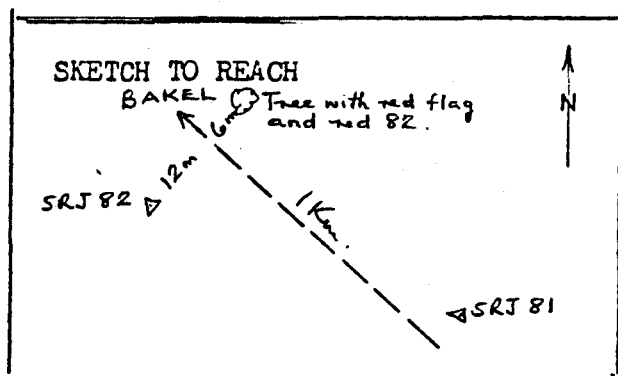

DESCRIPTION:

From SRJ 81 proceed along road to Bakel for 1 km, and find SRJ 82 12 metres to left of road. A tree with red flagging and painted 82 in red stands 6 metres to right of road opposite SRJ 82.

ACCEPTED/REJECTED/HOLD

De la borne SRJ 81, suivre la route en direction de Bakel sur une distance de 1 km ; la borne SRJ 82 est située à gauche à 12 m de la route. A 6 m à droite de la route se trouve un arbre portant le chiffre 82 peint en rouge.

PREPARED BY: K. Beaumont
SIGNATURE :

DATE

7/12/1979

RECONNAISSANCE

STATION DESCRIPTION

STATION NAME

S R J

No

83

TYPE: P/TRAV
1ST ORD
E1

MAP SHEET NAME

BAKEL

No

ND 28 XVIII

COORDS LAT:

LONG:

ALT. 35.712 M

PHOTO REF:

ROLL



FRAME

TERRAIN

SOIL

SAND

ROCK
& GRAVEL

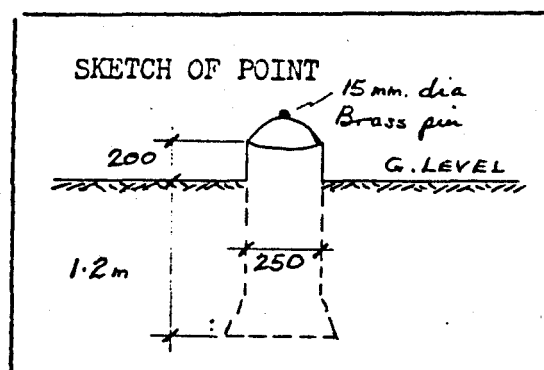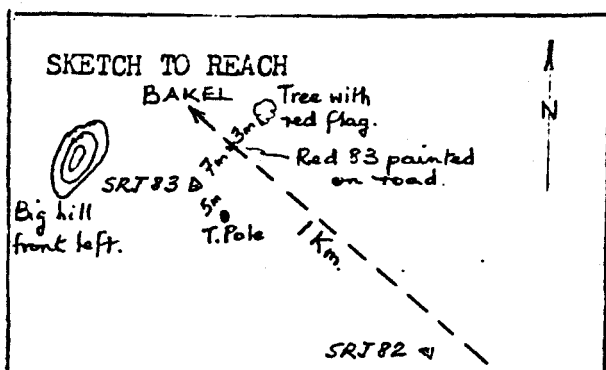

DESCRIPTION:

From SRJ 82 proceed along road to Bakel for 1 km and find SRJ 83 7 metres to left of road and 5 metres North West of a telegraph pole. A tree is marking with red flagging, 3 metres to right of road opposite station. The road is painted 83 in red at SRJ 83. A big hill can be seen to front left of SRJ 83.

ACCEPTED/REJECTED/HOLD

De la borne SRJ 82, suivre la route en direction de Bakel sur une distance de 1 km ; la borne SRJ 82 est située à gauche à 7 m de la route à 5 m Nord Ouest d'un poteau télégraphique. A 3 m à droite de la route se trouve en face de la borne un arbre peint en rouge. La borne SRJ 83 est peinte en rouge ; une grosse colline se voit à partir de l'avant gauche de la borne SRJ 83.

PREPARED BY: K. Beaumont
SIGNATURE :
DATE : 8/12/1979

RECONNAISSANCE

STATION DESCRIPTION

STATION NAME

S R J

No

84

TYPE: P/TRAV
1ST ORD
E1

MAP SHEET NAME

BAKEL

No

ND 28 XVIII

COORDS LAT:

LONG:

ALT. 32.387 M

PHOTO REF:

ROLL



FRAME

TERRAIN

SOIL

SAND

ROCK
GRAVEL

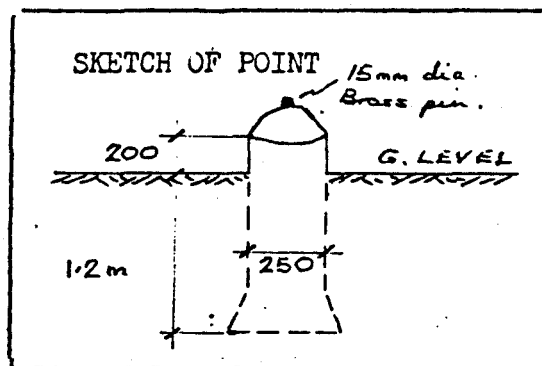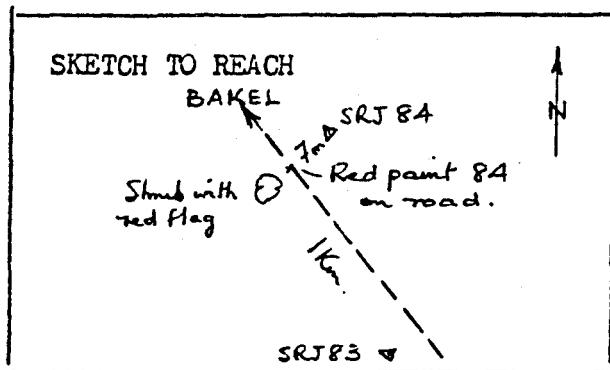

DESCRIPTION:

From SRJ 83 proceed along road to Bakel for 1 km, and find SRJ 84 7 metres to right of road, opposite a shrub marked with red flagging, which stands on left edge of road. The road is painted with a red 84 at station.

ACCEPTED/REJECTED/HOLD

De la borne SRJ 83, suivre la route en direction de Bakel sur une distance de 1 km, la borne SRJ 84 est située à droite à 7 m de la rue en face d'un arbuste peint en rouge qui se situe à la hauteur gauche de la route. La borne SRJ 84 est peinte en rouge.

PREPARED BY: K. Beaumont.
SIGNATURE :
DATE : 8/12/79

RECONNAISSANCE

STATION DESCRIPTION

STATION NAME

S R J

No

85

TYPE: P/TRAV

1ST ORD

BM

MAP SHEET NAME

BAKEL

No

ND 28 XVIII

COORDS LAT:

LONG:

ALT. 27.517 M



PHOTO REF:

ROLL

FRAME

TERRAIN

SOIL /	SAND	ROCK
--------	------	------

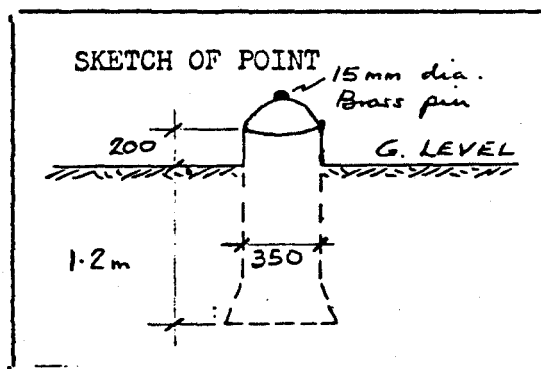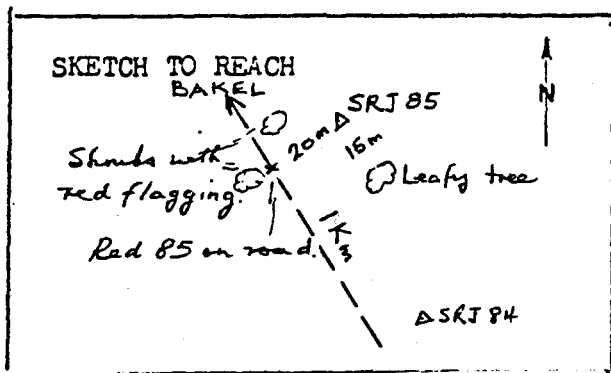

DESCRIPTION:

From SRJ 84 proceed along road to Bakel for 1 km, and find SRJ 85 20 metres to right of road. Two shrubs to left and right of road edge are marked with red flagging.

A leafy tree stands 15 metres South East of SRJ 85. The road is painted 85 in red.

ACCEPTED/REJECTED/HOLD

De la borne SRJ 84, suivre la route en direction de Bakel sur une distance de 1 km ; la borne SRJ 85 est située à droite à 20 m de la route. Deux arbustes qui se trouvent des deux côtés de la rue sont peints en rouge. Un arbre feuillu se situe à 15 m au Sud Est de la borne SRJ 85.

PREPARED BY: *K. Beaumont*
SIGNATURE :
DATE : *8/12/79*

RECONNAISSANCE

STATION DESCRIPTION

STATION NAME

SRJ

No

86

TYPE: P/TRAV
1ST ORD
BM

MAP SHEET

NAME

BAKEL

No

ND 28 XVIII

COORDS LAT:

LONG:

ALT. 32.118 M

PHOTO REF:

ROLL



FRAME

TERRAIN

SOIL

SAND

ROCK

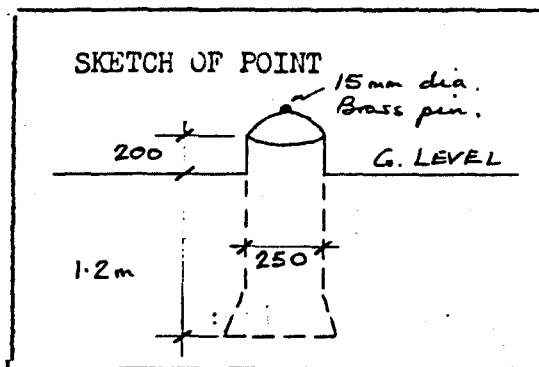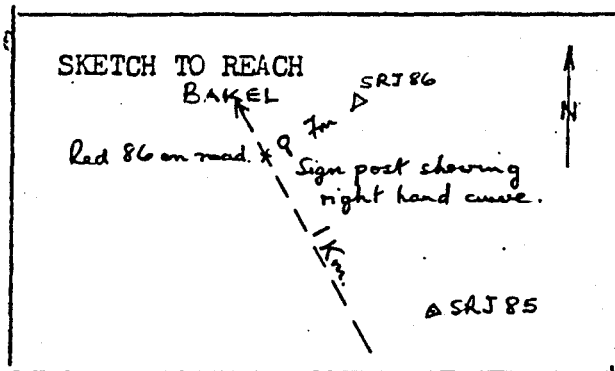

DESCRIPTION:

From SRJ 85 proceed along road to Bakel for 1 km, and find SRJ 86 7 metres to right of road. A signpost showing a right hand curve is at the exact location of SRJ 86.

The road is painted 86 in red.

ACCEPTED/REJECTED/HOLD



De la borne SRJ 85, suivre la route en direction de Bakel sur une distance de 1 km ; la borne SRJ 86 est située à droite à 7 m de la route. Un panneau de signalisation indiquant une courbe se trouve à l'emplacement exact de la borne SRJ 86.

PREPARED BY: *K. Beaumont*
SIGNATURE :
DATE : *8/12/79*

RECONNAISSANCE

STATION DESCRIPTION

STATION NAME	S R J	No	87	TYPE: P/TRAV 1ST ORD H1			
MAP SHEET NAME	BAKEL	No	ND 28 XVIII				
COORDS LAT:		LONG:		ALT. 35.379 M			
PHOTO REF:	ROLL	FRAME					
TERRAIN	<table border="1" style="width: 100%; border-collapse: collapse;"> <tr> <td style="width: 33%; text-align: center;">SOIL</td> <td style="width: 33%; text-align: center;">SAND</td> <td style="width: 33%; text-align: center;">ROCK GRAVEL</td> </tr> </table>				SOIL	SAND	ROCK GRAVEL
SOIL	SAND	ROCK GRAVEL					

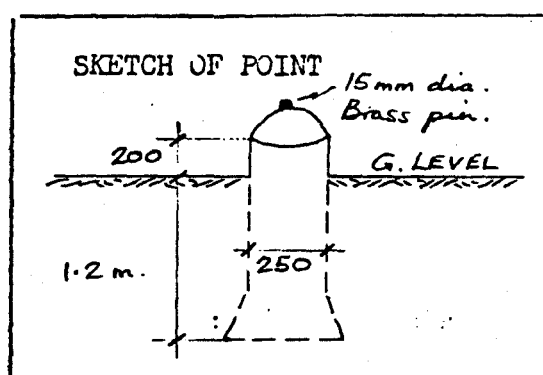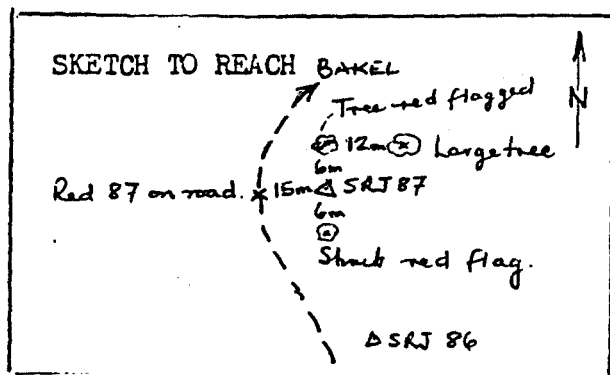

DESCRIPTION:

From SRJ 86 proceed along road to Bakel for 1 km, and find SRJ 87 15 metres to right of road. The road is painted 87 in red. A tree and shrub, 6 metres North and South of SRJ 86 are marked with red flagging.

ACCEPTED/REJECTED/HOLD

PREPARED BY:
SIGNATURE :
DATE :

De la borne SRJ 86, suivre la route en direction de Bakel sur une distance de 1 km ; la borne SRJ 87 est située à droite à 15 m de la route. La route est marquée 87 en peinture rouge. Un arbre et un arbuste peints en rouge sont situés à 6 m au Nord et au Sud de la borne SRJ 86.

RECONNAISSANCE

STATION DESCRIPTION

STATION NAME

S R J

No

88

TYPE: P/TRAV
1ST ORD
BM

MAP SHEET NAME

BAKEL

No

ND 28 XVIII

COORDS LAT:

LONG:

ALT. 26.451 M

PHOTO REF:

ROLL



FRAME

TERRAIN

SOIL

SAND

ROCK

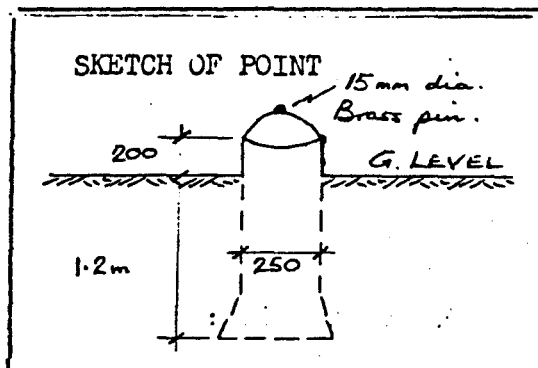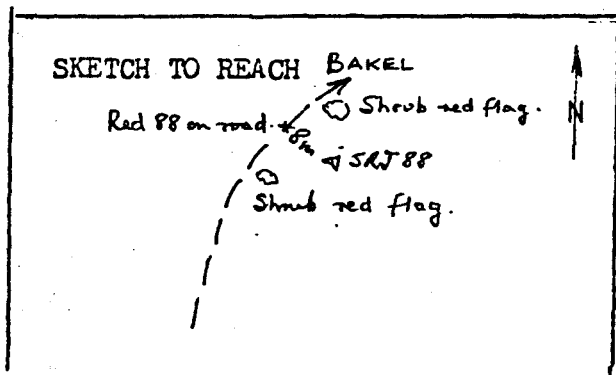

DESCRIPTION:

From SRJ 87 proceed along road to Bakel for 1 km, and find SRJ 88 8 metres to right of road, with shrubs before and after station position marked with red flagging.

A red 87 is painted on the road at the station position.

ACCEPTED/REJECTED/HOLD

De la borne SRJ 87 suivre la route en direction

de Bakel sur une distance de 1 km ; la borne SRJ 88 est située à droite à 8 m

de la route, avec des arbustes tout autour de la borne. Près de l'emplacement de la borne la route est marquée 87 en peinture rouge.

PREPARED BY: K. Beaumont.

SIGNATURE :

DATE

: 2/12/79

RECONNAISSANCE

STATION DESCRIPTION

STATION NAME

S R J

No

89

TYPE: P/TRAV
1ST ORD
E1

MAP SHEET NAME

BAKEL

No

ND 28 XVIII

COORDS LAT:

LONG:

ALT. 26.613 M

PHOTO REF:

ROLL



FRAME

TERRAIN

SOIL

SAND

~~ROCK~~
GRAVEL

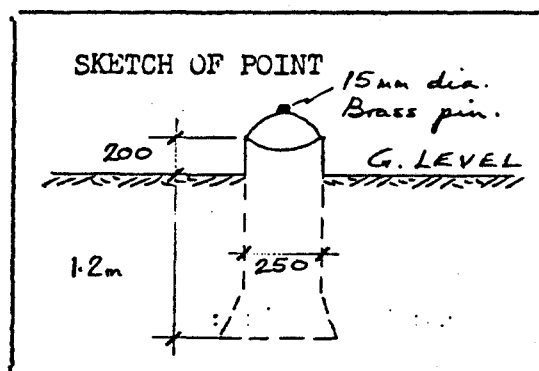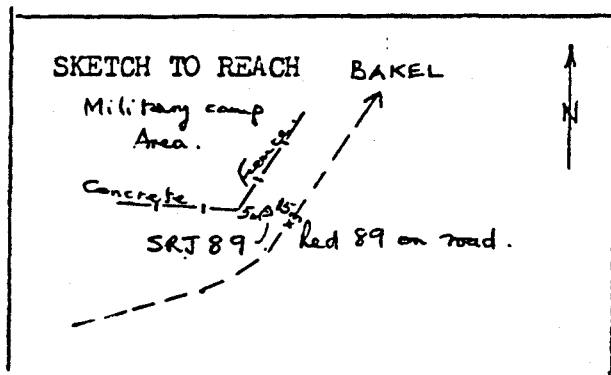

DESCRIPTION:

From SRJ 88 proceed along road to Bakel for 1 km, and find SRJ 89
15 metres to left of road and 5 metres from a concrete fence corner.
A red 89 is painted on the road.

ACCEPTED/REJECTED/HOLD

De la borne SRJ 88, suivre la route en direction

de Bakel sur une distance de 1 km ; la borne SRJ 89 est située à gauche à 15 m
de la rue et à 5 m du coin d'une clôture en béton. La route est marquée 89 en
peinture rouge.

PREPARED BY: K. Beaumont
SIGNATURE :
DATE : 8/12/79

SENEGAL RIVER BASIN
SURVEY AND MAPPING PROJECT

TELEDYNE
GEOTRONICS

RECONNAISSANCE
STATION DESCRIPTION

STATION NAME

S R J

No

90

TYPE: P/TRAV
1ST ORD
BM

MAP SHEET

NAME

BAKEL

No

ND 28 XVIII

COORDS LAT:

LONG:

ALT. 24.051 M

PHOTO REF:

ROLL



FRAME

TERRAIN

SOIL

SAND

ROCK

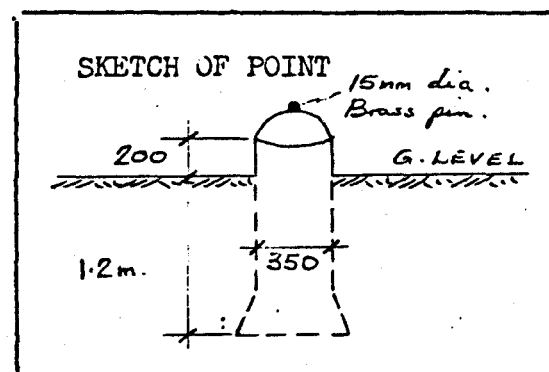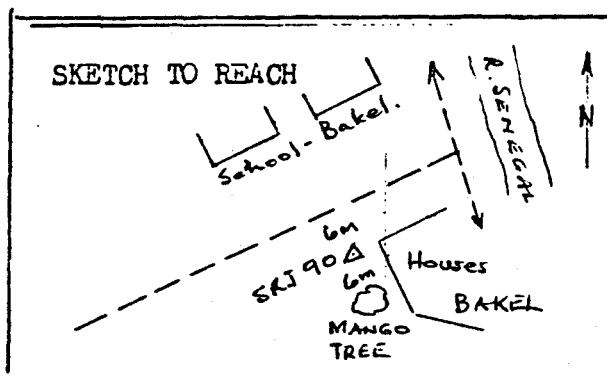

DESCRIPTION:

From SRJ 89 proceed along road to Bakel for 1 km, and find SRJ 90, 6 metres to right of road and 6 metres away from a mango tree. SRJ 90 is opposite Bakel School which stands to left of road. Station is approximately 70 metres from T-junction.

ACCEPTED/REJECTED/HOLD

PREPARED BY: K. Beaumont
SIGNATURE :
DATE : 8/DEC/1979

De la borne SRJ 89, suivre la route en direction de Bakel sur une distance de 1 km ; la borne SRJ 90 est située à droite à 6 m de la route et à 6 m d'un manguier. La borne SRJ 90 est en face de l'école de Bakel qui se trouve à gauche de la route. La borne se trouve à environ 70 m de l'embranchement en forme de T.

RECONNAISSANCE

STATION DESCRIPTION

STATION NAME

Mle

No

FUV

TYPE: P/TRAV
1ST ORD
BM

MAP SHEET NAME

B A K E L

NO.

ND 28 XVIII

COORDS LAT:

LONG:

PHOTO REF:

ROLL

FRAME

Alt. 23.655 m
23.395 Pub. Ist
Order


TERRAIN

SOIL


SAND

ROCK

SKETCH TO REACH

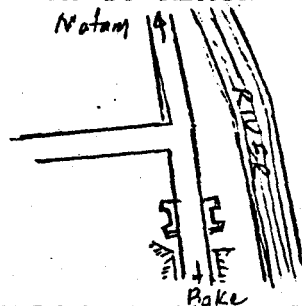

SKETCH OF POINT

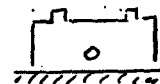

DESCRIPTION:

ACCEPTED/REJECTED/HOLD

Recovered IGN bench mark at the town of Bakel.

PREPARED BY:
SIGNATURE :
DATE :